Samþykkt þann
06. feb. 2013
Byggingafulltrúinn í Hafnarfirði
Eh. Hrólfur S. Gunnlaugsson

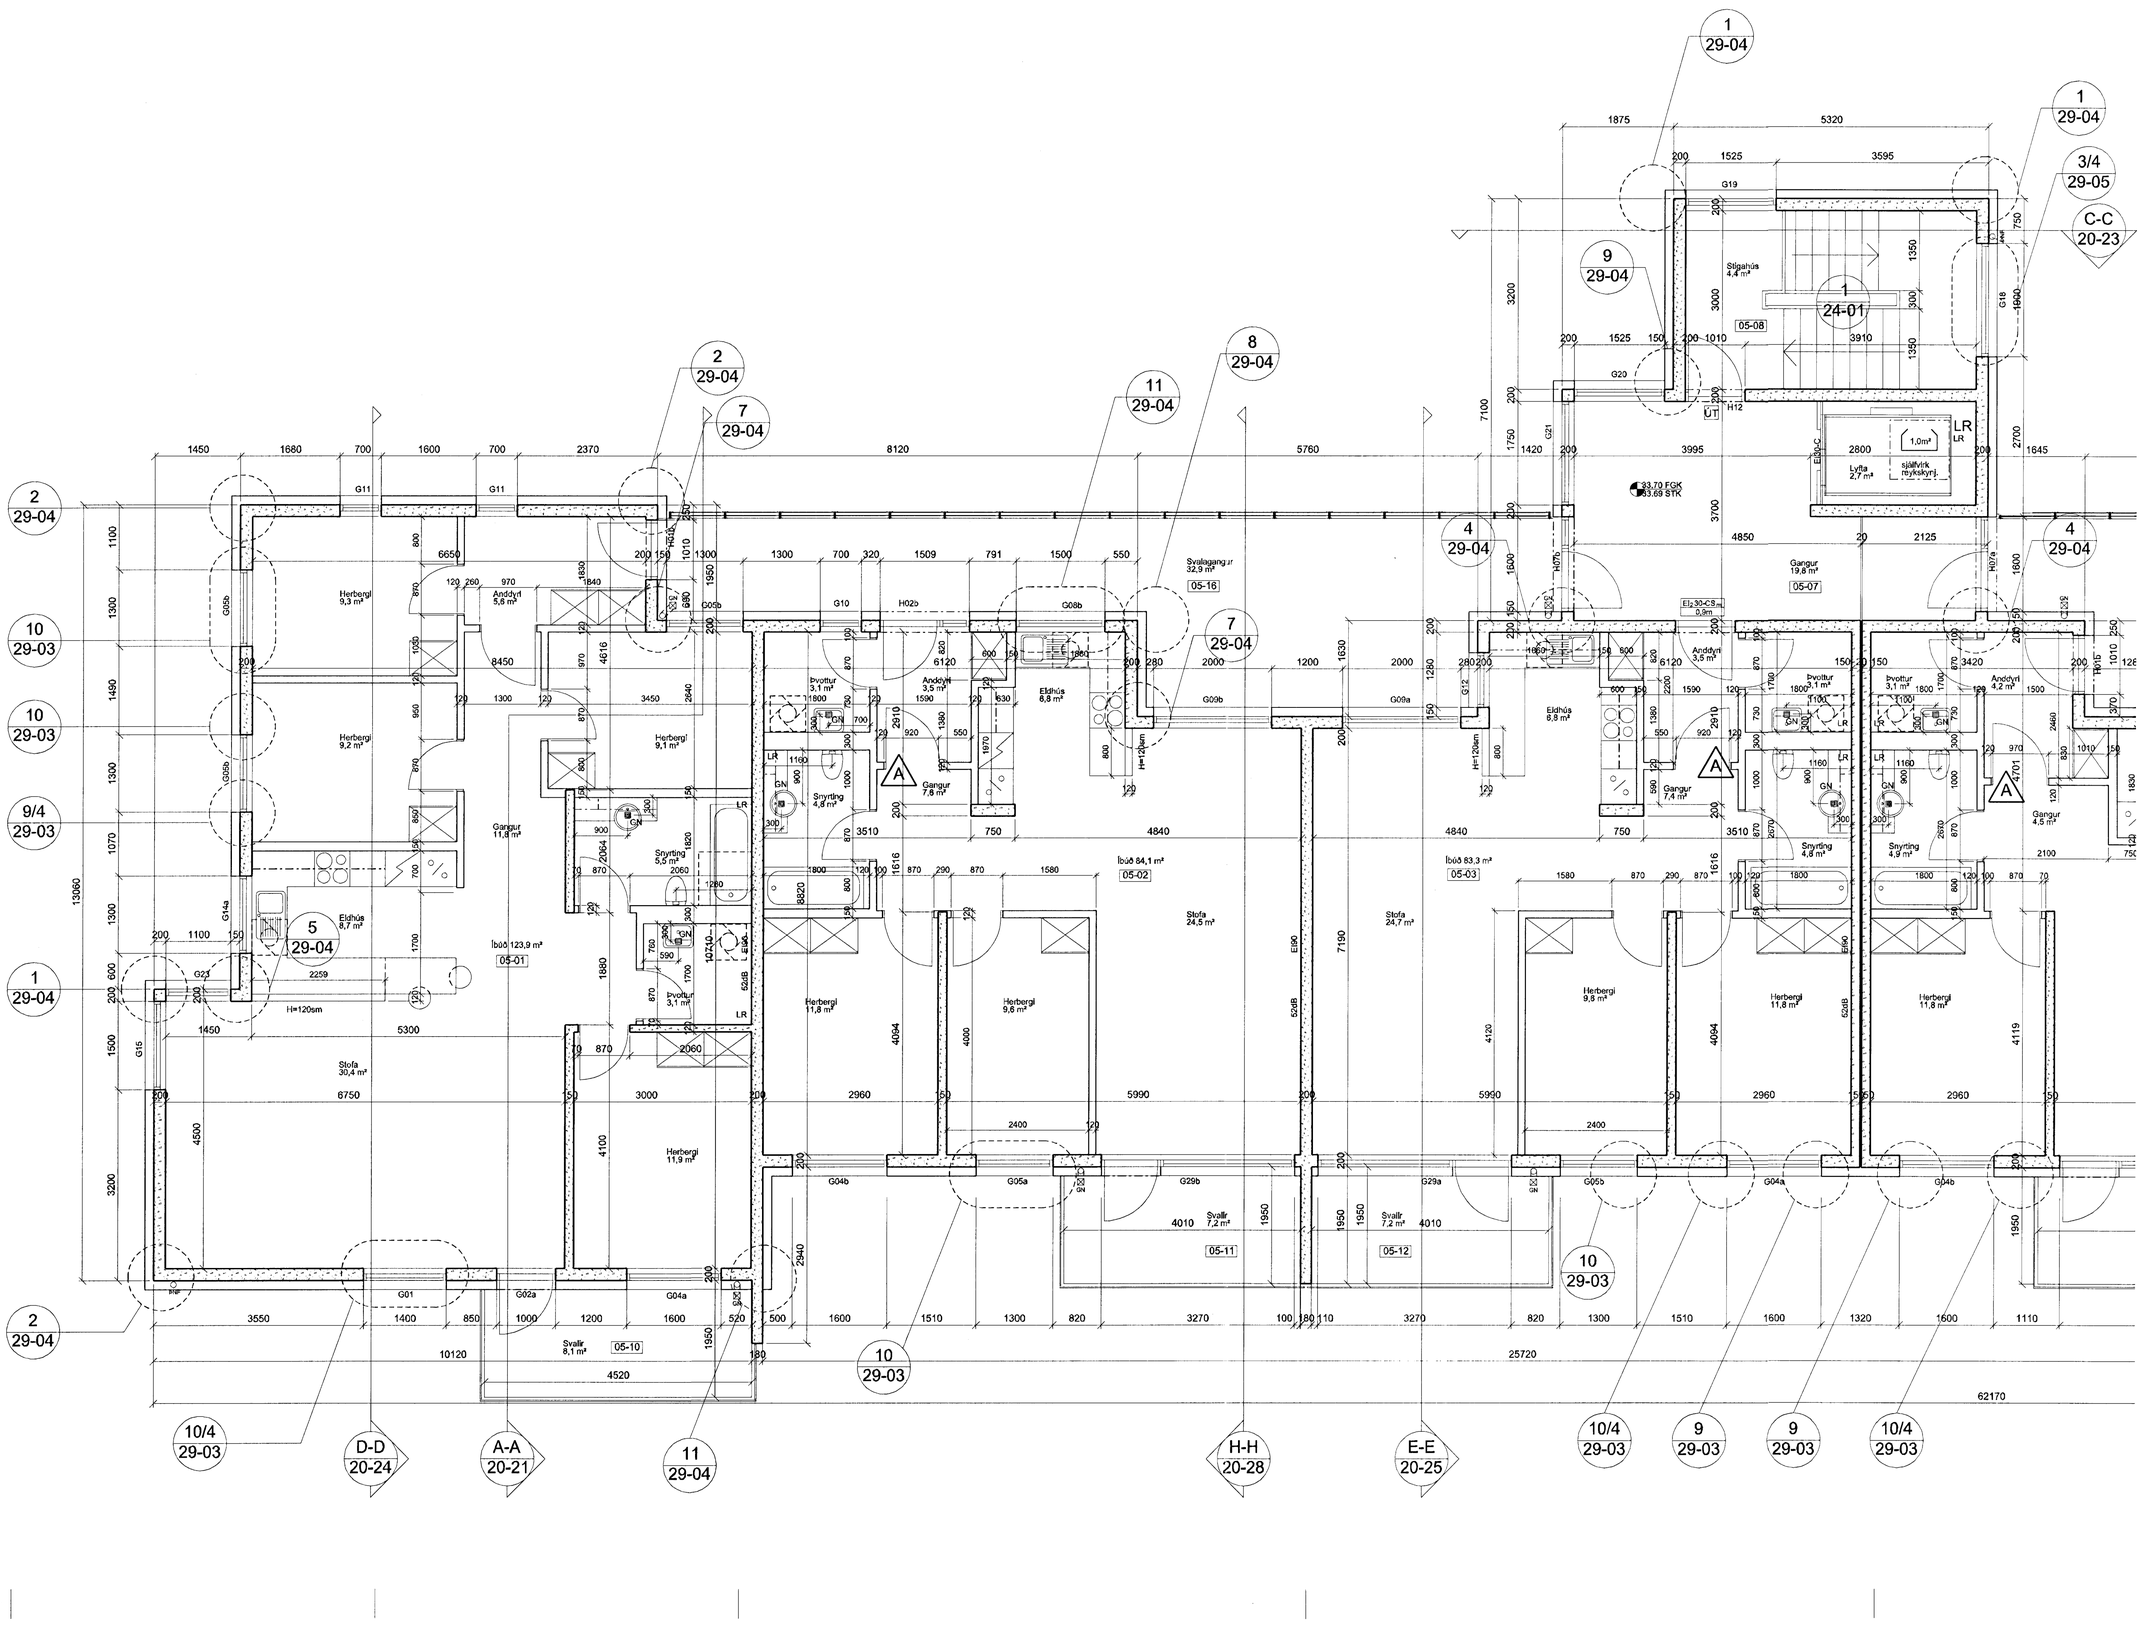

A	UEF	SS	11.01.2013	
Tillaersla á dyragötum til að rýmka fyrir ofnum.				
ÚTGÁFA	TEIKNAÐ	YFIRFARIÐ	DAGS	
BREYTINGAR				

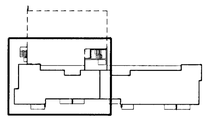

ASK ARKITEKTAR EHF
GERÐGÓTU 9 · 101 REYKJAVÍK
SÍMI 515 0300 · FAX 515 0319
www.ask.is
ARITUN AÐALHÖNNUÐAR
Sigurlaug Sigurjónsdóttir Arkitekt F.A.I. 120767-6319
sigurlaug@ask.is
ASK ARKITEKTAR

VERKEFNI
SKIPALÓN 5
HAFNARFIRÐI

TEGUND TEIKNINGAR
VERKTEIKNING
HEITI TEIKNINGAR
GRUNNMYND 5.HÆÐ

MKV. Í A1	1:50
HANNAÐ	SS
TEIKNAÐ	UEF
YFIRF.	SS
DAGS.	16.11.2012
VERK NR.	0779
ALGKENNI / NÚMER TEIKNINGAR	20-07
ÚTGÁFA	A

© ÖLL ÁFNOT OG AFRITUN TEIKNINGAR ER HÁÐ SAMÞYKKI ASK ARKITEKTA. EKKI SKAL MÆLA UPP AF TEIKNINGU.