


SKÝRINGAR

Almennar skýringar sjá teikningu P0 000 og L0 000


Hringrásarlagnir

Hringrásarlagnir sem fara með neysluvatnsstofnum skulu vera Ø15x2,5mm

Setja skal hitamæli og strengloka á hverja hringrásarlögn. Fyrir hvern stakan stofn skal strengloki hleypa í gegnum sig 0,015 l/s

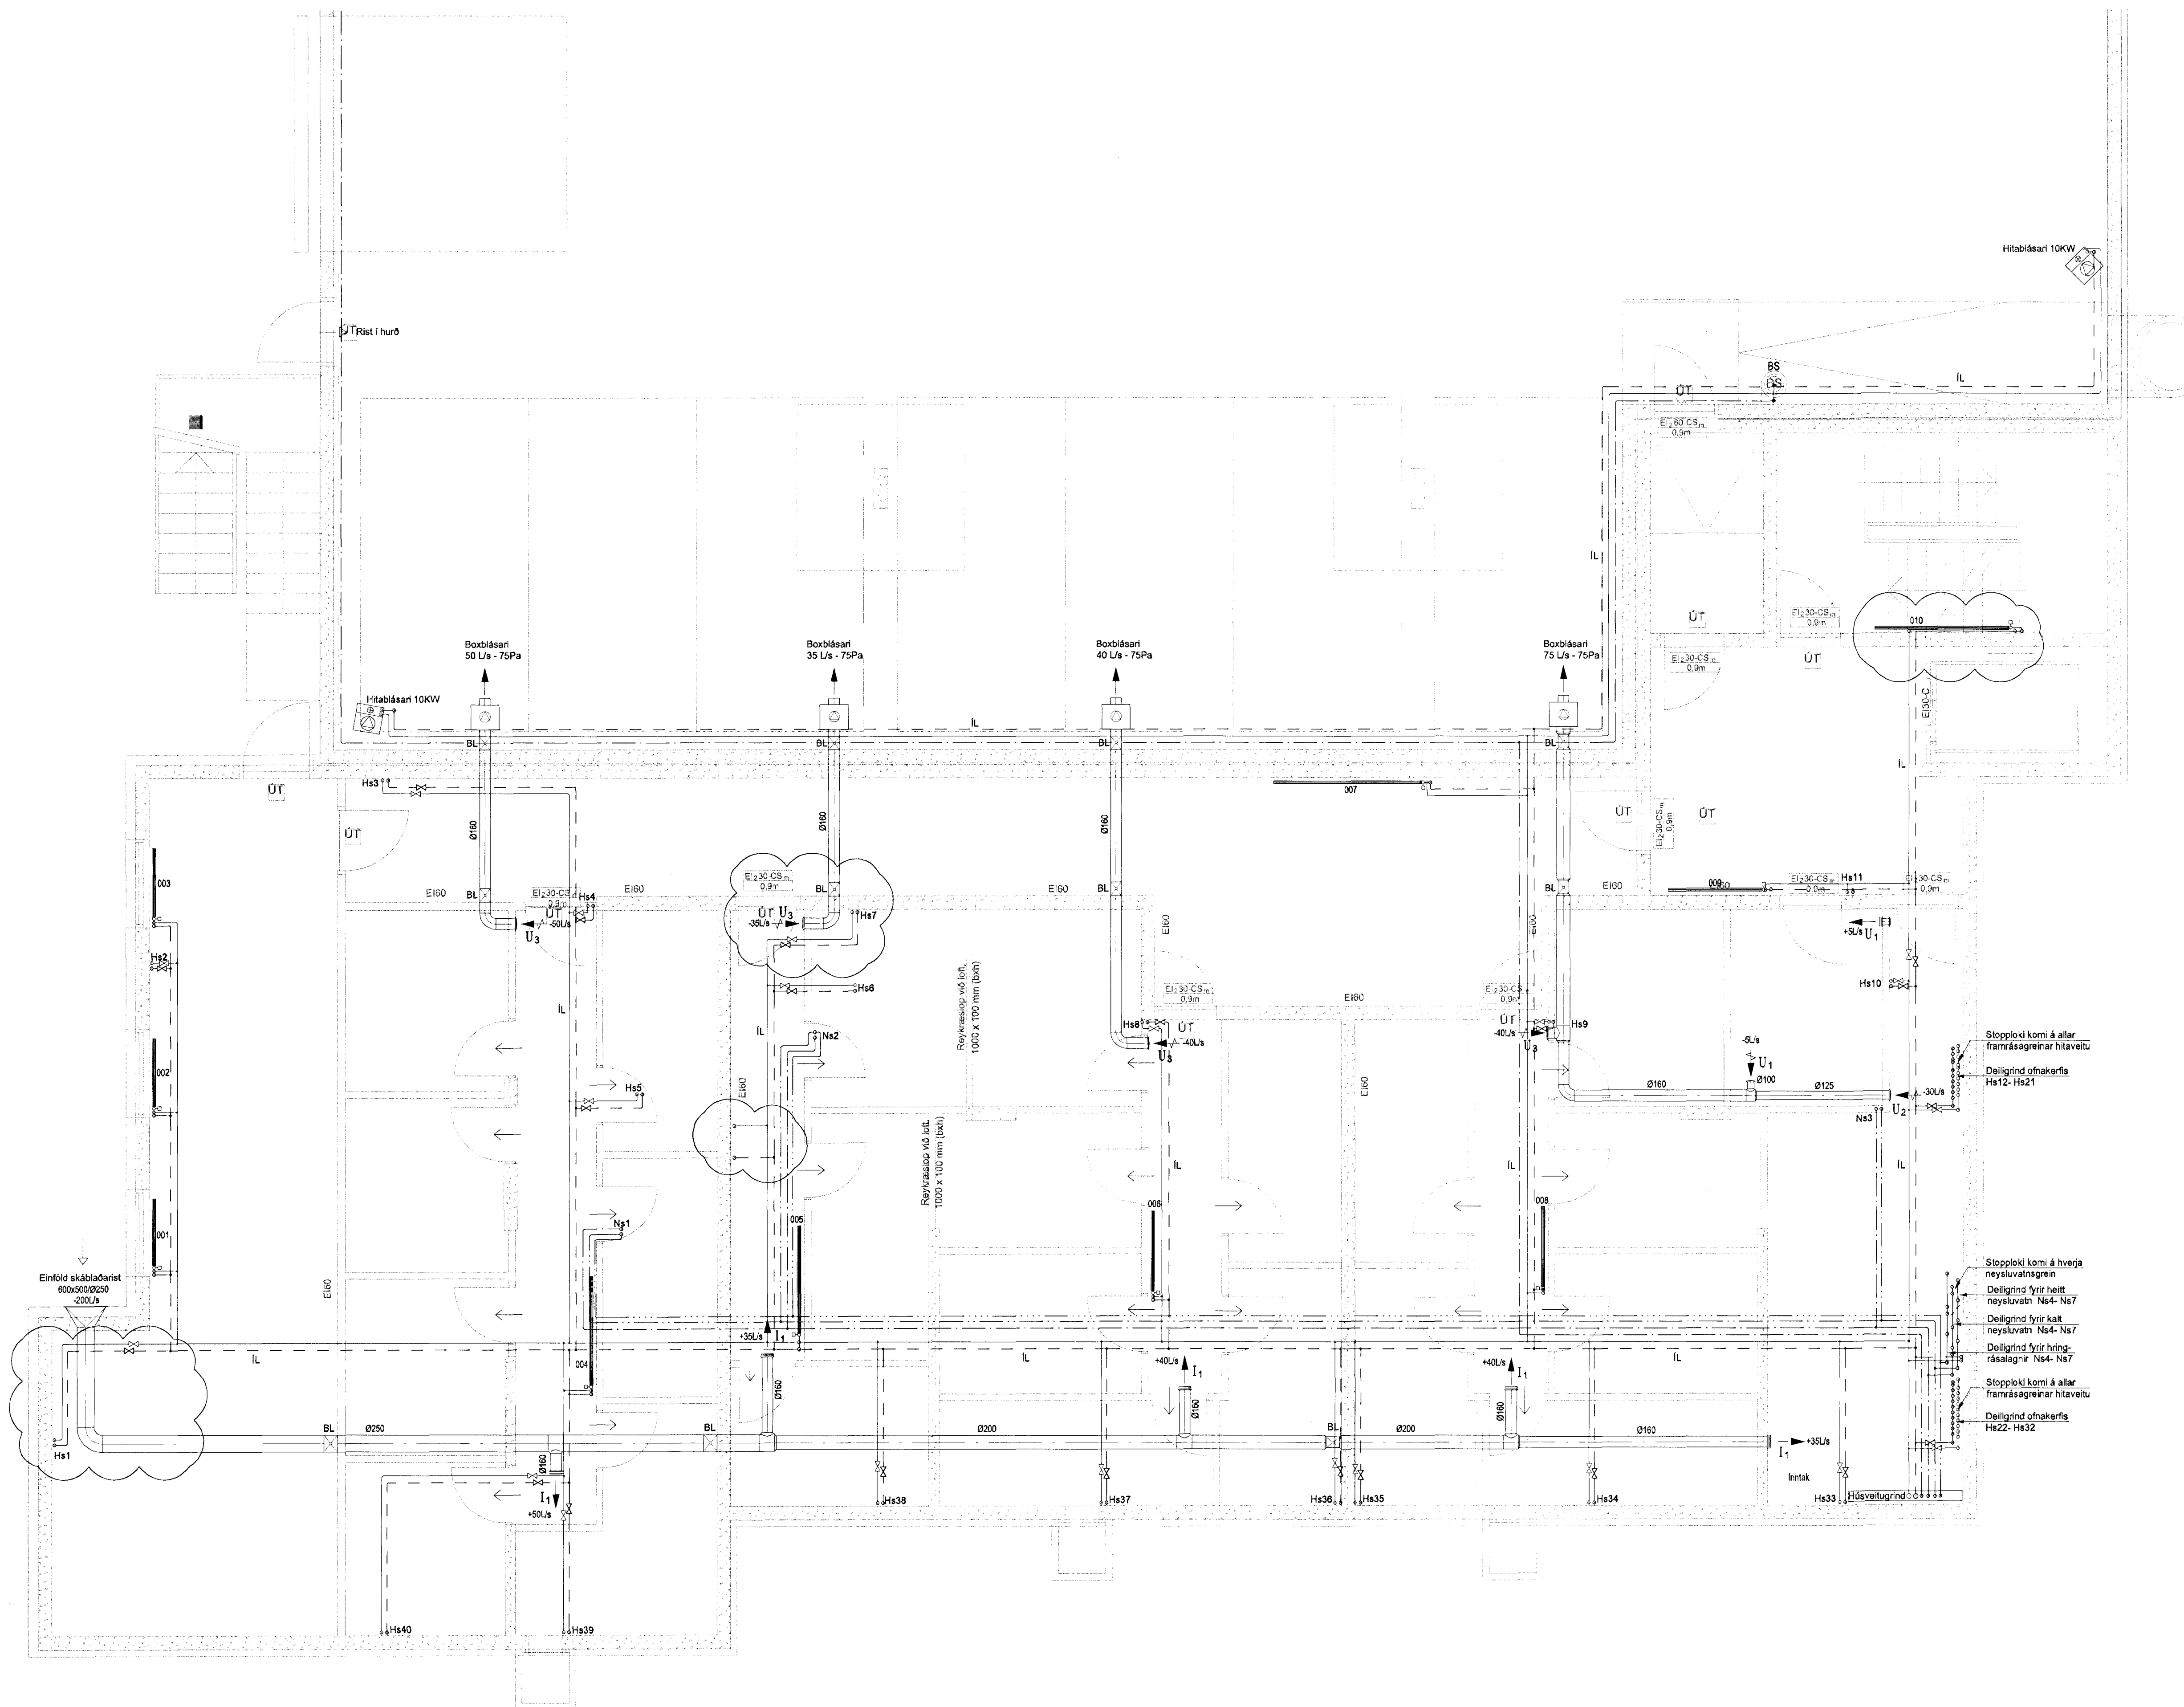

Skipalón 5

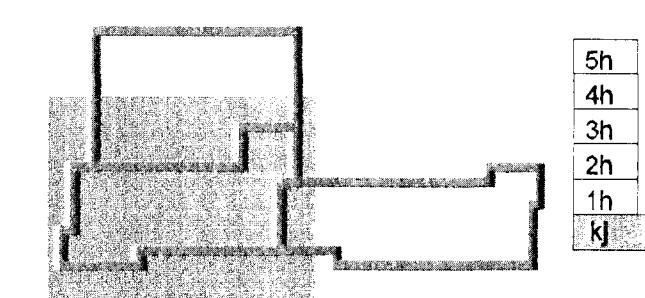

- 5h
- 4h
- 3h
- 2h
- 1h
- KJ

24. jan. 2013
 Eigning Sjávarútvegs

A 18.01.13 Breyting á ofnum í stíghúsi og almenn lagfæring BIB/SAS
 Útg. Dags. Skýring Hanna S Yfirfarir



VERKFRÆÐISTOFA

SKIPALÓN 5
 221 HAFNARFIRÐI

Áritun séðhönnuðar Sveinn Áki Sverrisson Sími 585 8600 • Fax 585 8610 • www.vsb.is Verkefni: SKIPALÓN 5 221 HAFNARFIRÐI Verkhúti: Lagnir Hreinlátir-, hitlagirnir og loftræsing, kjallari Grunnmynd					
Hannað BIB	Teiknað BIB/GG	Yfirfarir SAS	Kvarði 1:50	I A1	Síða -
Dags. 28.12.2012	Verkefni 12151	Teikning 5 P2 -02	Útgáfa A		

V:\2012\12151_Skipalón_77_Hafnarfirði\017_Tekningar\2-Projekt_Navigatón\12151-Skipalón_77_Skjalalón_5_P2_01-02-.dwg