


ÚTLIT TIL NORÐAUSTURS


Stökkvilið höfuðborgarsvæðisins bs  
3/10'01 *afren*

*Sigurður Ólafur 071070-5269*

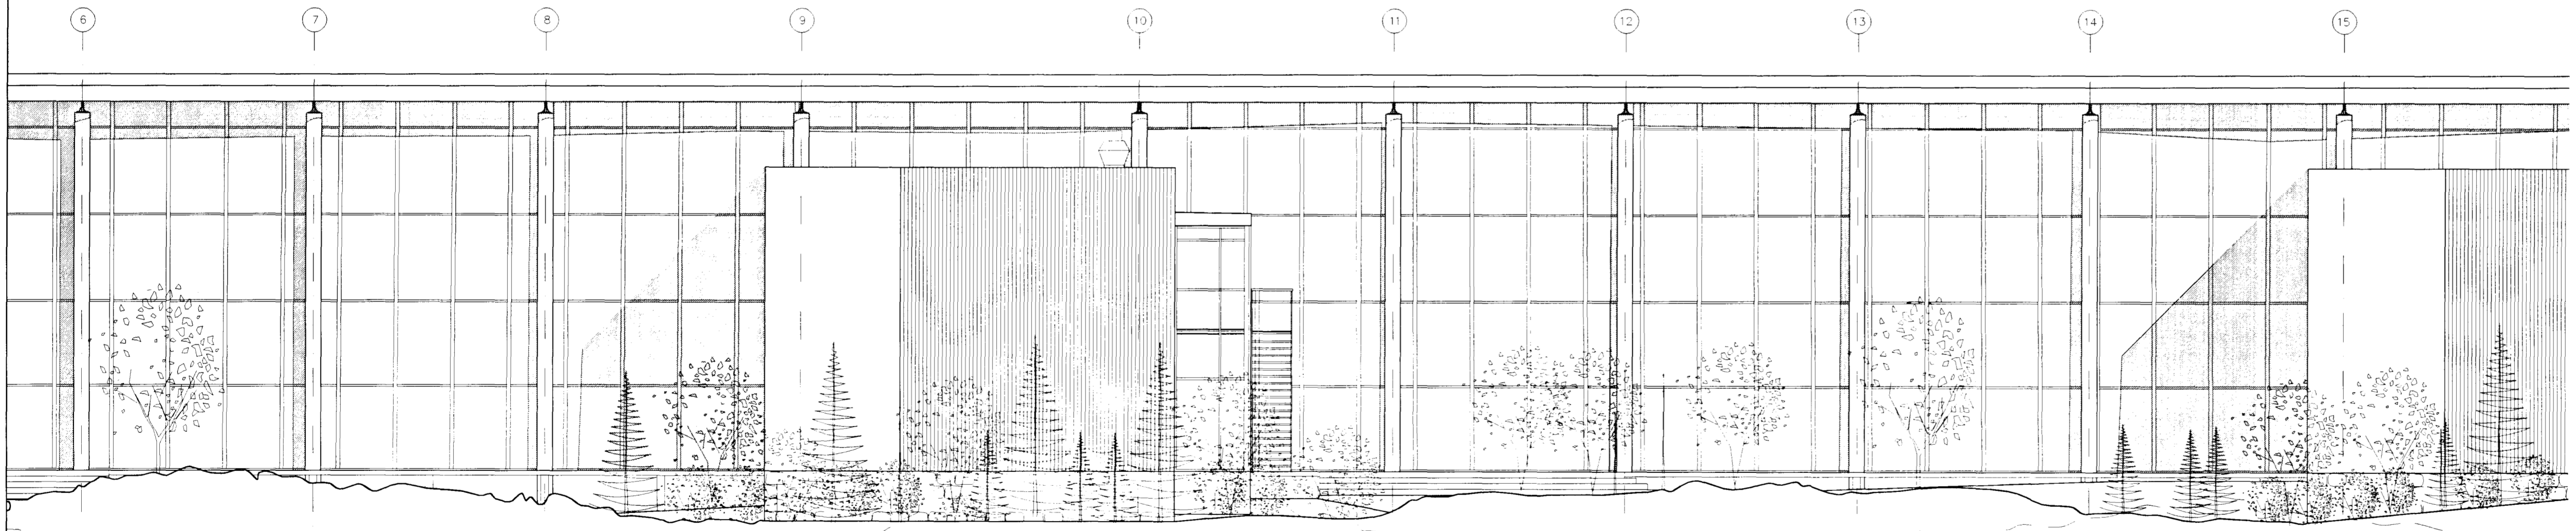

ÚTLIT TIL SUÐVESTURS

BR. DAGS. Breyting REIKN. TEIKN.

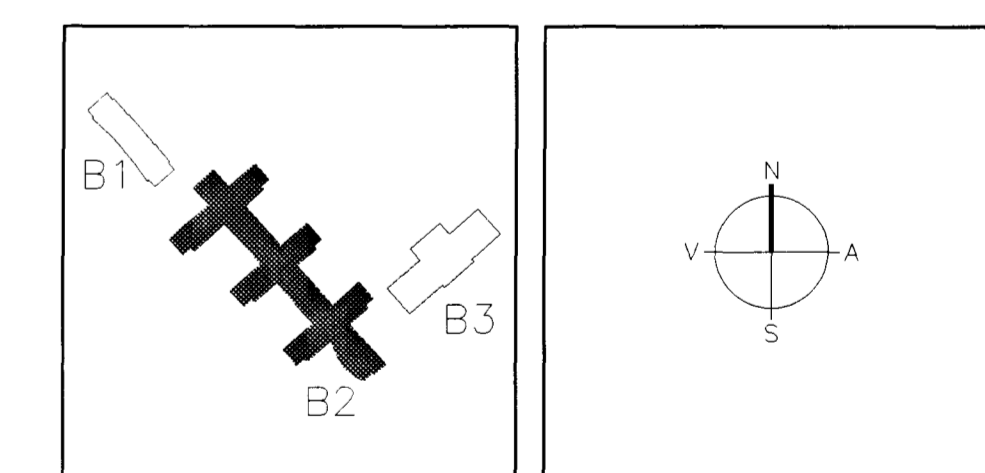

**ARKITEKTAR**  
BERGSTABASTRÆTI 10, RVK  
sími 551-1460, netfang arkitekt@ishof.is

**FINNUR BJÖRGVINSSON**  
**HILMAR ÞÓR BJÖRNSSON**  
**SIGURÐUR ÓLAFSDÓTTIR**

**LANDMÖTUN.**  
EINAR E. SÆMUNDSEN  
INGIBJÖRG KRISTJÁNSDÓTTIR  
MARGRÉT SIGURDARDÓTTIR

**VSÓ**  
VSÓ RÁÐGJÖF  
BORGARTÚNI 20, 105 REYKJAVÍK, Sími 565-6000, Símiþrá 565-6010, Netfang vsos@vsos.is

**SÓLVANGSVEGUR 4**  
**LÆKJARSKÓLI**

SKÓLABYGGING	HANNAÐ/TEIKN.	SO
ÚTLIT TIL NORÐAUSTURS OG SUÐVESTURS	ATH.	FB
	SAMÞYKKT	
	KT.	002006-1300
KVARDI 1:100	REYKJAVÍK	03.10.2001
VERKNR.	TEIKN. NR.	BR.

B2-A-BU-002