

**SKÝRINGAR:**


- — — — KALT VATN
- - - - HEITT
- > — — — — KALDAVATNSKRANI
- > — — — — HEITA
- ⊗ — — — — RENNILOKI
- ⊗ — — — — MED SPINDLI UPPUR JÖRD.
- ⊗ — — — — EINSTREYMISLOKI
- — — — — VATNSMÆLIR
- GV — — — — GARÐVATN
- SL — — — — SLÖNGUKRANI

PIPUR SKULU EINANGRADAR MED 20mm GLERULLARHÖLKUM OG VAFÐAR MED PLASTDÚK ALLT EFNÍ, PIPUR OG FITTINGS SKAL VERA GALVANISERAD.


KERFI SKAL PRÖFA MED KÖLDU VATNI OG 6 KG/cm<sup>2</sup> ÞRÝSTINGI. BALLOFIX RENNILOKAR SEU VÍÐ HVERT TÆKI EINSTREYMISLOKI VÍÐ ÞVOTTAVÉLAR. FRÁGANGUR INNTAKS OG LOFTPÚÐAR SKV. FORSKR. VATNSV. R.V.

**LOFTPÚÐI**


EFTI A ÖLLUM LODRETTUM STOFNUM SKAL VERA 30 cm LANGUR LOFTPÚÐI, ÞVERMÁL JAFNT OG SVERASTI HLUTI STOFNSINS TALÍÐ FRA GREININGU VÍÐ ADALADFÆRSLUÆÐ

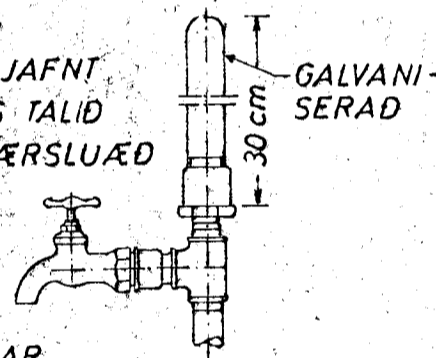

EINNIG SKAL VERA SAMSKONAR LOFTPÚÐI A HLIDARGREINUM, SEM LENGRI ERU EN. 8 M. ÞVERMÁL JAFNT OG SVERASTI HLUTI HLIDARGREINAR.

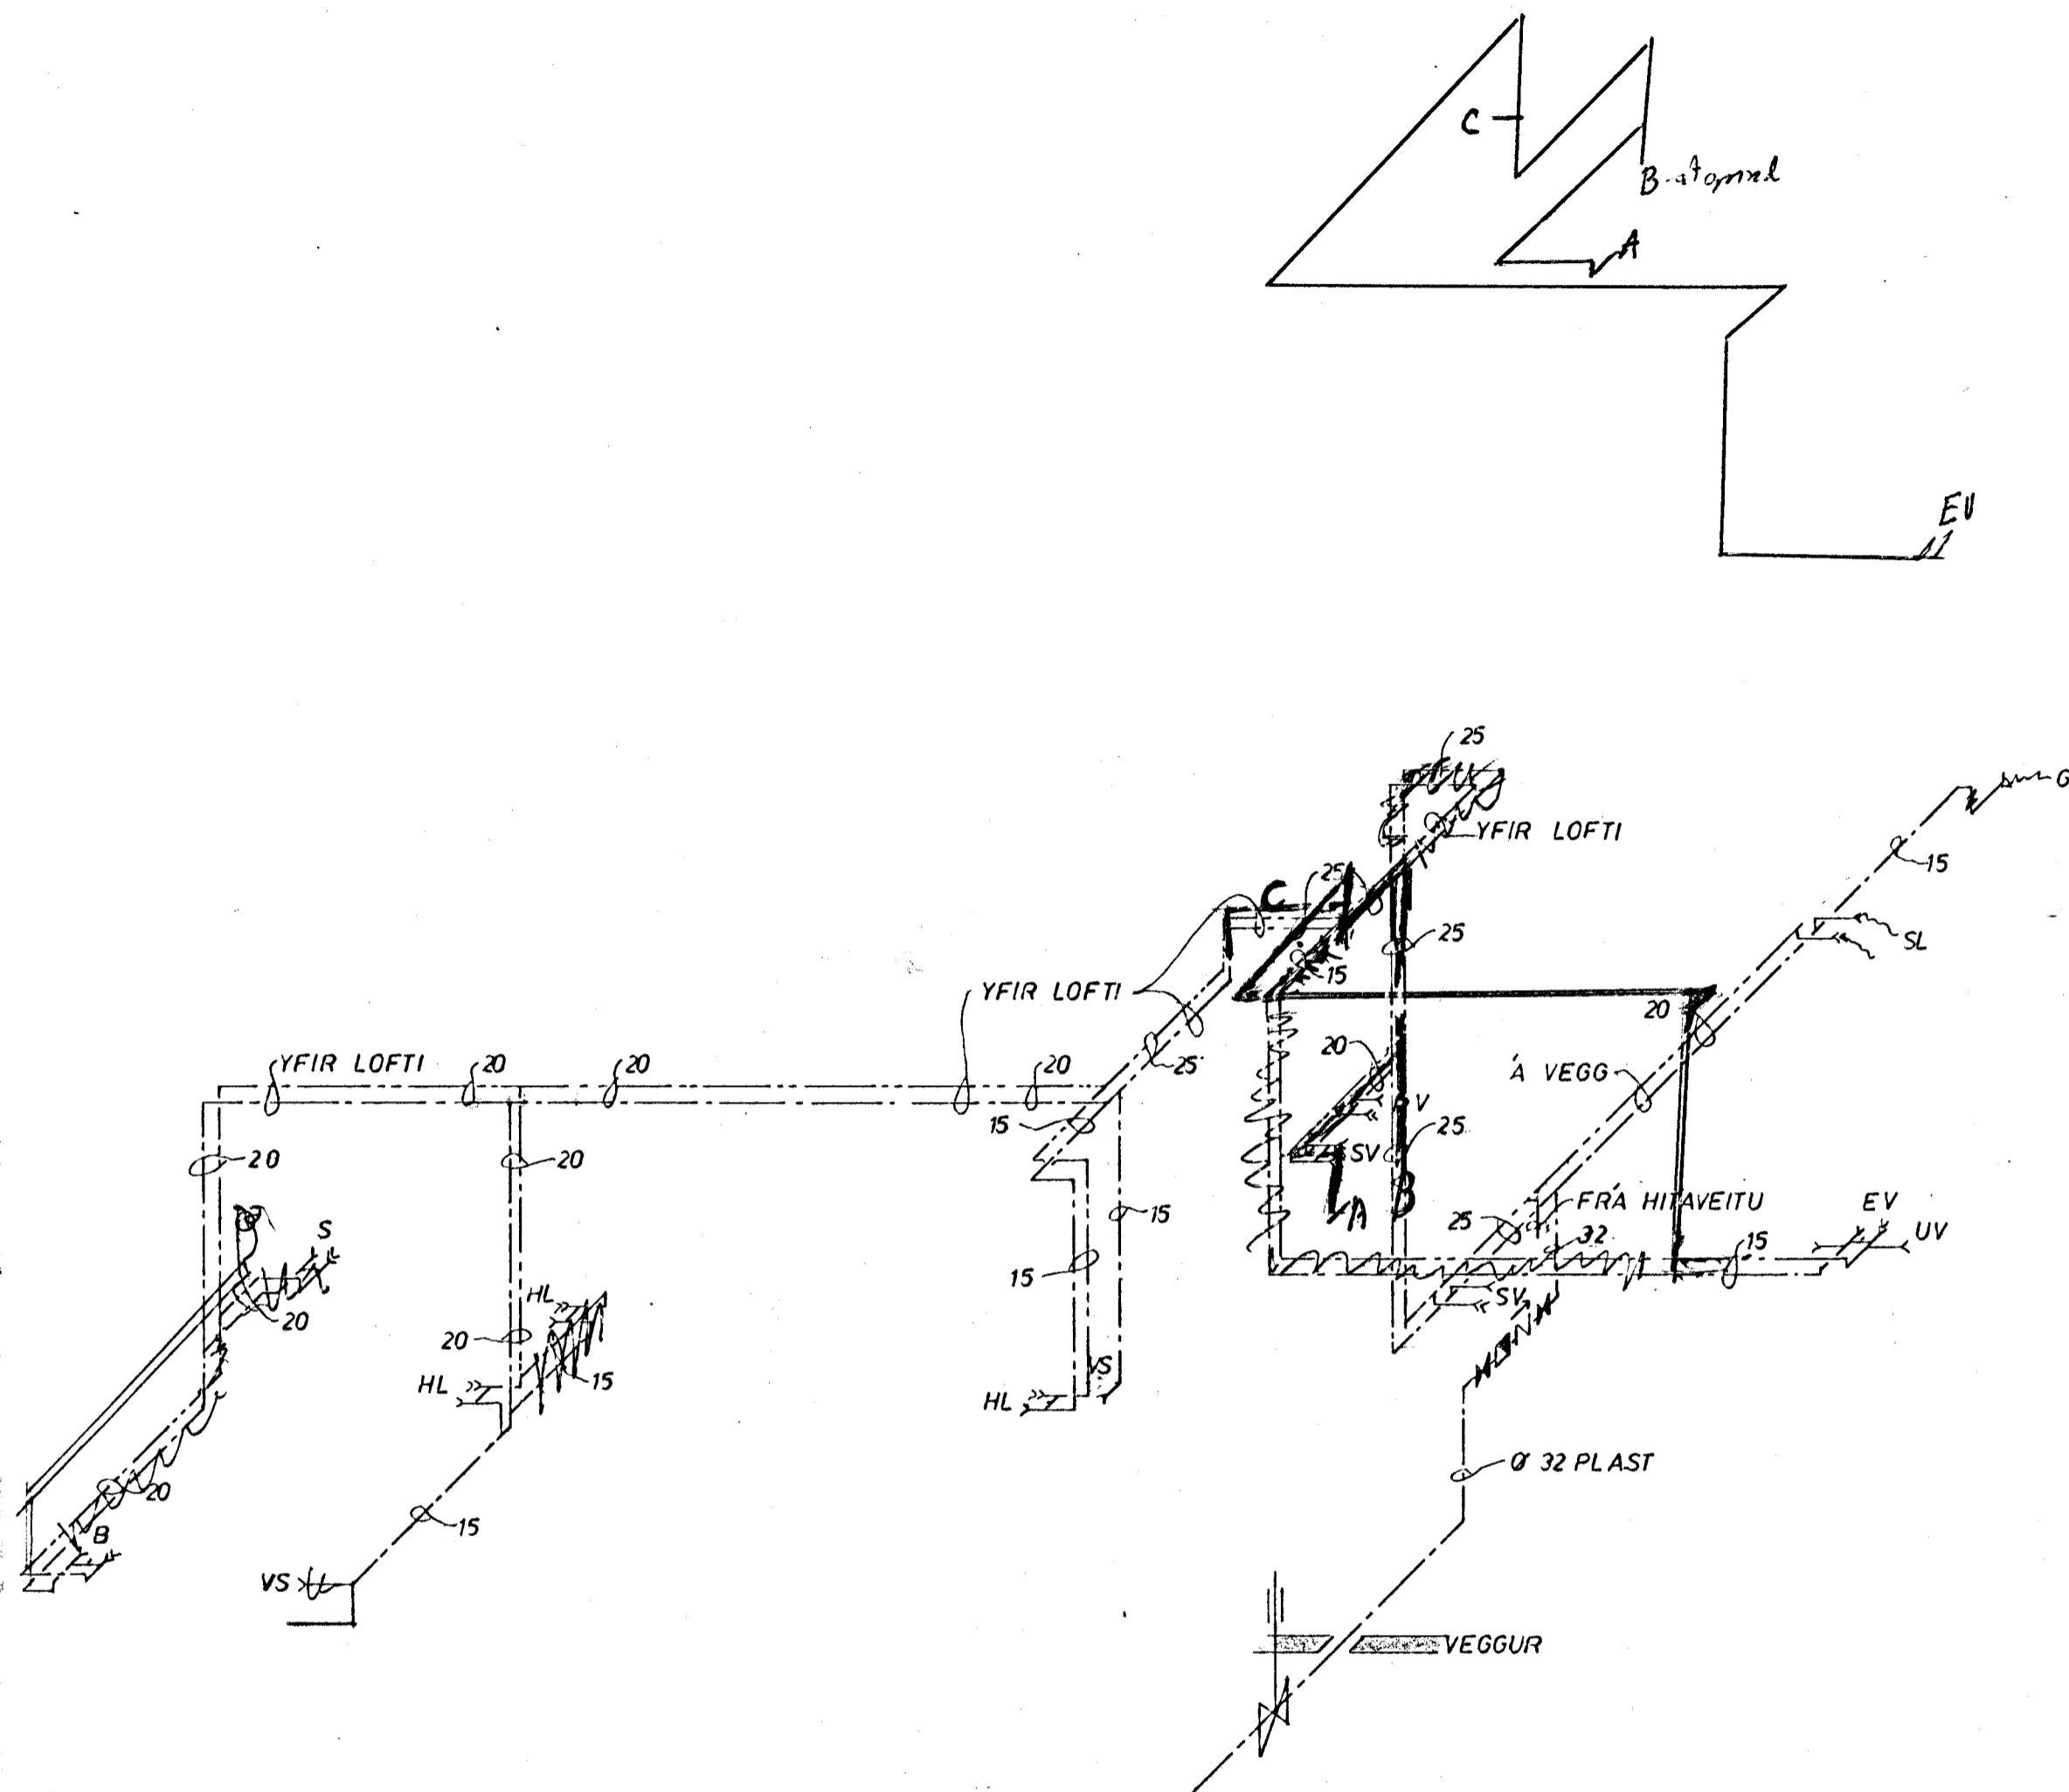

KERFI 1:50

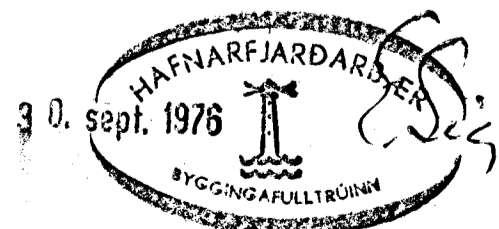

SKJÓLVANGUR 3, HAFNARFIRÐI	MÆLIKVARDI n: 50	VERK 7609	TEIKN NR 24
VATNSLÖGN - KERFI	Hannað: <input checked="" type="checkbox"/> Teiknað: <input checked="" type="checkbox"/>	Yfirfarið: <input checked="" type="checkbox"/> Samb: <input checked="" type="checkbox"/>	DAGS JÚNÍ '76
JÓHANN GUNNAR BERGPÓRSSON VERKFR MVFI STRANDGÖTU 11 — HAFNARFIRÐI — SÍMI 53315	BREYTT		