



SKJÓLVANGUR

AFSTAÐA 1:500

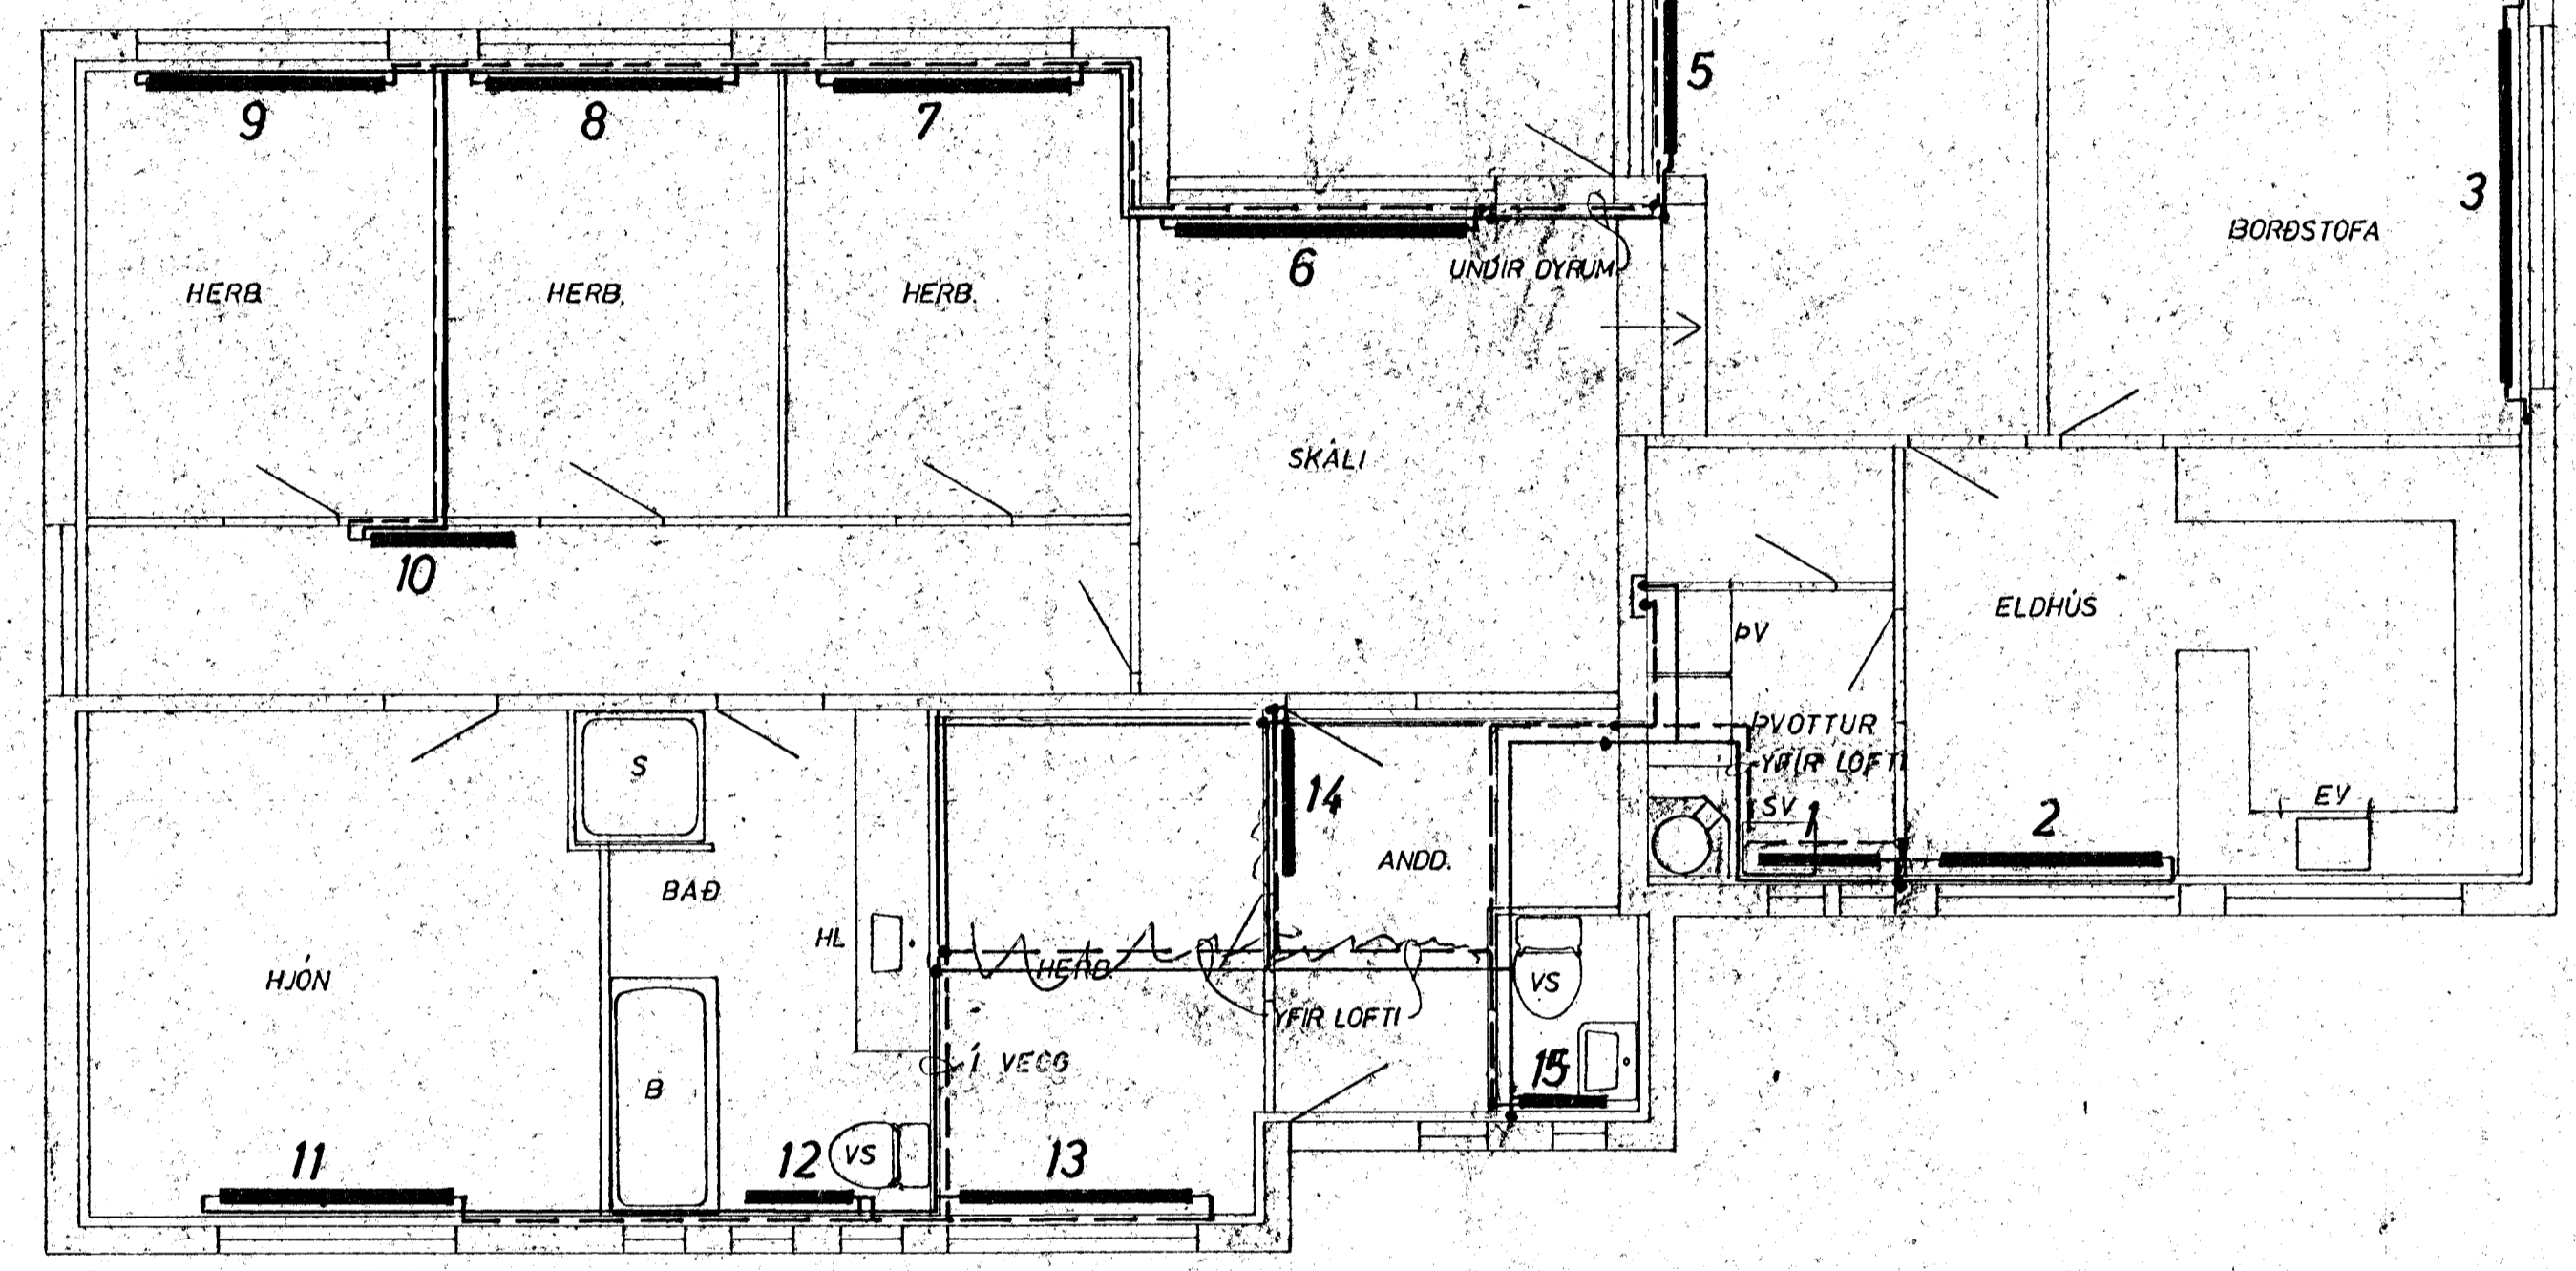

GRUNNMYND 1.HÆÐAR 1:50

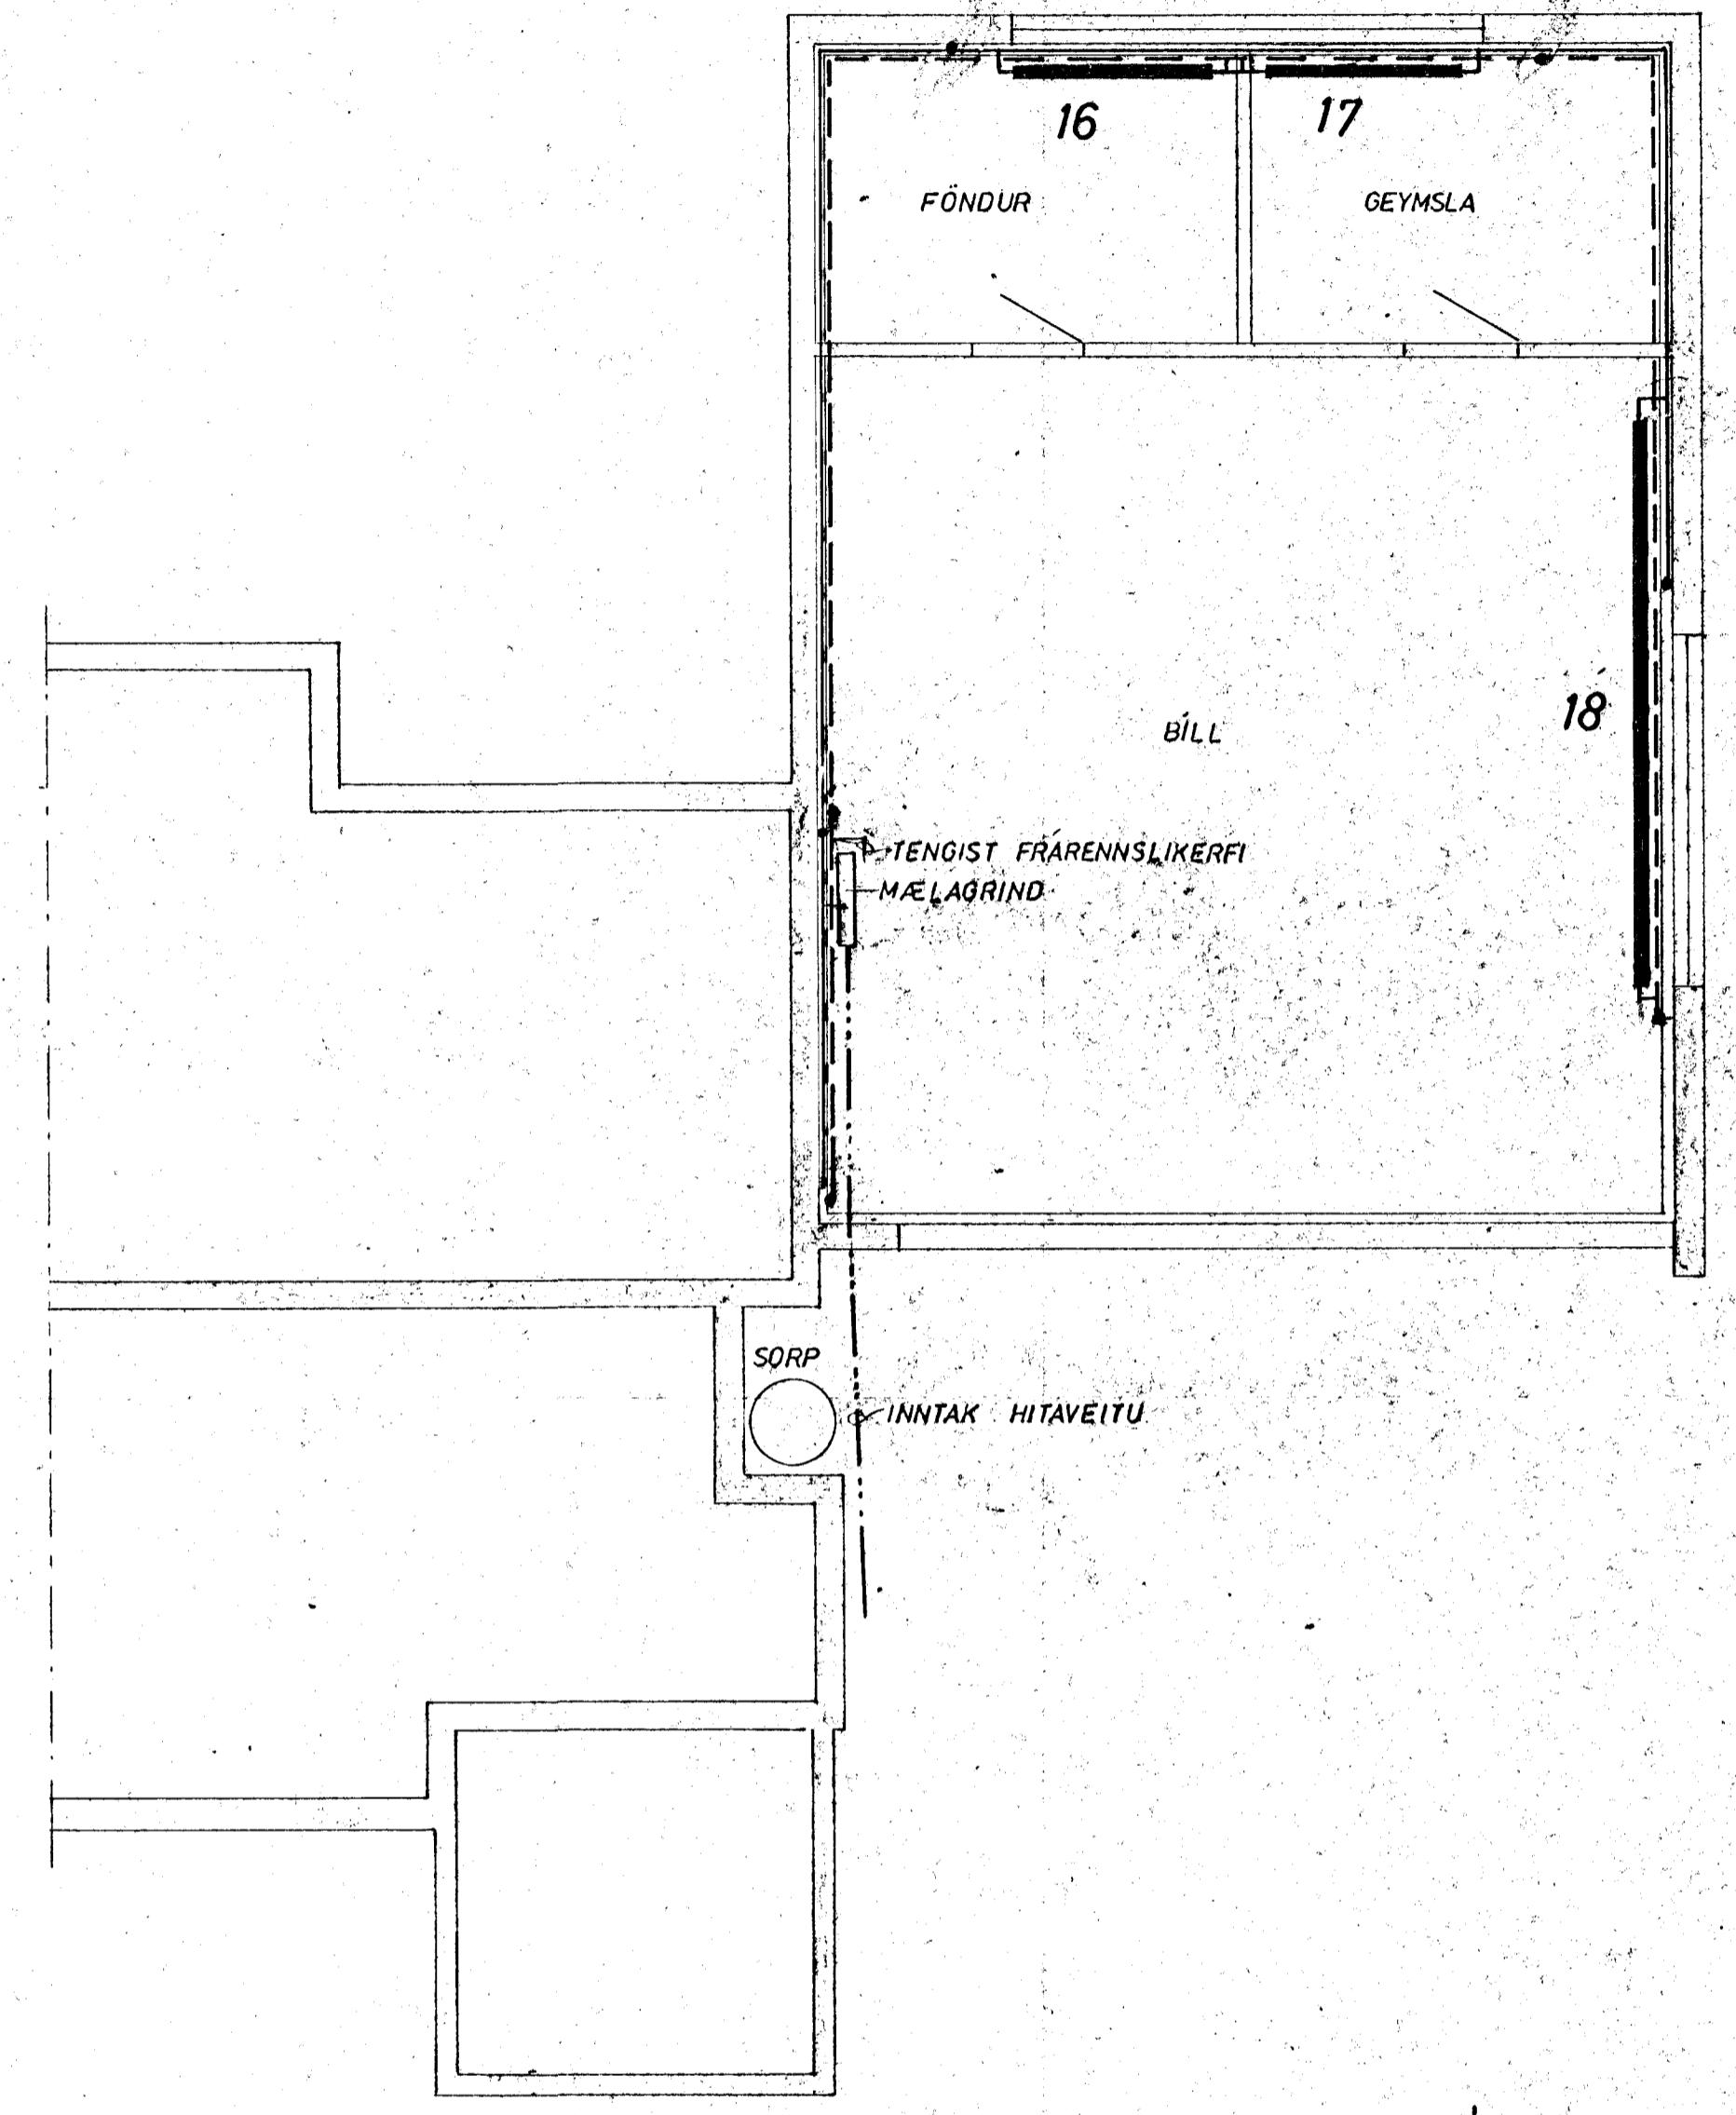

GRUNNMYND KJALLARA 1:50



SKJÓLVANGUR 3, HAFNARFIRÐI	MÆLIKVARDI 1:50 1:500	VERK 7609	TEIKN. NR 31
HITALÖGN - GRUNNMYND	Hannað: Teiknað: 1975	Yfirfand: Samþ:	DAGS MAI '76
JÓHANN GUNNAR BERGPÓRSSON VERKFR MVFI STRANDGÖTU 11 - HAFNARFIRÐI - Sími 53315	BREYTT		