


SKYRINGAR

- KALT VATN
- HEITT VATN
- KALDAVATNSKRANI
- HEITA
- RENNILOKI
- MEÐ SPINDLI UPPUR JÖRÐ
- EINSTREYMISLOKI
- VATNSMÆLIR
- GV — GARDVATN
- SL — SLÖNGUKRANI


PÍPUR SKULU EINANGRAÐAR MEÐ 20mm
 QLERULLARHÓLKUM OG VAFÐAR MEÐ PLASTDÚK.
 ALLT EFNI, PÍPUR OG FITTINGS, SKAL VERA
 GALVANISERAÐ.
 KERFI SKAL PRÓFA MEÐ KÖLDU VATNI OG
 6 KG/cm² PRÝSTINGI.
 BALLOFIX RENNILOKAR SÉU VIÐ HVERT TÆKI
 EINSTREYMISLOKI VIÐ ÞVOTTAVÉLAR.
 FRAGANGUR INNTAKS OG LOFTPÚÐAR SKV.
 FÖRSKR. VATNSV. REYKJAVÍKUR.

LOFTPÚÐI

EFST Á ÖLLUM LÖÐRETTUM
 STOFNUM SKAL VERA 30 cm
 LANGUR LOFTPÚÐI, ÞVERMÁL JAFNT
 OG SVERASTI HLUTI STOFNSINS
 TALIÐ FRA GREININGU VIÐ
 AÐALADFÆRSLUÐ.

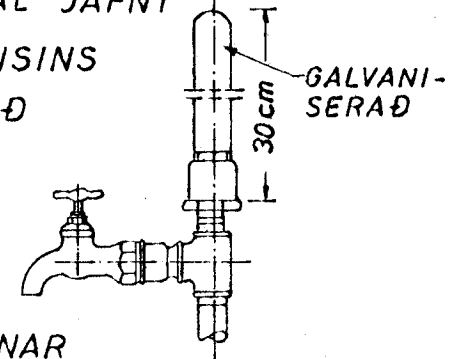

EINNIG SKAL VERA SAMSKONAR
 LOFTPÚÐI Á HLIÐARGREINUM, SEM
 LENGRI ERU EN 8 M. ÞVERMÁL JAFNT
 OG SVERASTI HLUTI HLIÐARGREINAR.

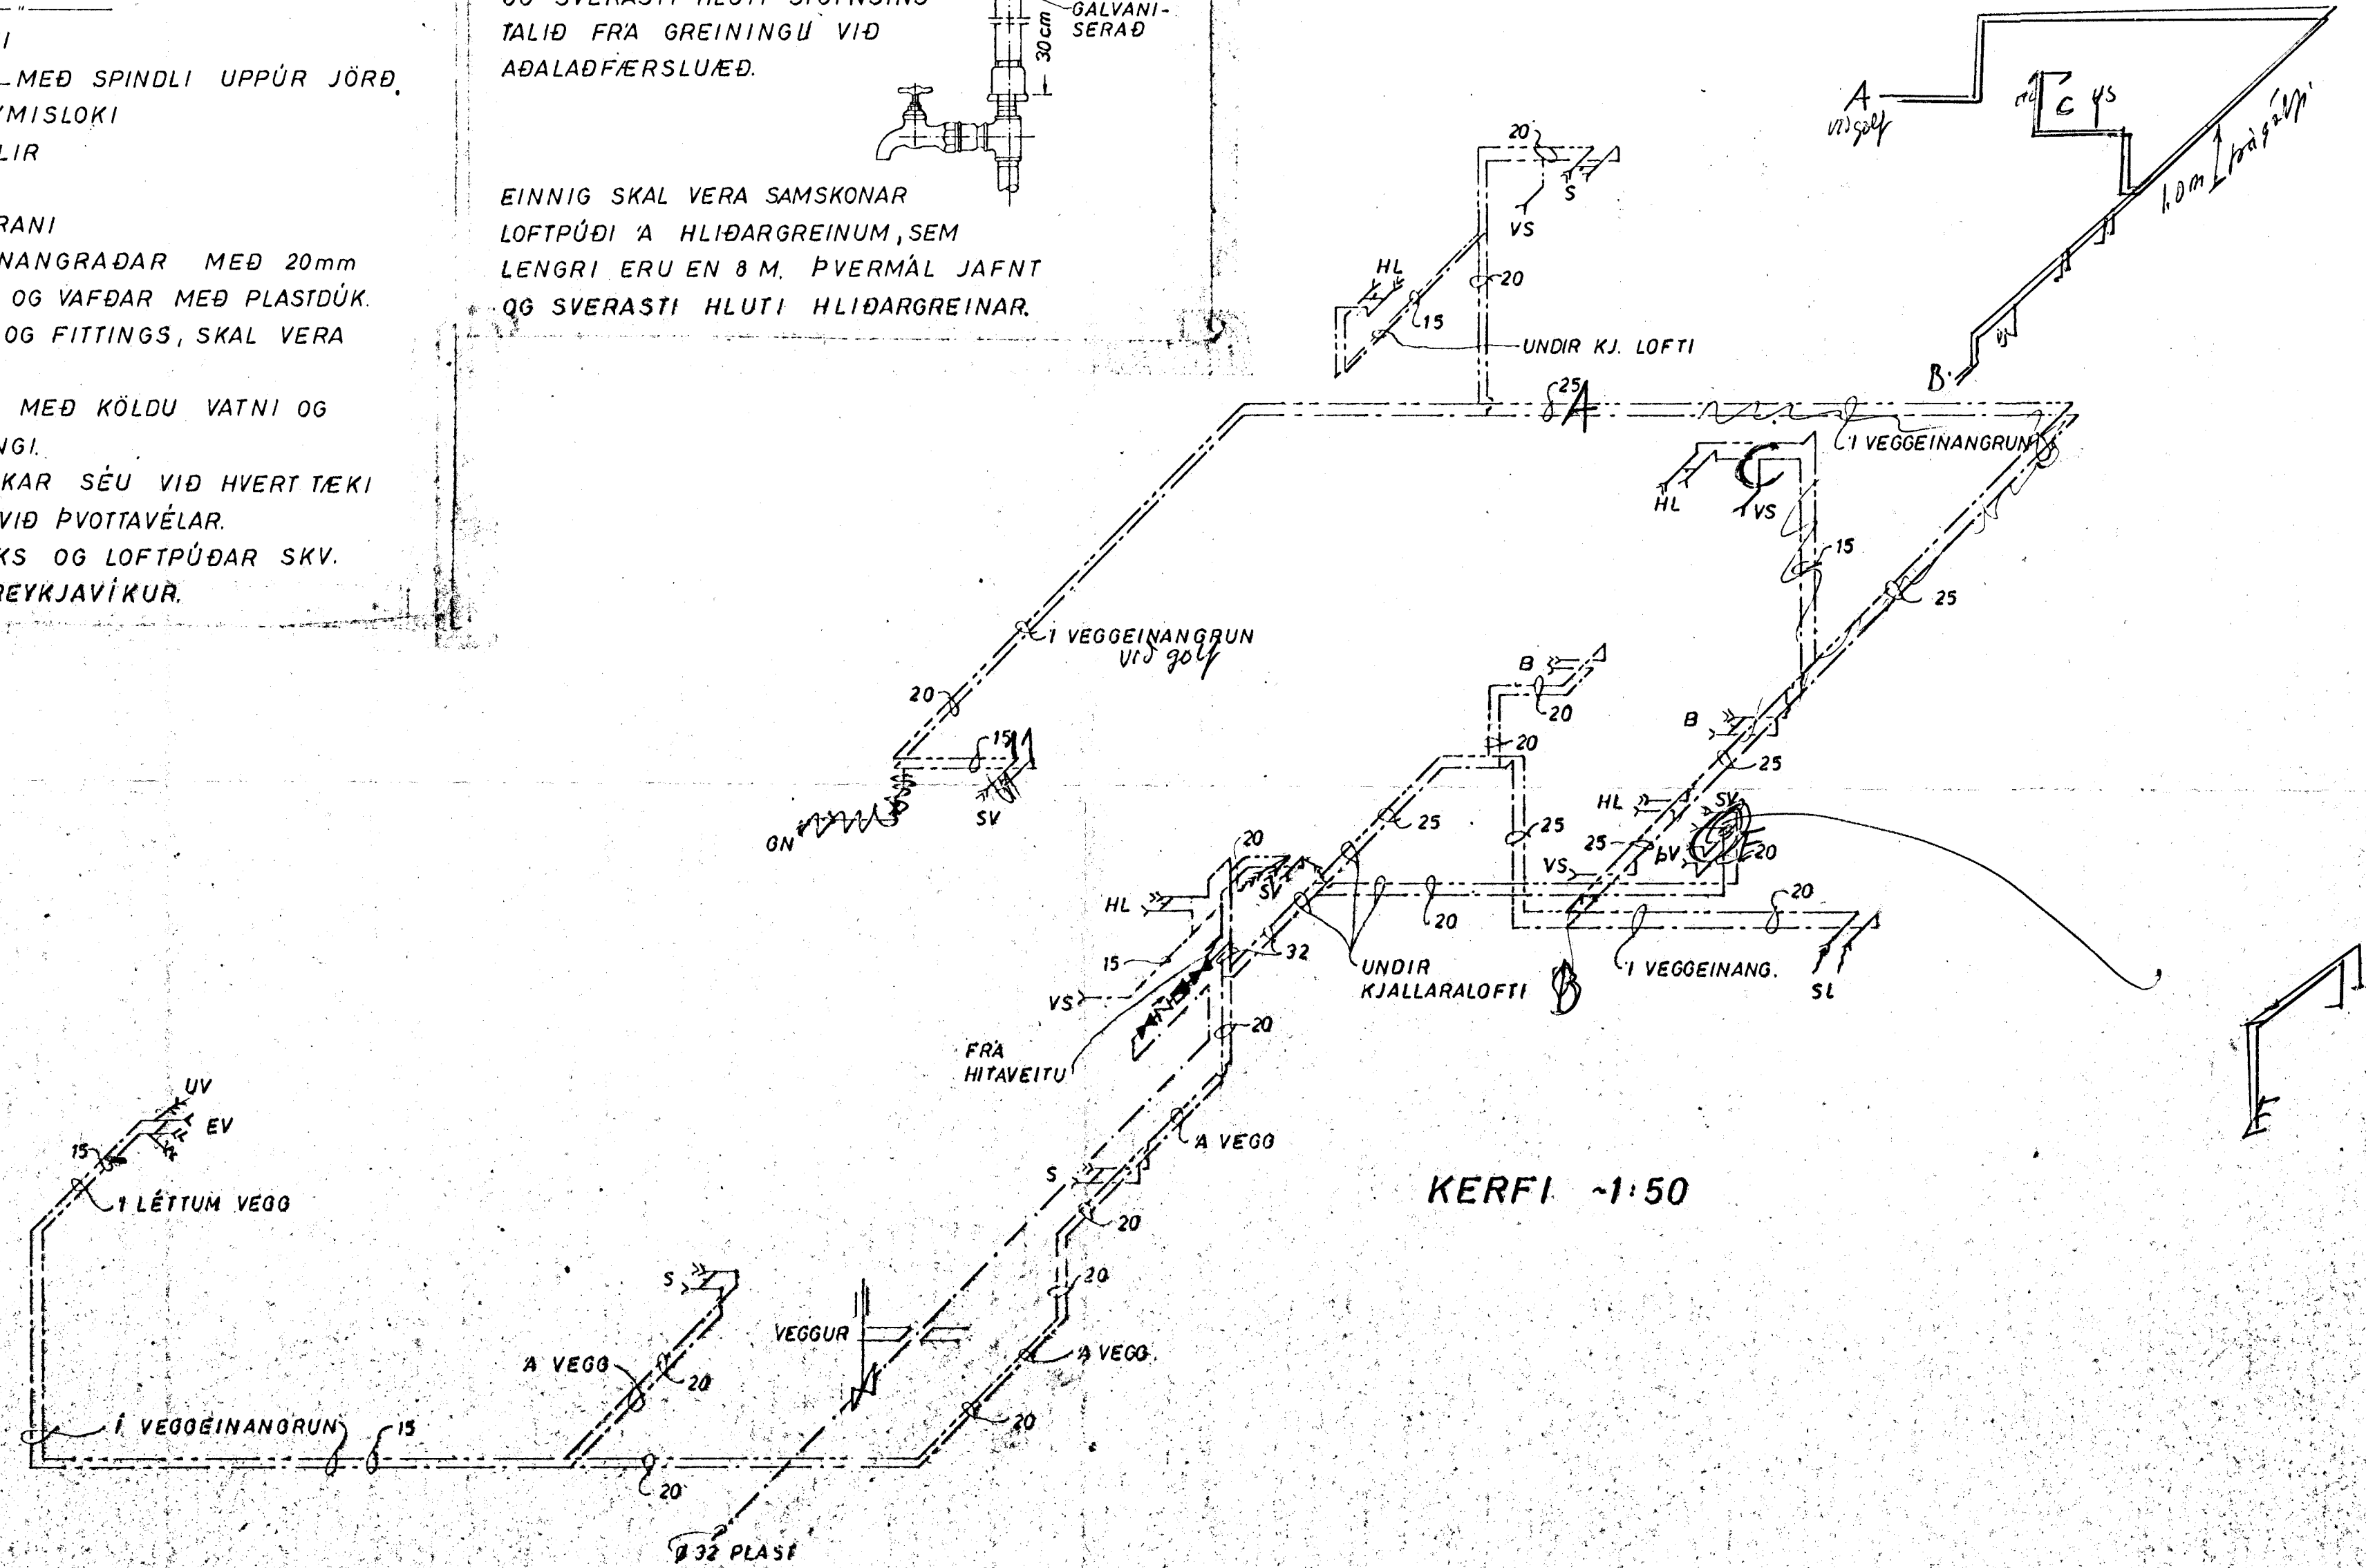

KERFI ~1:50

SKJÓLVANGUR 8	MÆLIKVÆÐI ~1:50	VERK 7511	TEIKN N ^o 2.7
VATNSLÖGN, KERFI	Hannað: <i>[Signature]</i> Táknað: <i>[Signature]</i>	Yfirfarið: <i>[Signature]</i> Samb: <i>[Signature]</i>	DAGS AGÚST 73
JÓHANN GUNNAR BERGPÓRSSON STRANDGÓTU 11 — HAFNARFIRÐI — SÍMI 53315	BREYTT APRÍL '78	VERKFR MVFI	