


SKÝRINGAR

REIKNAD ER MEÐ OFNUM, SJÁ OFNASKRÁ
 STILLIHNÉ OG LOFTSKRÚFA A ÖLLUM OFNUM.
 DANFOSS RAVL LOKAR A ÖLLUM OFNUM, NEMA 2,4,9,10,11,
 12,13,14,15A,18,22,23, ÞAR SÉU DANFOSS FJVR.
 PÍPUR VENJULEGAR SVARTAR SKAL MALA MEÐ
 ASFALTMÁLNINGU OG EINANGRA MEÐ MINNST
 20mm GLERULLARHÓLKUM OG VEFJA MEÐ
 PLASTDÚK.
 VEGGJAEINANGRUN A.M.K. 2½" PLAST.
 ÞAKEINANGRUN A.M.K. 4".
 IVÓFALT GLER I GLUGGUM.
 PÍPUR LIGGI I EINANGRUN ÚTVEGGJA, LÉTTUM
 INNVEGGJUM EÐA I GÓLFRAUFUM.
 ——— TÁKNAR RÁS (HEITAR PÍPUR, TÚR LÖGN).
 - - - - - BAKRÁS (KALDAR PÍPUR, RETÚR LÖGN).
 ——— INNTAK HITAVEITU.
 TENGING HITAVEITU SKAL VERA SKV. REGLUGERÐ
 HITAVEITU REYKJAVÍKUR.

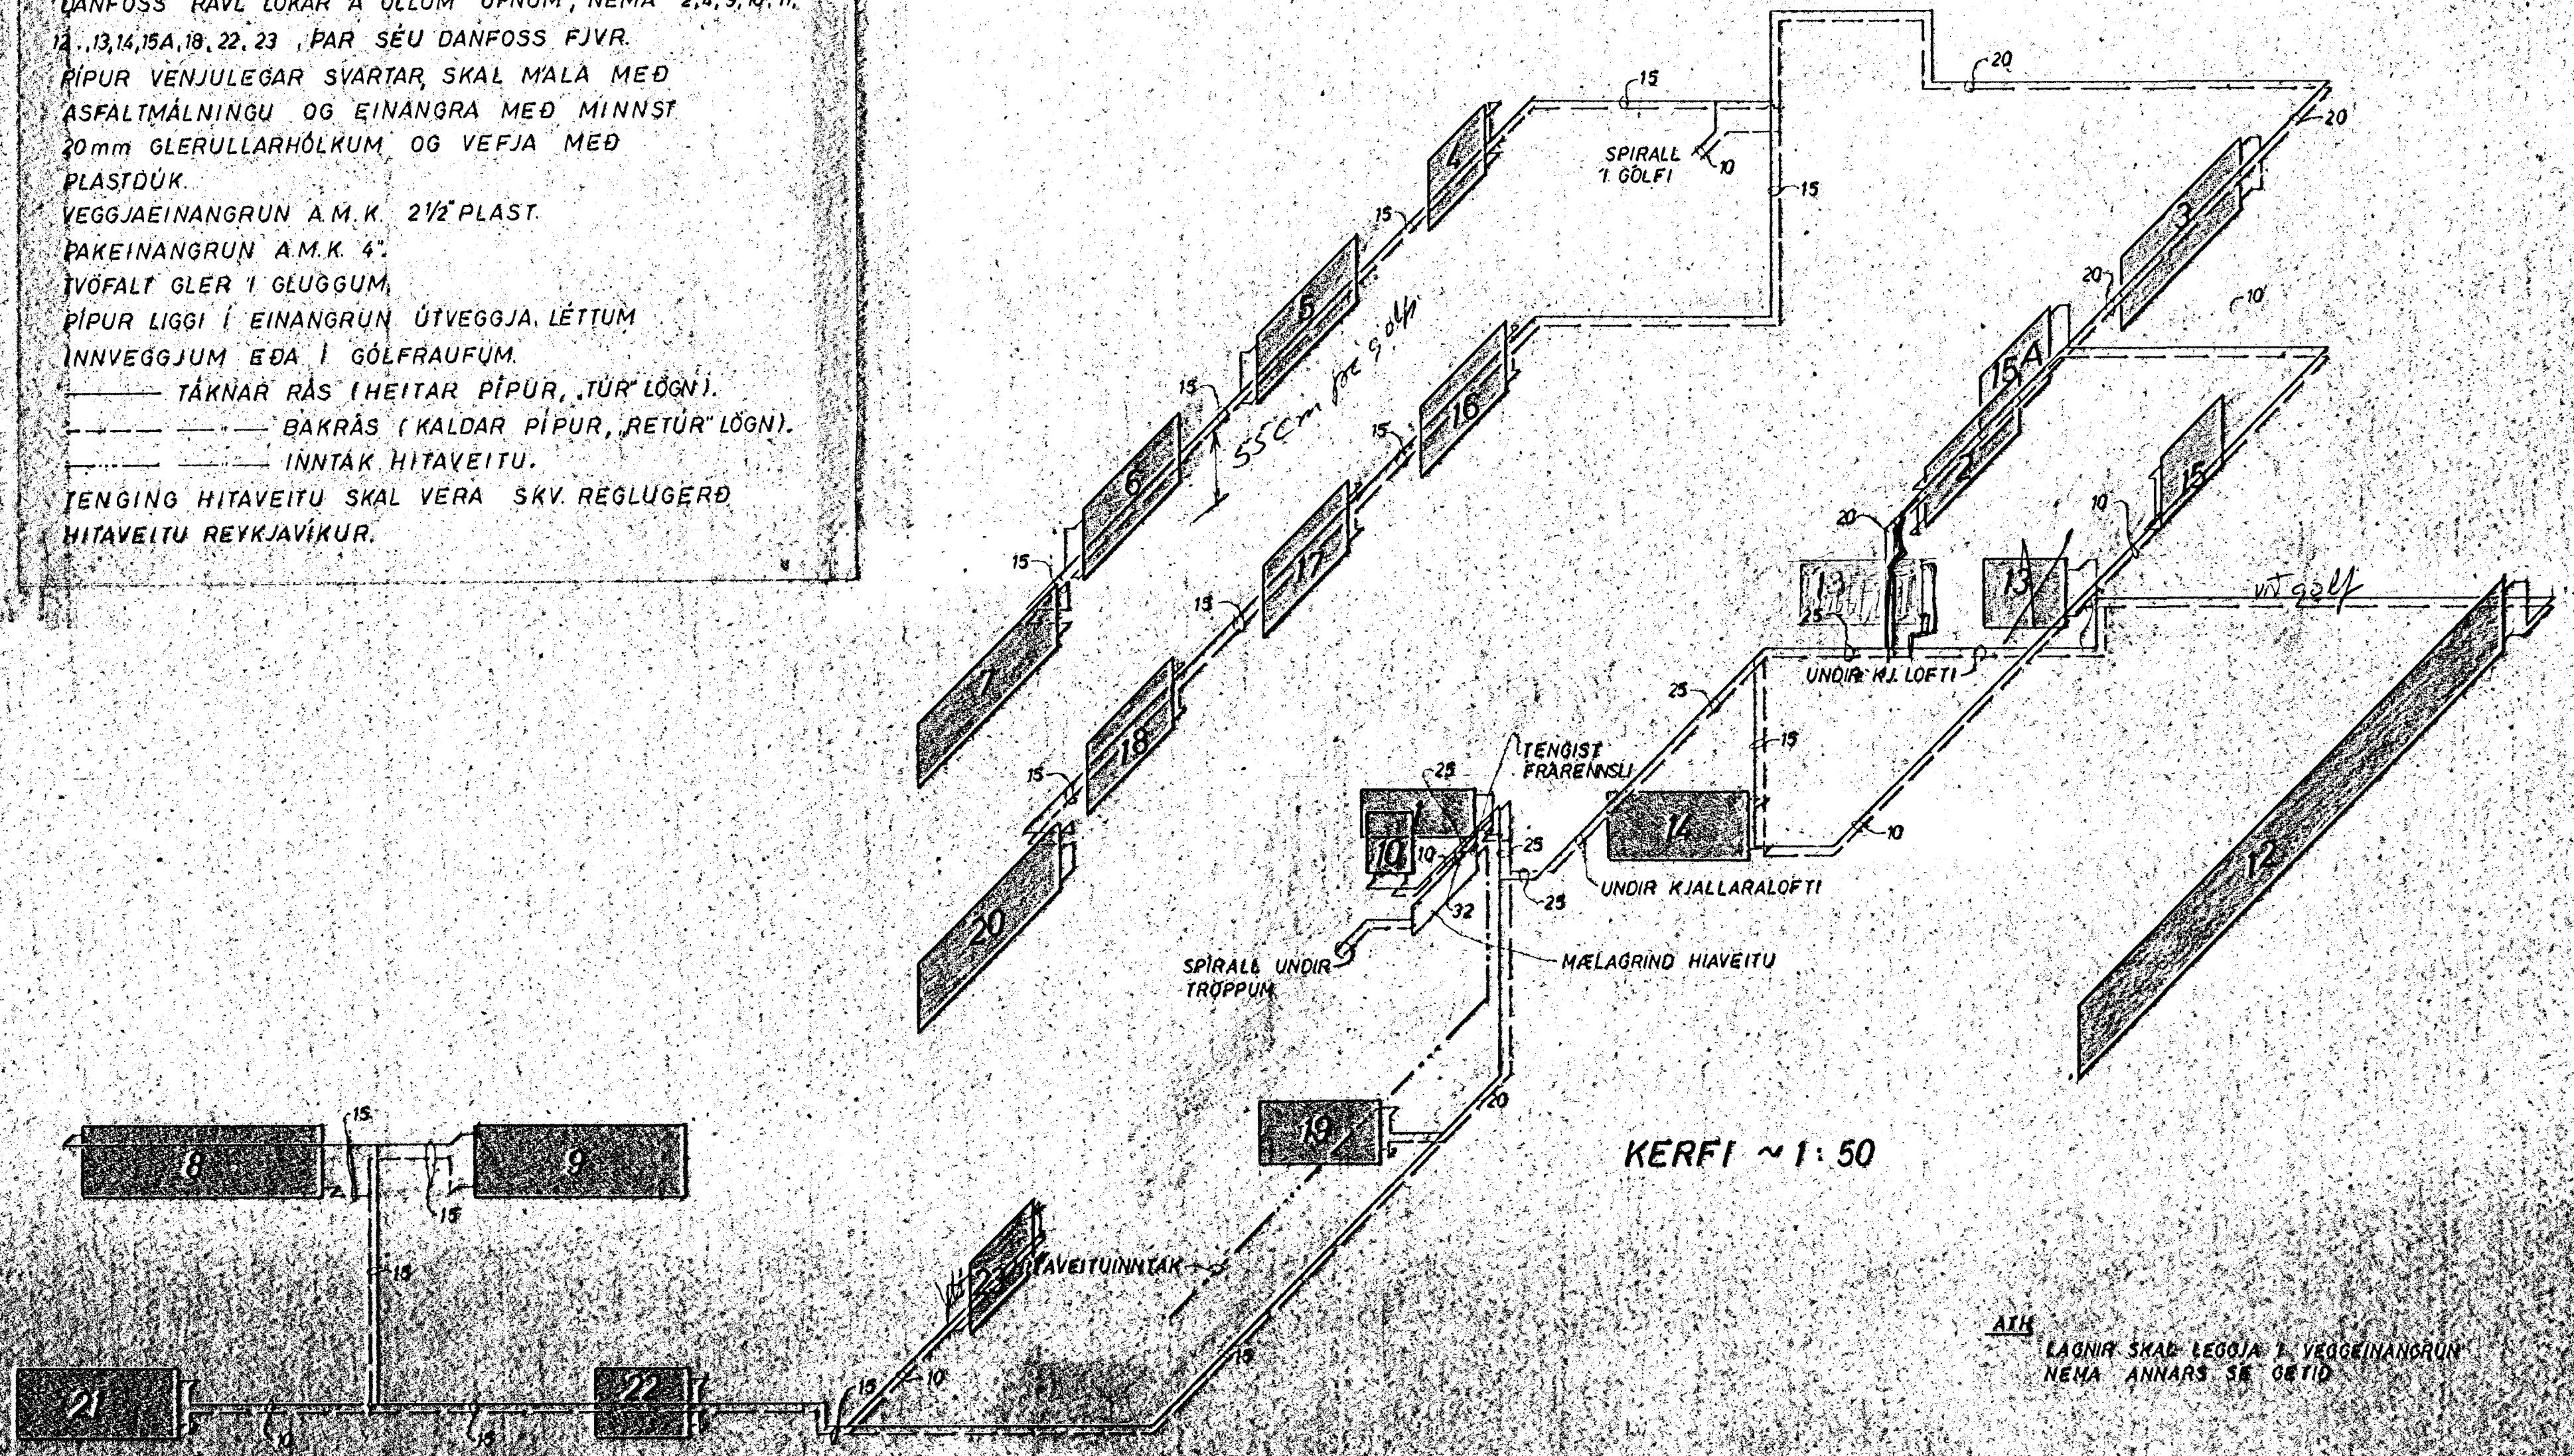

SKJÓLVANGUR 8	MÆLIKVARÐI ~ 1:50	VEFNI 7511	TEIKN NÚM 33
HITALÖGN KERFI	Hafnað: ✓ Töknað: ✓	Yfirráð: Samb: MB	DAGS NOV '75
JÓHANN GUNNAR BERGPÓRSSON VERKFR. MVFT STRANDGÖTU 11 - HAFNARFIRÐI - Sími 53315	BREYTT APRÍL '76		