


ATH:
 STÆÐIR VATNSLÁSA SÉ ANNARS EKKI GETIÐ.

- HL 32/40 mm
- SV 40/50 mm
- GN 50 mm
- VS 100/100 mm

ALLAR PÍPUR OFAN KJALLARAGÓLFIS ERU PLASTPÍPUR.
 HLIDARLAGNIR SKULU HAFNA MINNST 20% HALLA.

ÁSKILIÐ, ELÐRI
 TEIKNING ÓGILÐ

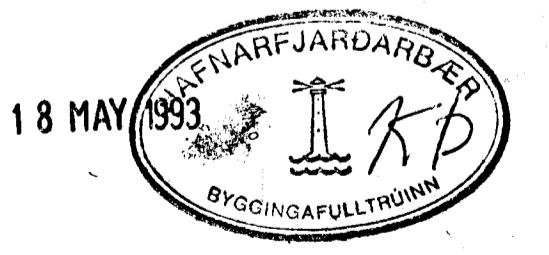

DAS. HRAFNISTA HAFNARFIRÐI' 2.ÁFANGI					
BR.	DAG.	BREYTING			
A	26.12.82	Á S.H.ÆÐ VÖTUFTUNAR	GE.	J.S.	FRÆRENNSLIÐÖGN STOFNAR 16 TIL 23 RÚMMYND
		VS. STOFN 21 1.H.ÆÐ			
B	1.7.84	STOFN NR. 516 OG 517	Á.I.	F.Ó.	
C	17.11.83	LAGNIR Á 1.CG S.H.ÆÐ	G.G.	F.Ó.	
REYKJAVÍK, Þ. 22.12.1981			KVARÐI 1:50		
VERKFR/EDISTOFA STEFÁNS OLAFSSONAR HF. F.R.V. <small>CONSULTING ENGINEERS</small>			TEIKN. G.E.	REIKN. J.S.	VERK. BL.NR. BR.
ATH. SAMP.					1980 4.11 D