

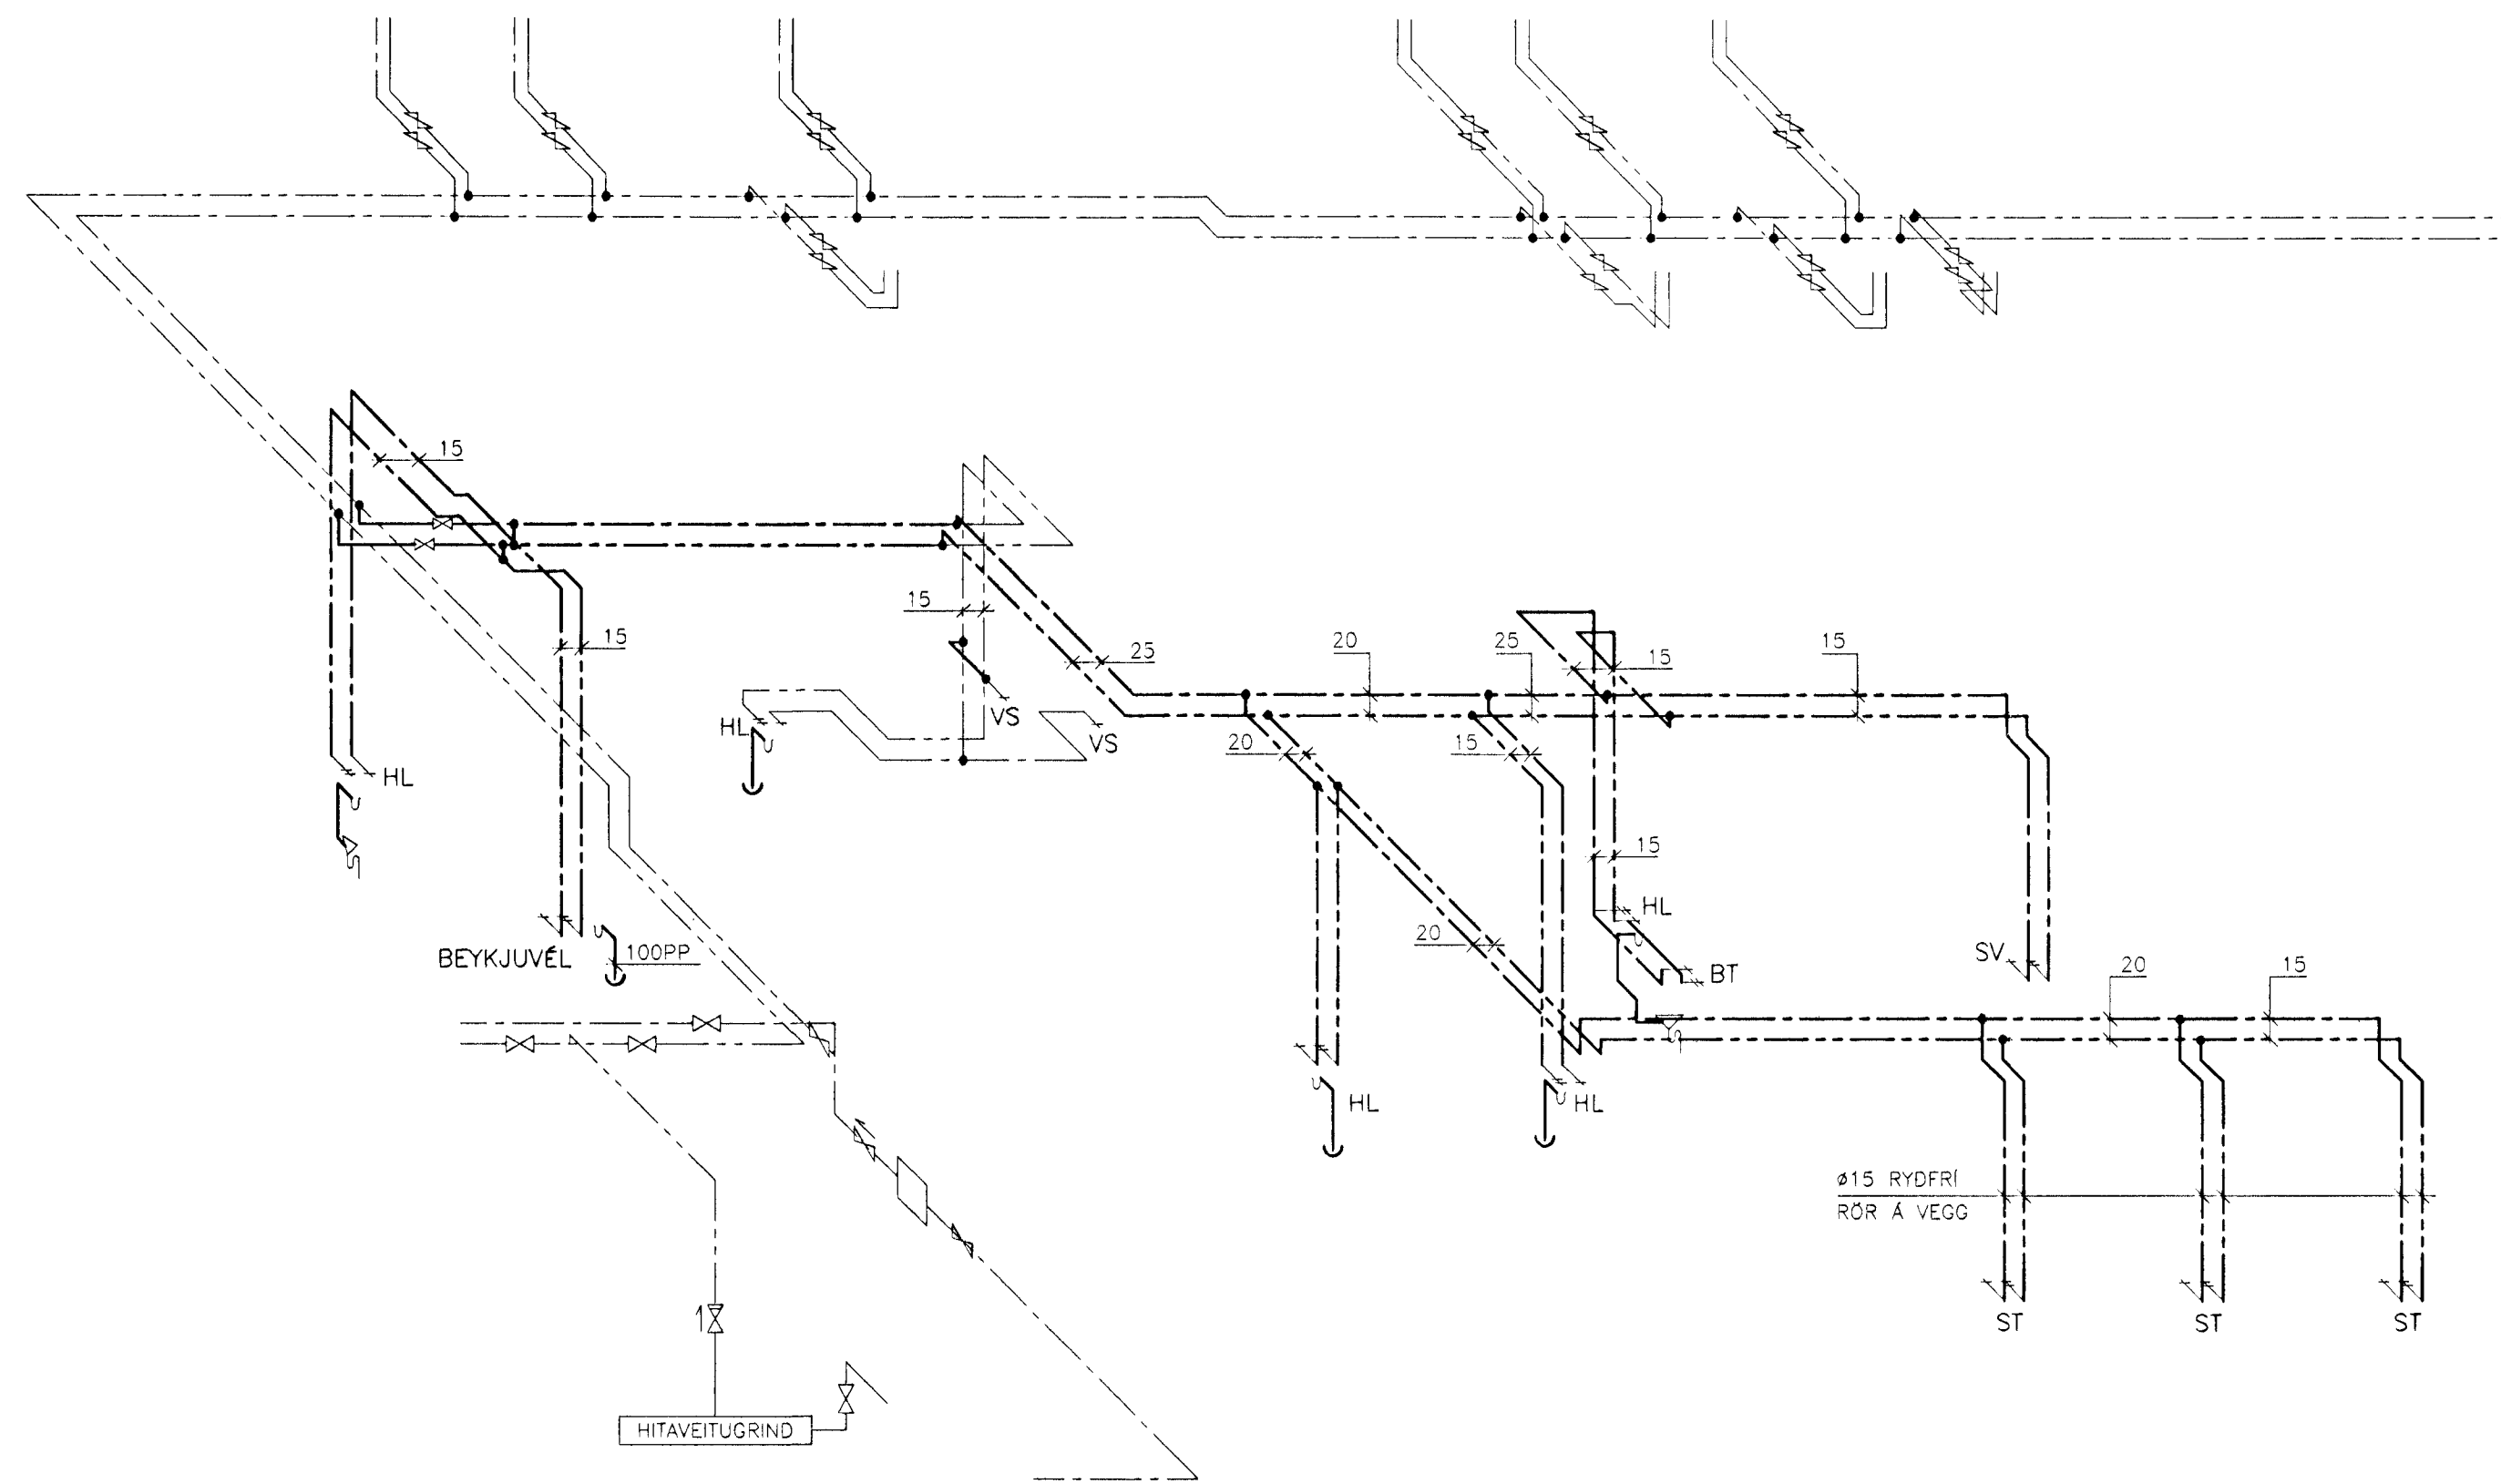


RÚMMYND, NEYSLUVATN

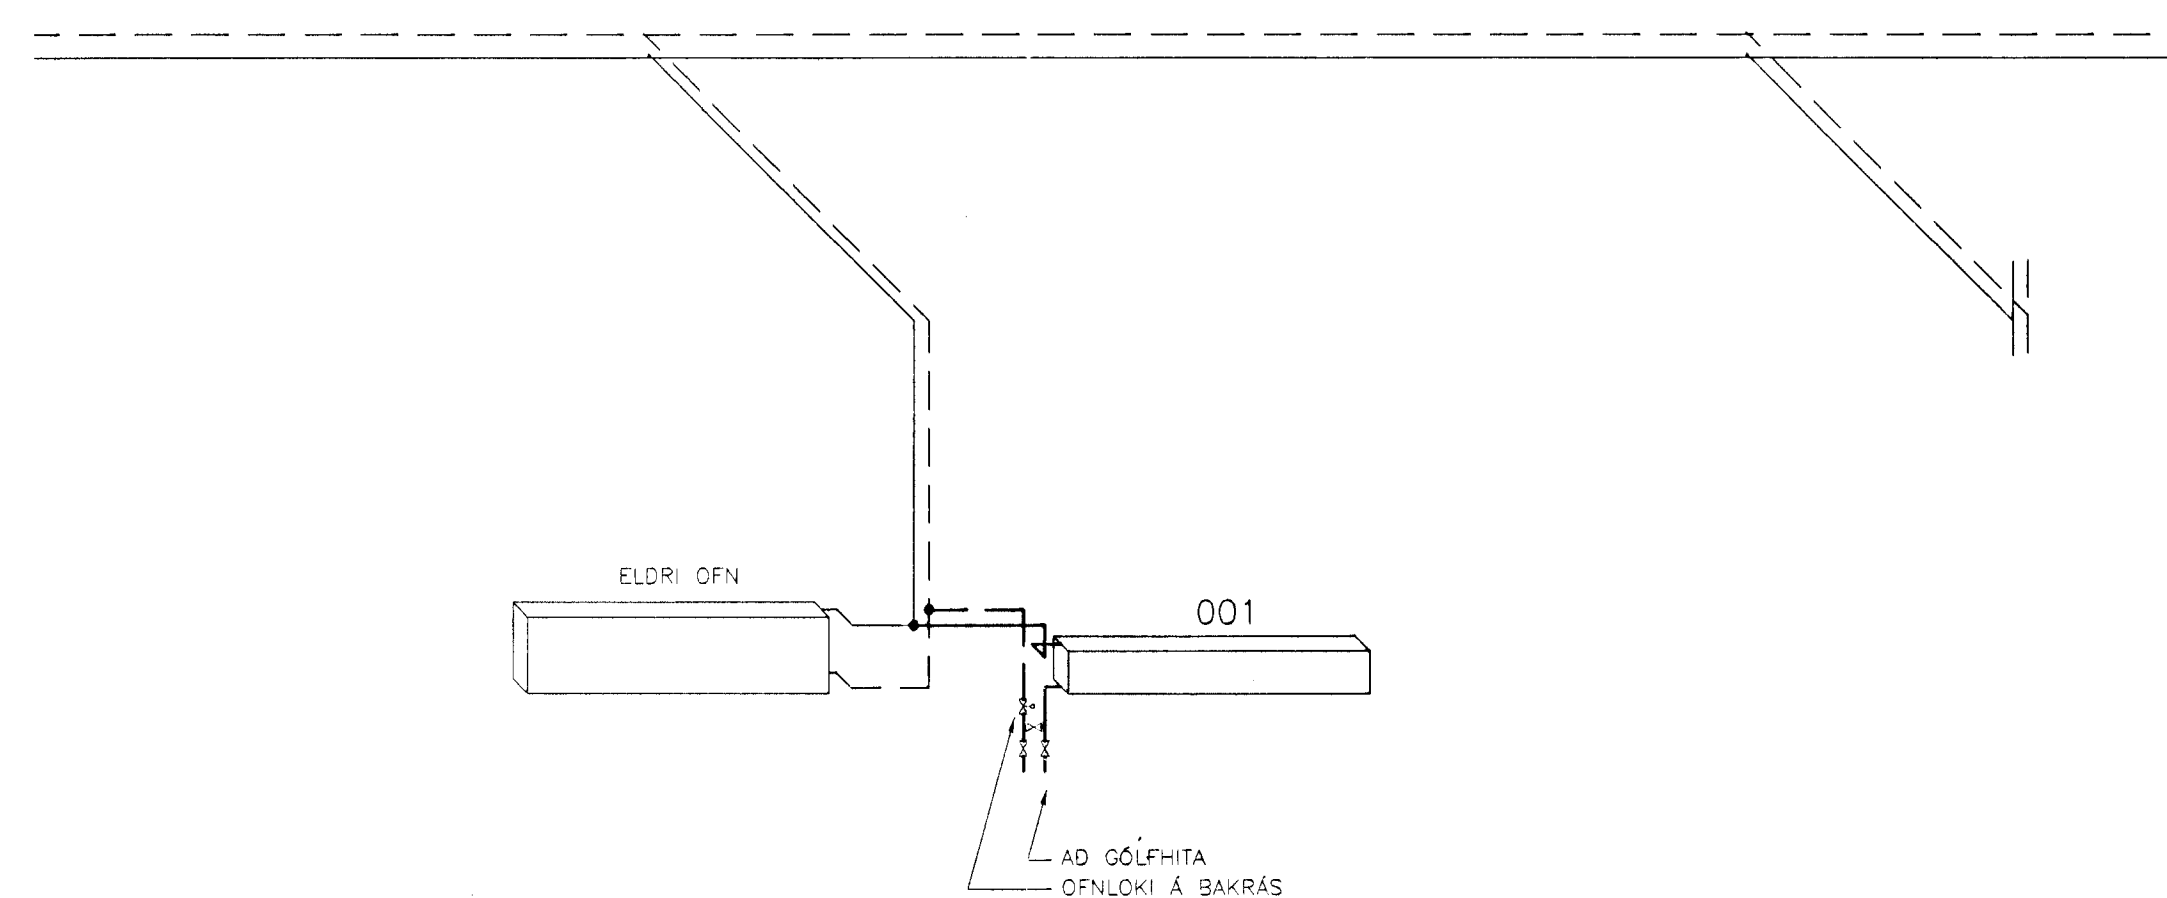

RÚMMYND, HITAKERFI

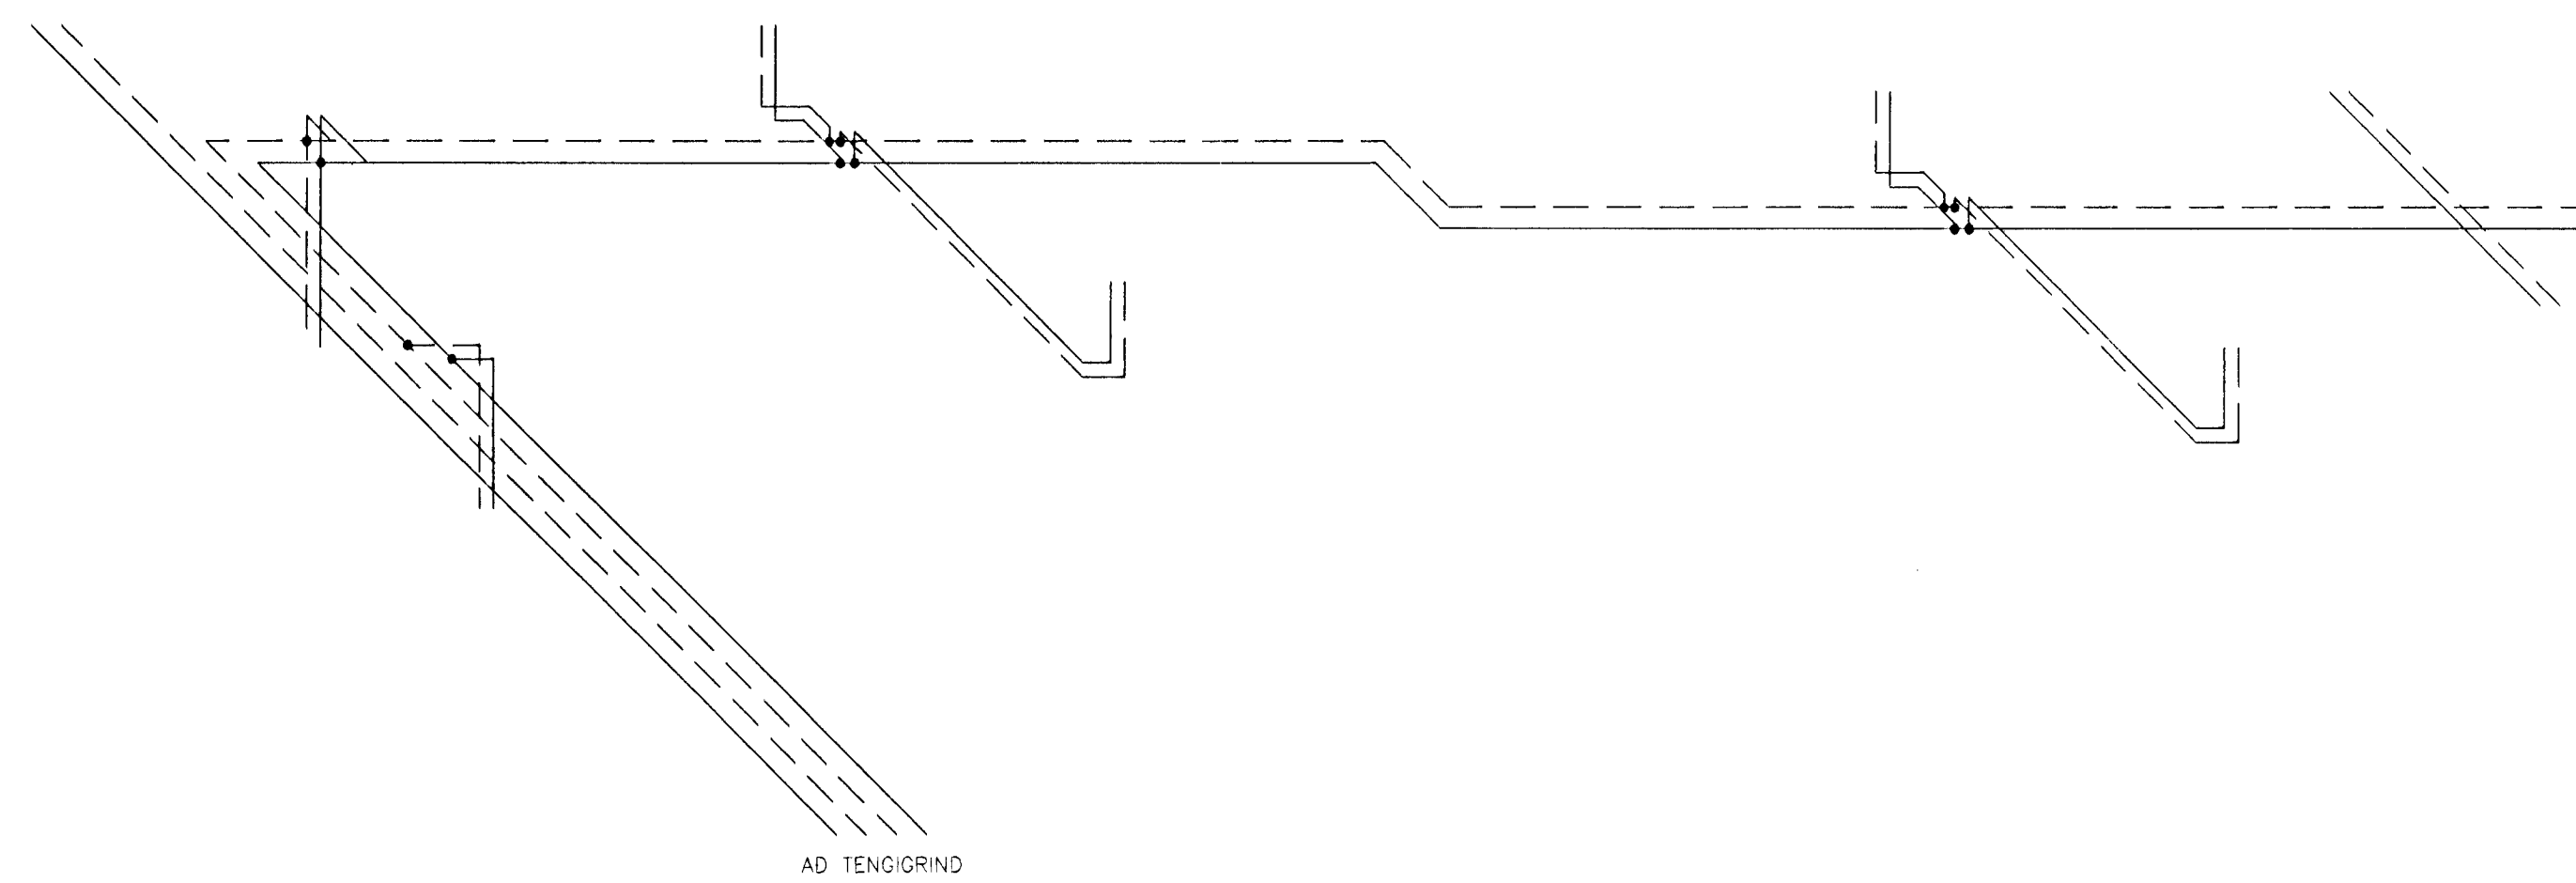

Byggingulitrali Hafnarfjarðar
Algreitt þunn
10 APR 2000
Sigurbjörn Halldórsson

TILVÍSANIR:
ALMENNAR SKÝRINGAR. SJÁ BL. NR. 4.01

FRÁRENNSLI REYNDARTEIKNING				
BR.	DAGS.	BREYTING	REIKN.	TEIKN.
HRAFNISTA VIÐ SKJÓLVANG HAFNARFIRÐI – ÁLMA A				
NEYSLUVATN, HITAKERFI RÚMMYND			HANNAÐ/TEIKN. KH/ÞH.	
			ATH. <i>KM</i>	
			SAMÞYKKT <i>Darb Kallu</i>	
			KT. <i>230651.2567</i>	
KVARDI 1:50			REYKJAVIK 20.03.2000	
			VERKNR. TEIKN. NR. BR.	
			00156 4.02	