



RÚMMYND 1:50

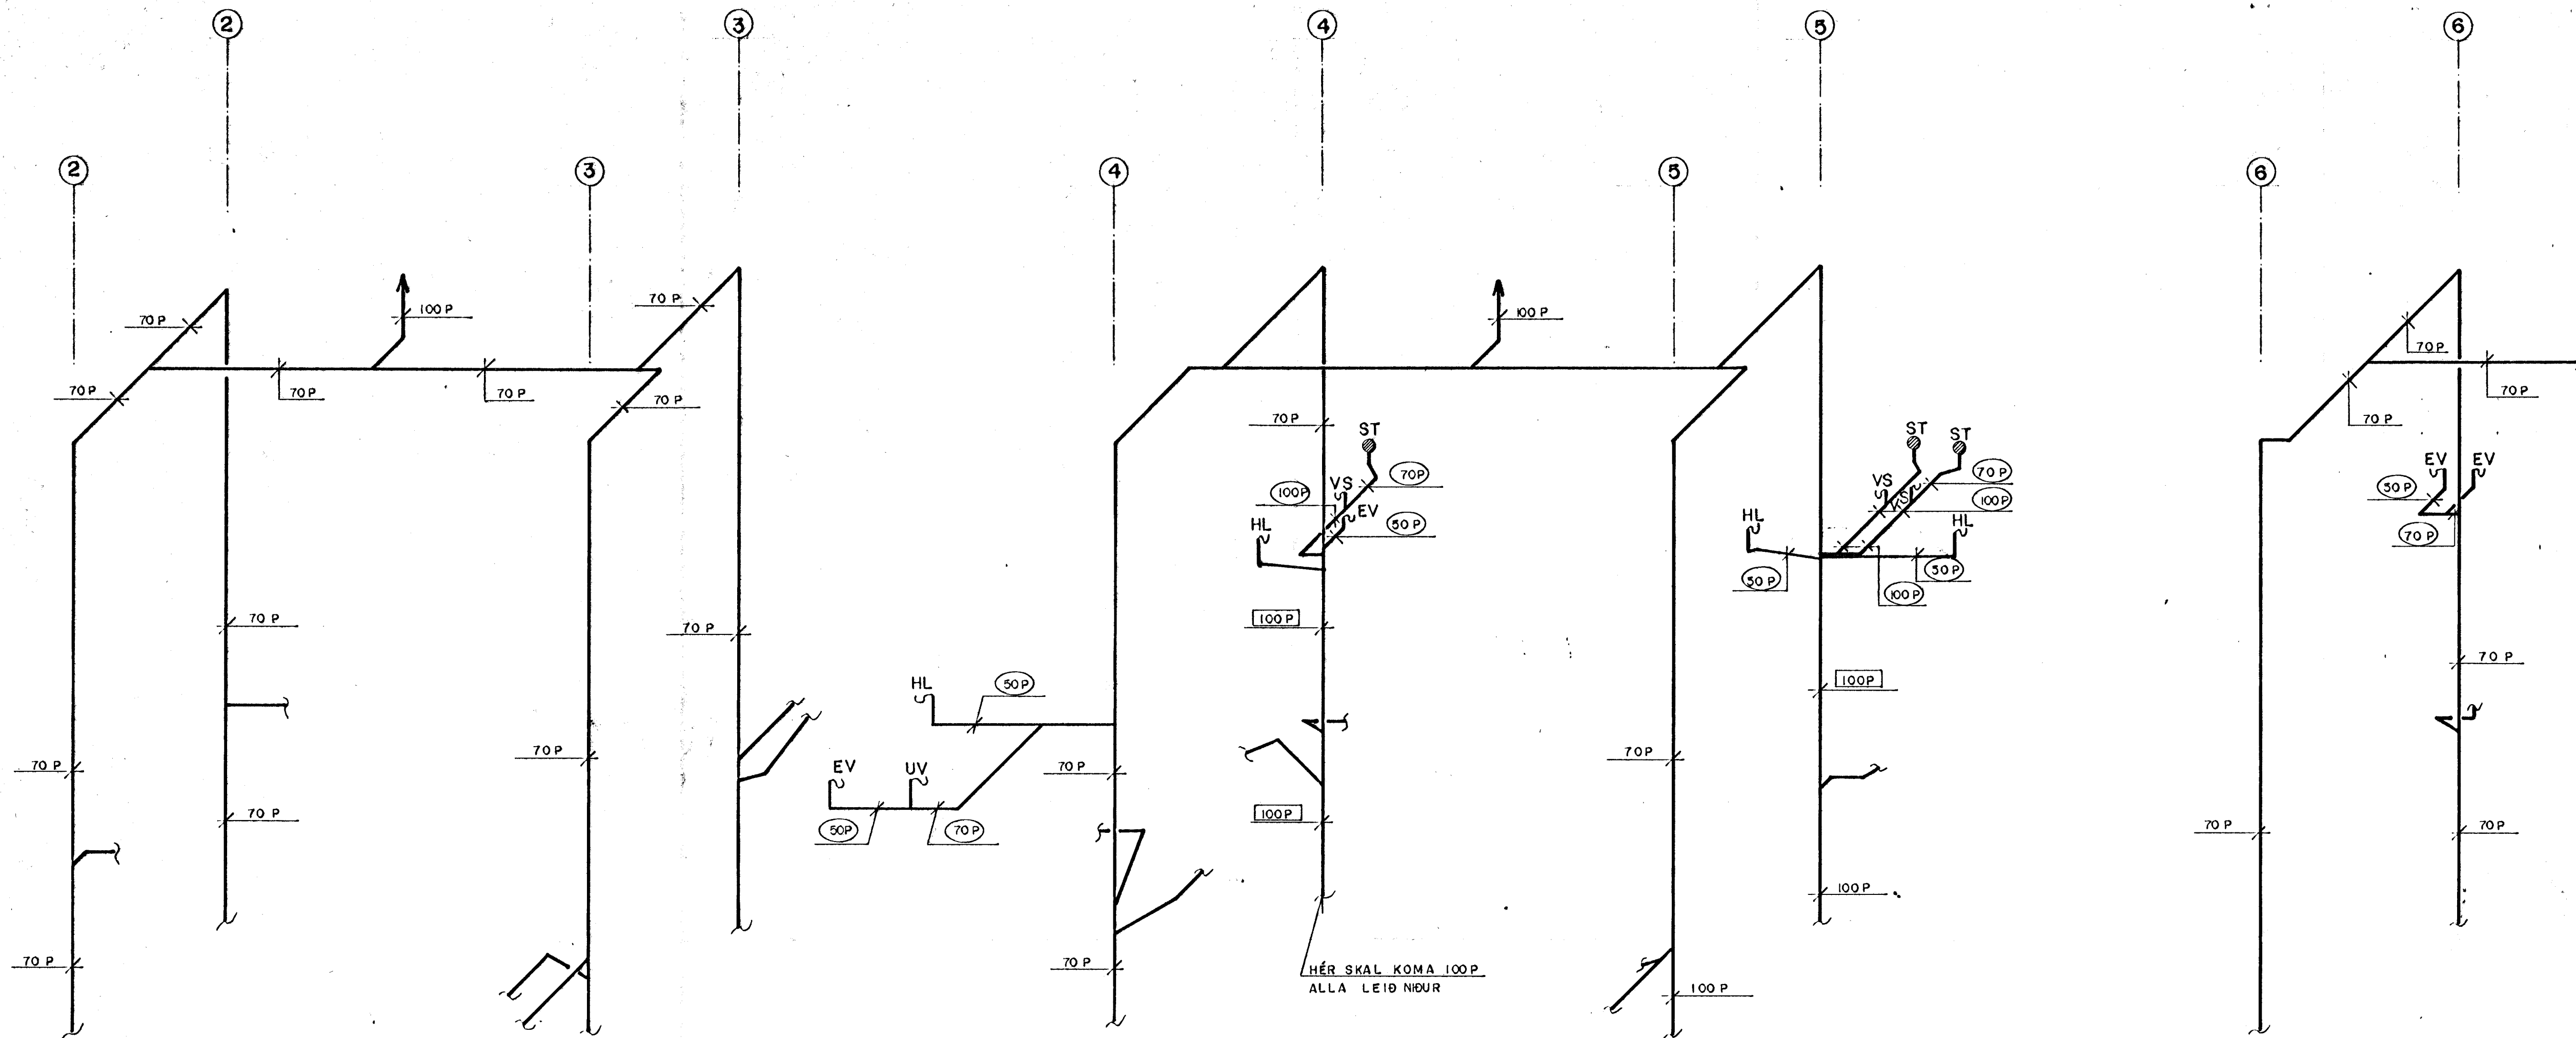

HÉR VERÐUR SKOLPLÖGN ÓBREYTT

SKÝRINGAR:

- 100 P MERKIR AÐ HÉR SKULU SKIPTA ÚT ELDRI LÖGN OG SETJA 100 P Í STAÐINN EÐA LEGGJA NÝJA LÖGN EF ÞVÍ VERÐUR VÍÐ KOMIÐ.
- 70 P MERKIR 70 P NÝLÖGN.
- MERKIR ÖHREYFÐA ELDRI LÖGN.

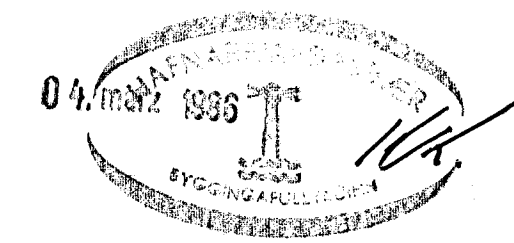

<b>DAS, HRAFNISTA HAFNARFIRÐI</b>			
BR.	DAG.	BREYTING	
A	3.3.86	ÝMISLEGT	G. G. O. J.
			<b>5. HÆÐ FRÆRENNSLI LÖGN RÚMMYND</b>
<b>VERKFRÆÐISTOFA</b> STEFÁNS ÓLAFSSONAR HF. F.R.V. CONSULTING ENGINEERS		REYKJAVÍK, D. 20.11.88	KYRDI 1:50
TEIKN.	REIKN.	G. G.	VERK
ATH.	SÁMÞ.		BL. NR.
			BR.
			<b>2574 4.102 A</b>