


SKÝRINGAR

- 70 P MERKIR AD HÉR SKULI SKIPTA ÚT ELÐRI LÖGN OG SETJA 70 P Í STADINN, EÐA LEGGJA NÝJA LÖGN EF ÞVI VERÐUR VIÐ KOMIÐ.
- 70 P MERKIR NÝJA LÖGN 70 P.
- ~~70 P~~ MERKIR ÓHREYFÐA ELÐRI LÖGN.

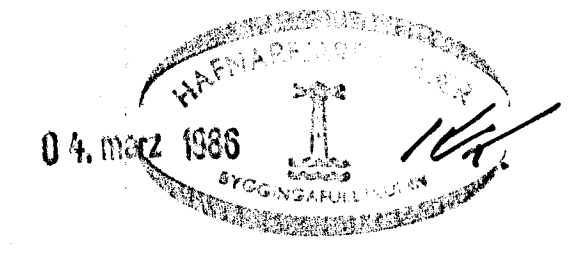

DAS HRAFNISTA, HAFNARFIRÐI			
BR.	DAG.	BREYTING	
A	3.388	HANÐLAUGAR	0.0. 0.J.
			5. HÆÐ FRÁRENNSLISLÖGN RÚMMYND
		REYKJAVÍK, Þ. 20.11.85	KVARDI 1:50
TEIKN. 0.S.J.	REIKN. /03	VERK	BL. NR.
ATH.	SÁMÞ.	2574	4.103 A