



RÚMMYND 1:50

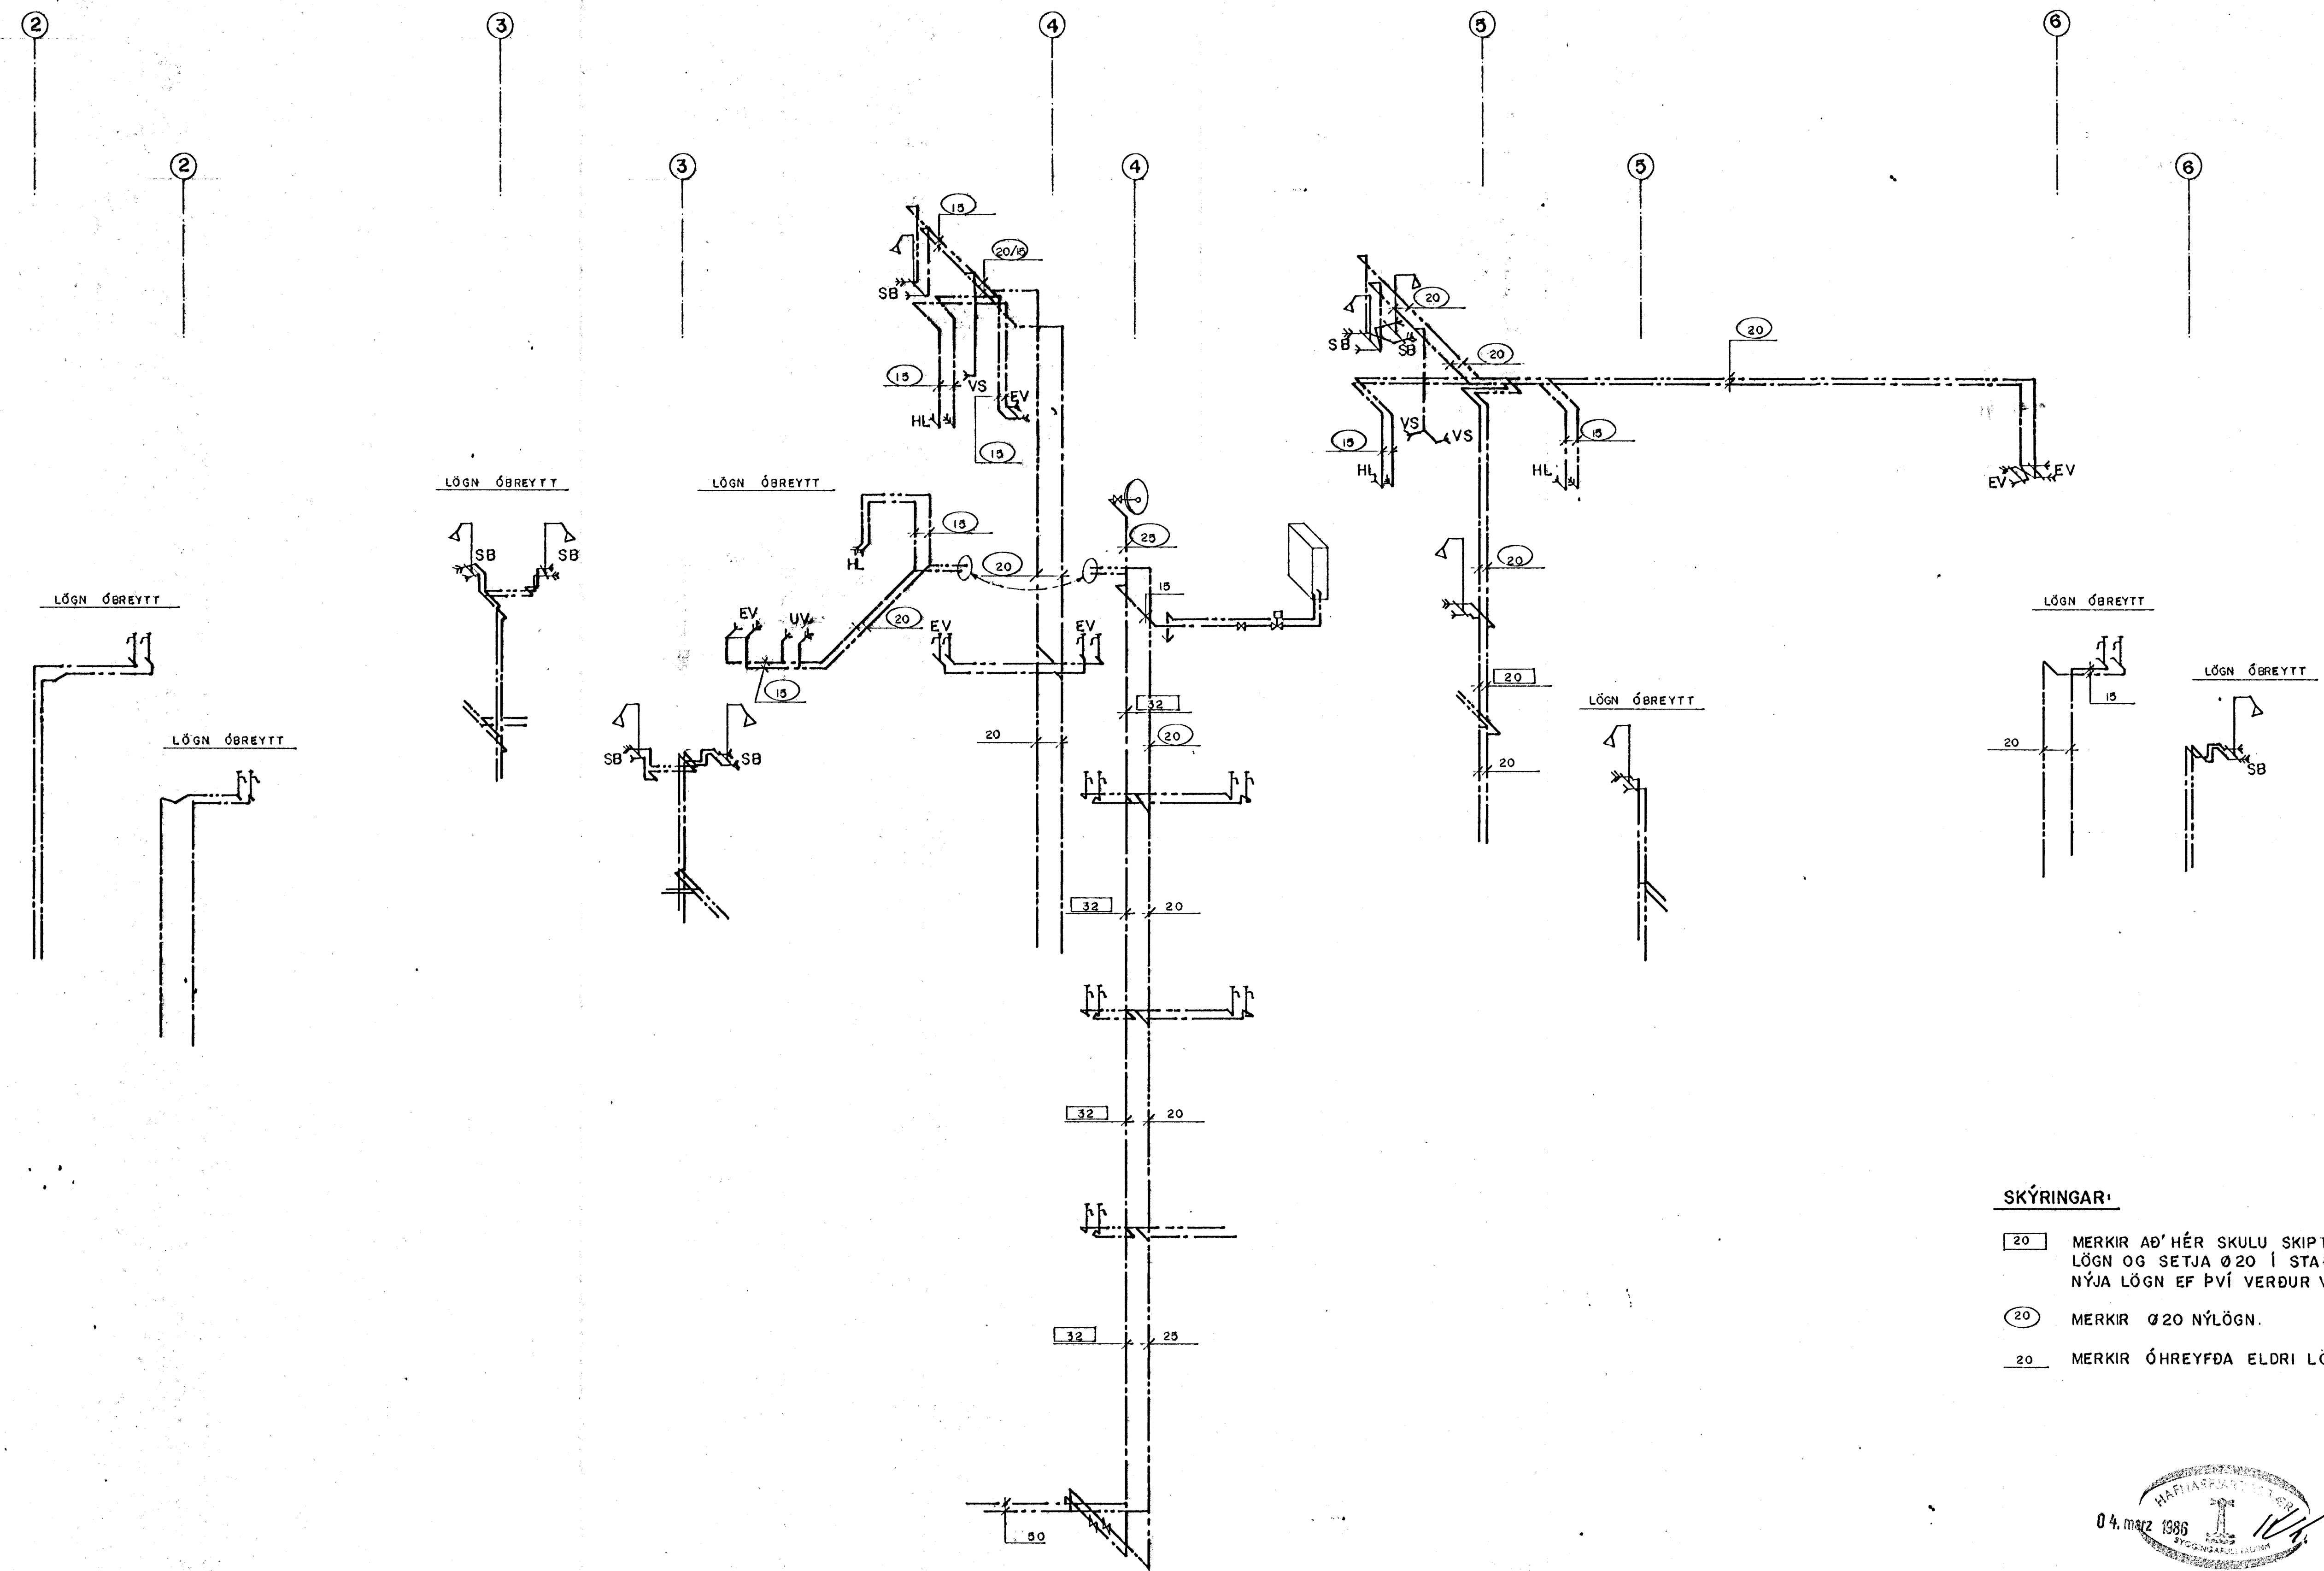

SKÝRINGAR:

- 20 MERKIR AD' HÉR SKULU SKIPTA ÚT ELDRI LÖGN OG SETJA Ø20 Í STAÐINN EÐA LEGGJA NÝJA LÖGN EF ÞVÍ VERÐUR VIÐ KOMIÐ.
- Ø20 MERKIR Ø20 NÝLÖGN.
- 20 MERKIR ÓHREYFÐA ELDRI LÖGN Ø20.

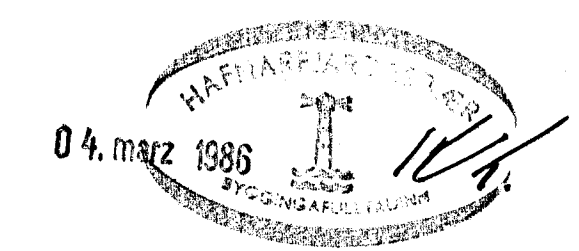

<b>DAS, HRAFNISTA HAFNARFIRÐI</b>					
BR.	DAG.	BREYTING			
A	3.3.86	ÝMISLEGT	G.G.	G.J.	
			REYKJAVÍK, Þ. 20.11.85	KVARDI 1:50	
			TEIKN. G.G.	REKNI. G.J.	VERK. BL. NR.
BORGARTÚNI 20 105 REYKJAVÍK SÍMI 29940 & 29941			ATH.	2574	4.104 A