




Samþykkt á fundi bygginga-  
nefndar þ. 20/10 1976  
BYGGINGAFULLTRÚINN  
I HAFNARFIRDI  
F. 19m T. 50m

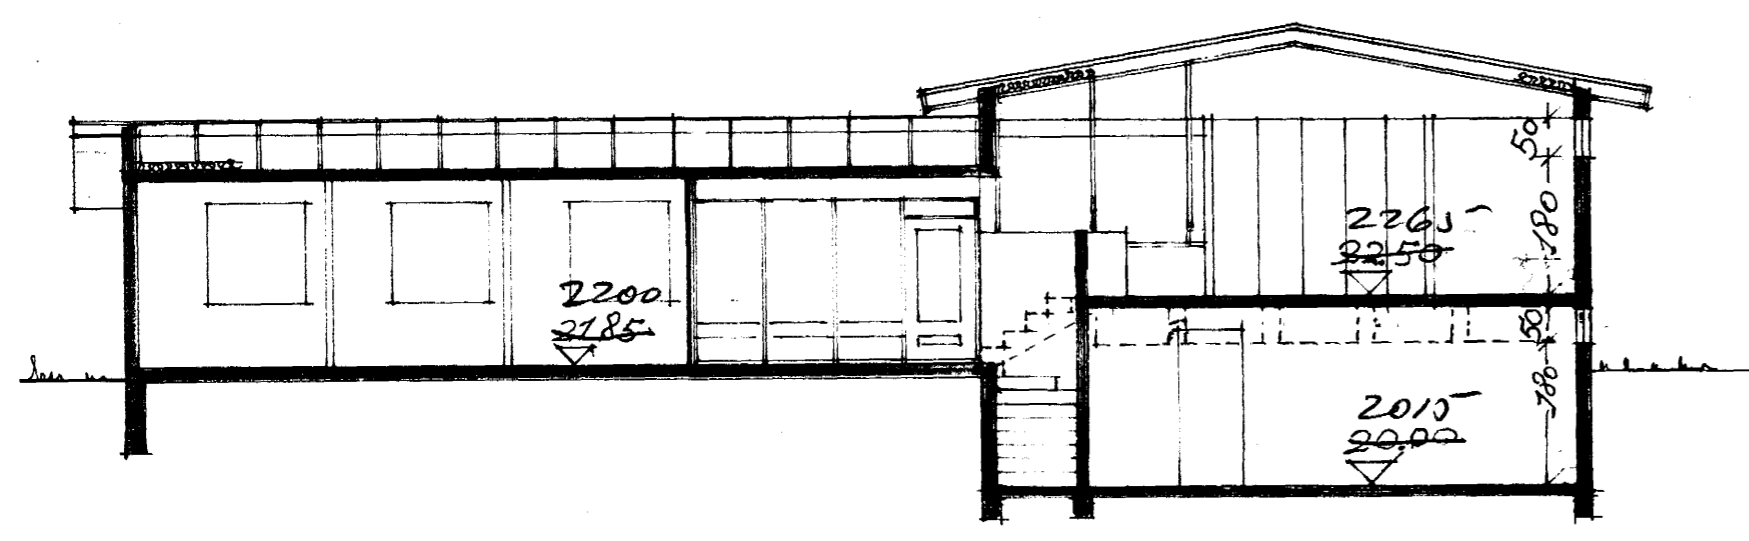

1,00p. srið A-A.

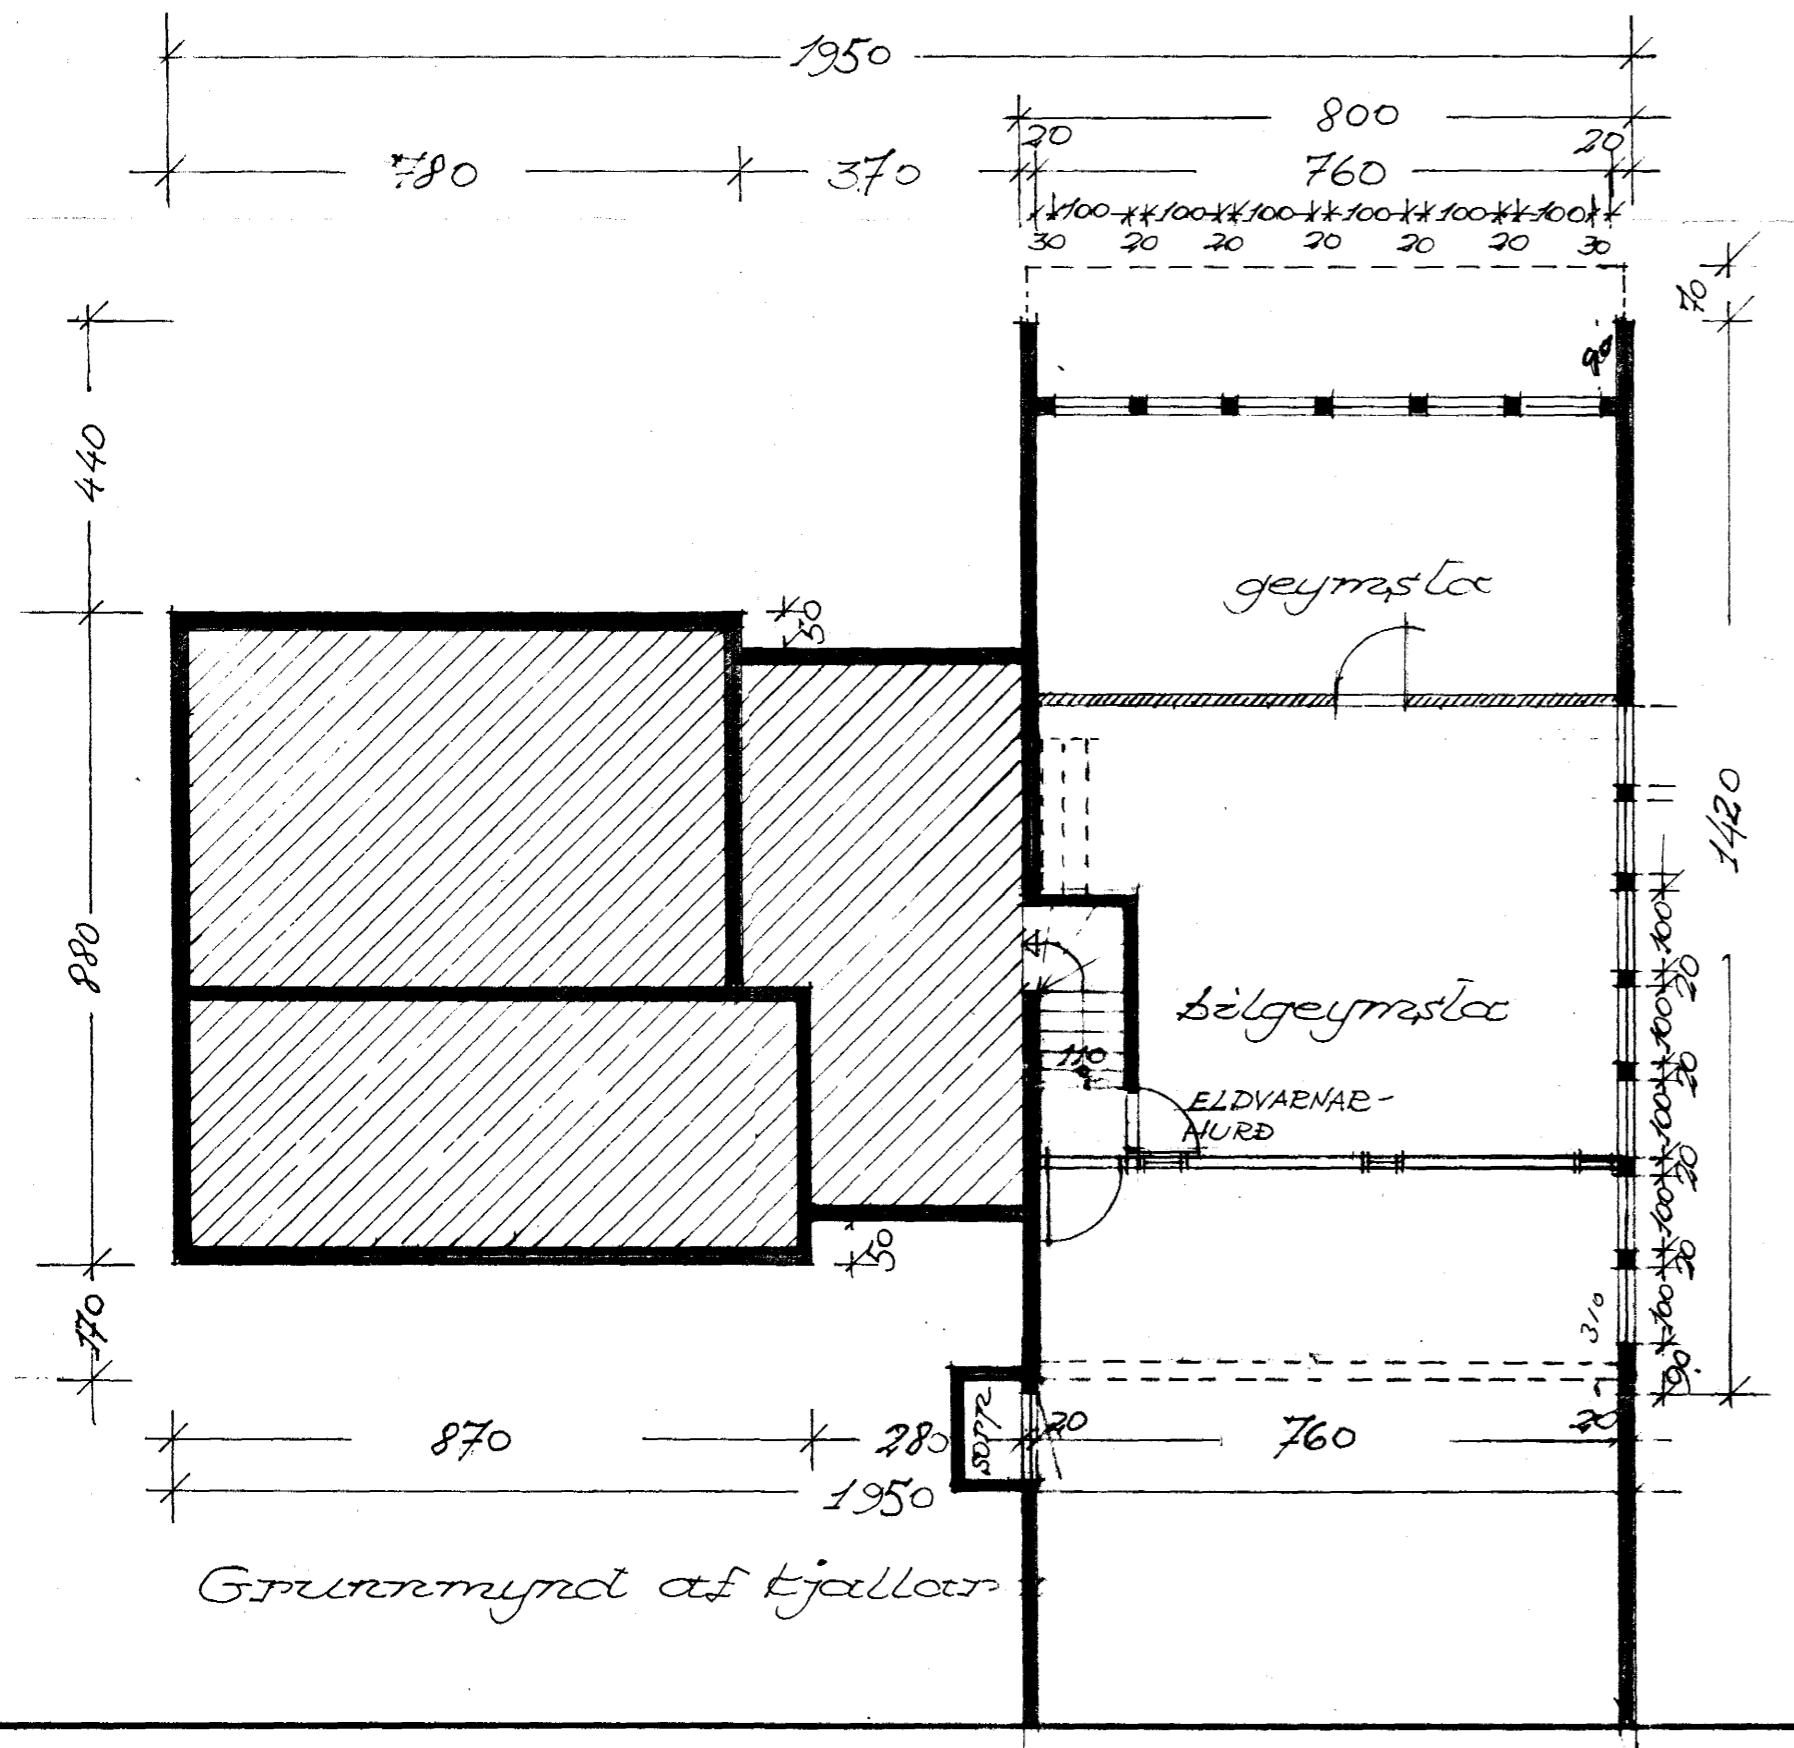

Grunnmynd af kjallari

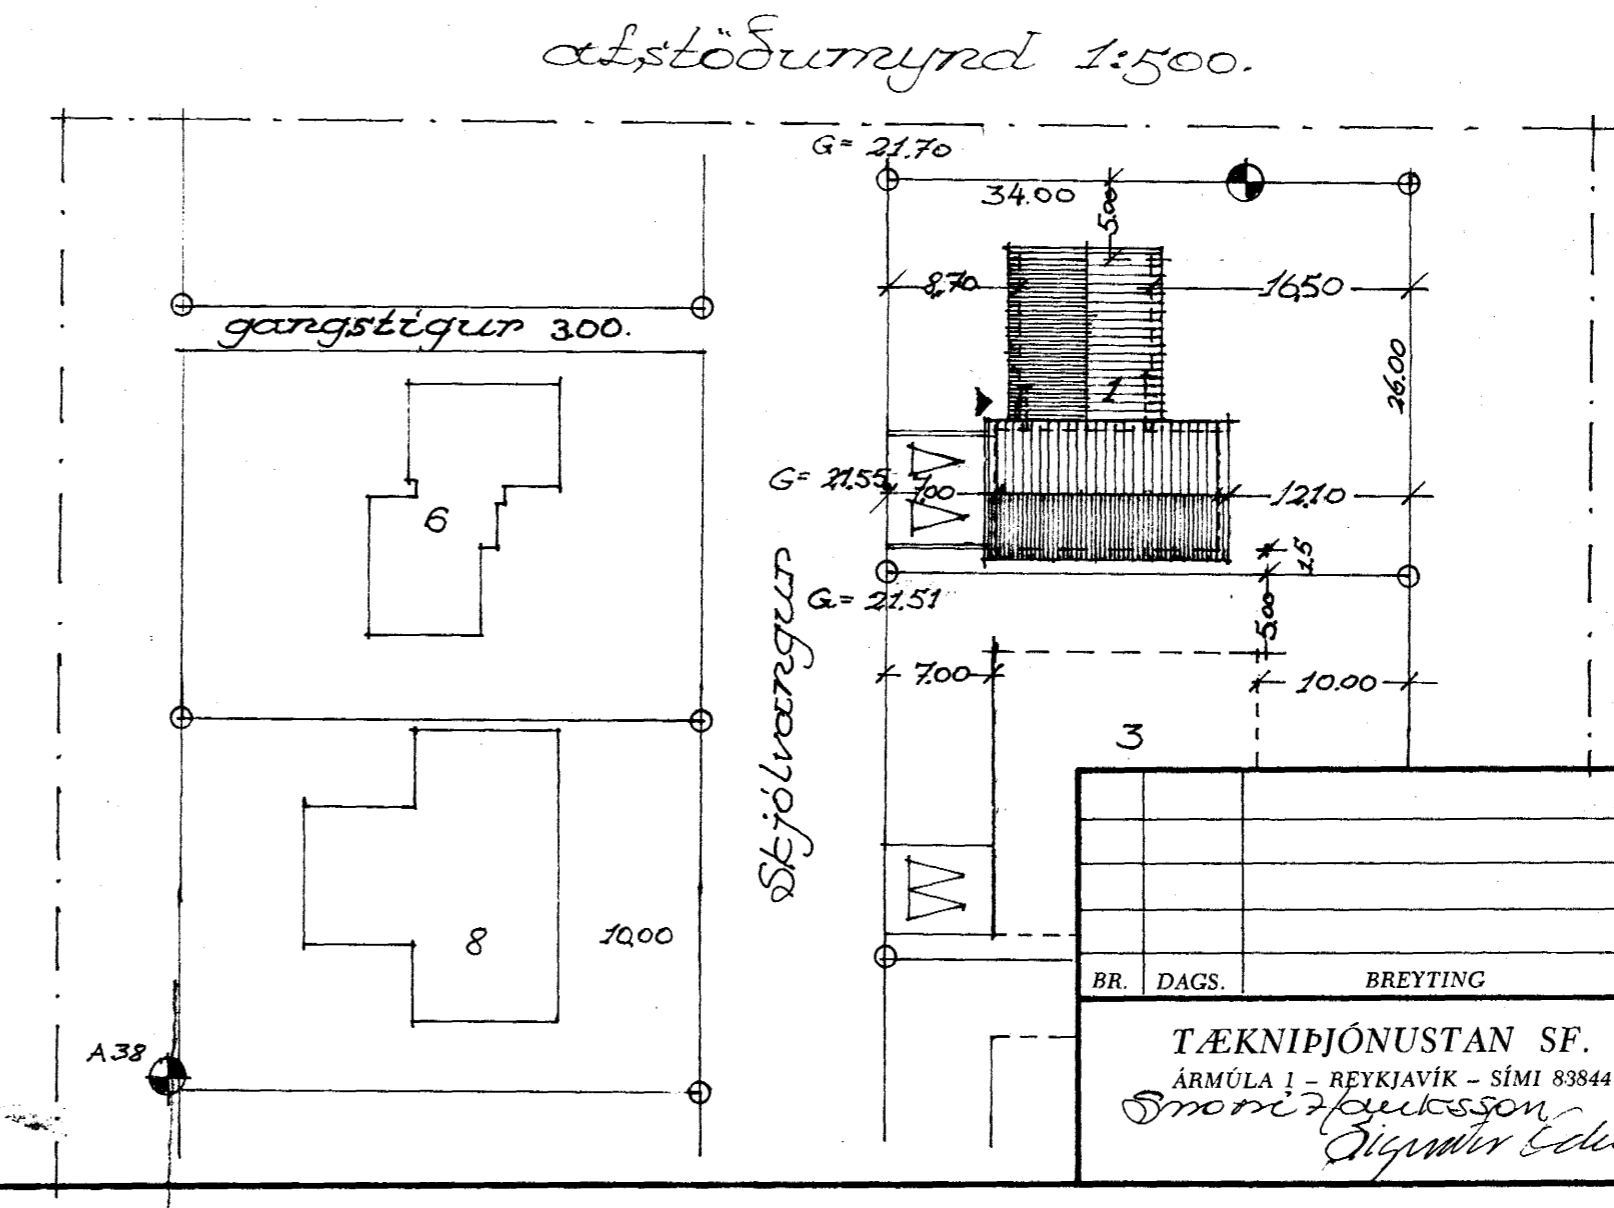

afstöðumynd 1:500.

BR. DAGS.		BREYTING	
TÆKNIÞJÓNUSTAN SF. ÁRMÚLA 1 - REYKJAVÍK - Sími 83844 Snorri Högnason Ólafur Eddmar			
HANNAÐ 1/2	KVAÐI 1:100, 1:500		
TEIKNAD 1/2	DAGS.		
YFIRFARIÐ	NR.	BL.	AF.

Skjalvængur 1. Hafnarf. srið og afstöðumynd