



Sampykkt á fundi bygginga-
nefndar þ. 19.15 1988

BYGGINGAFULLTRÚINN
HAFNARFIRÐI


Edmund Einarsson

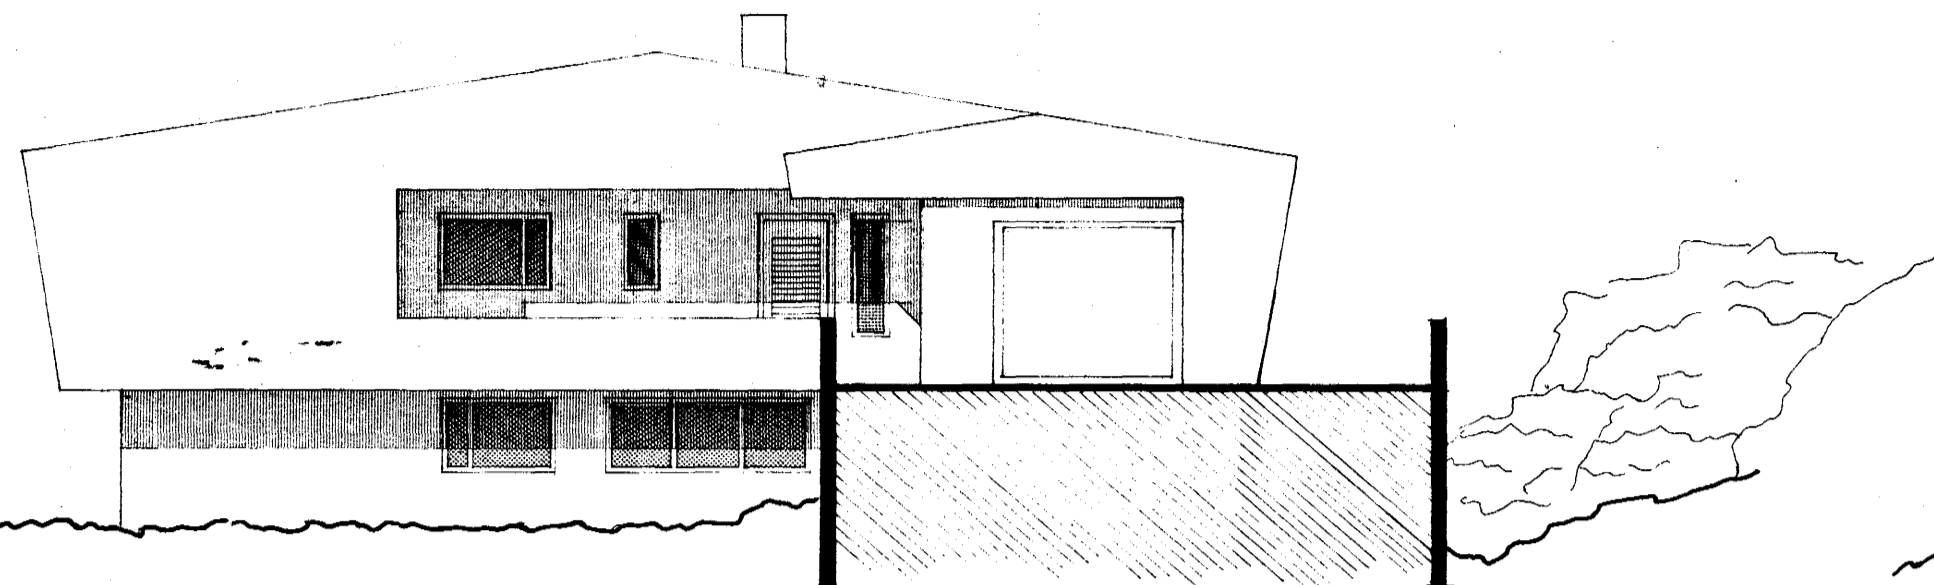


NORÐAUSTUR.

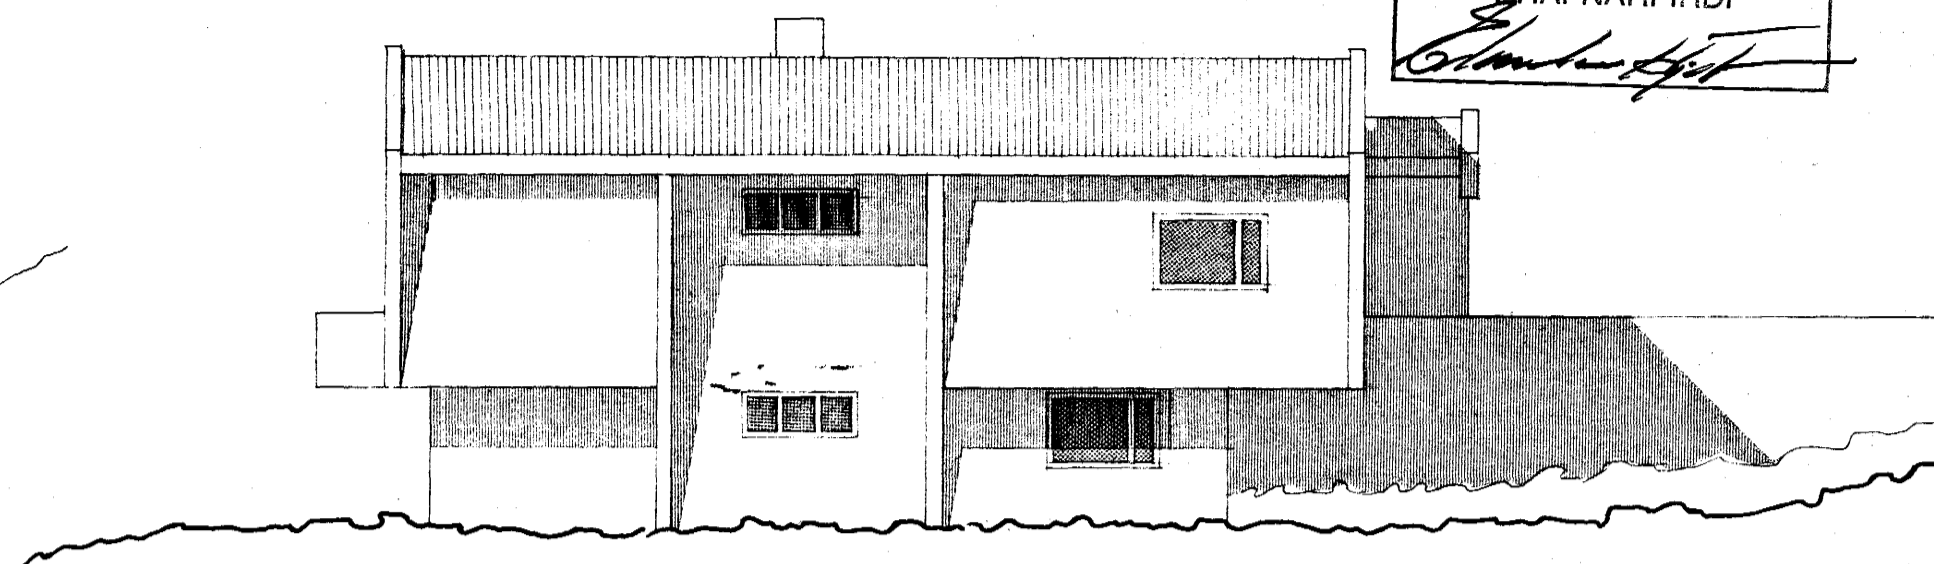


SÚÐAUSTUR.

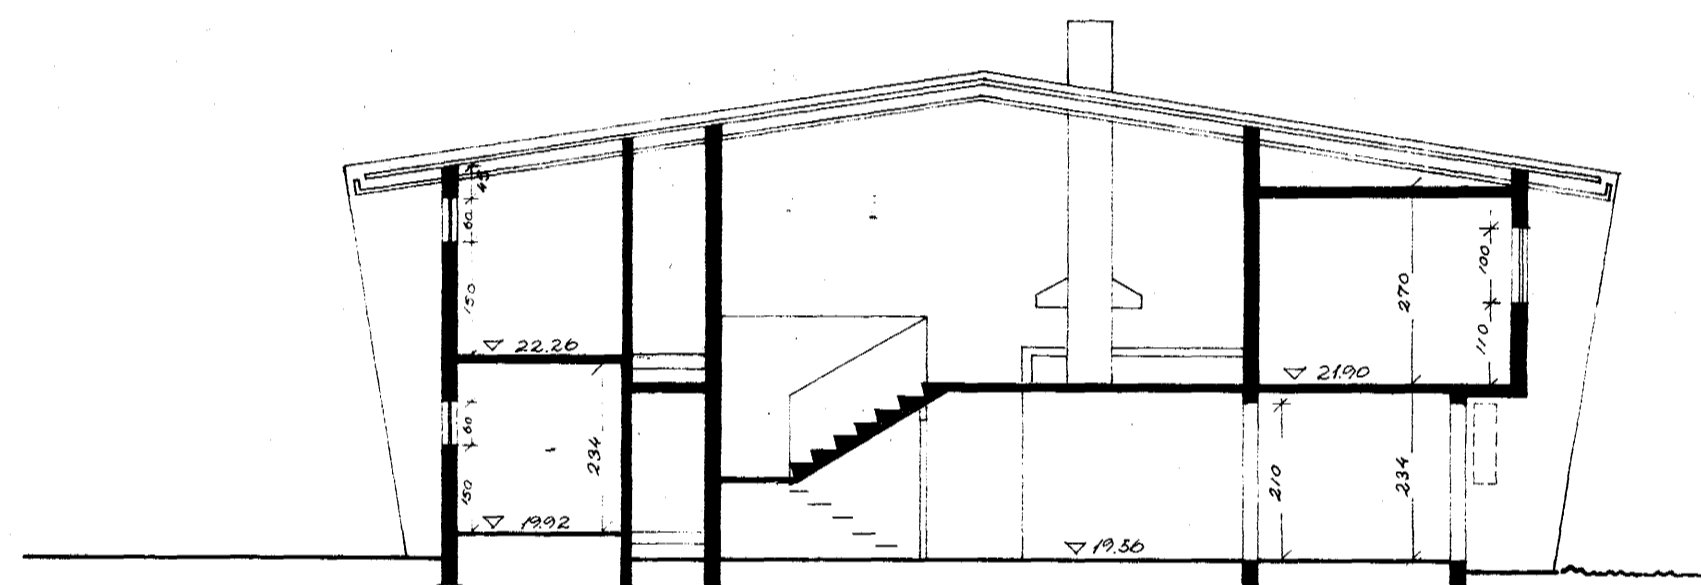

SNEIDING A-A.

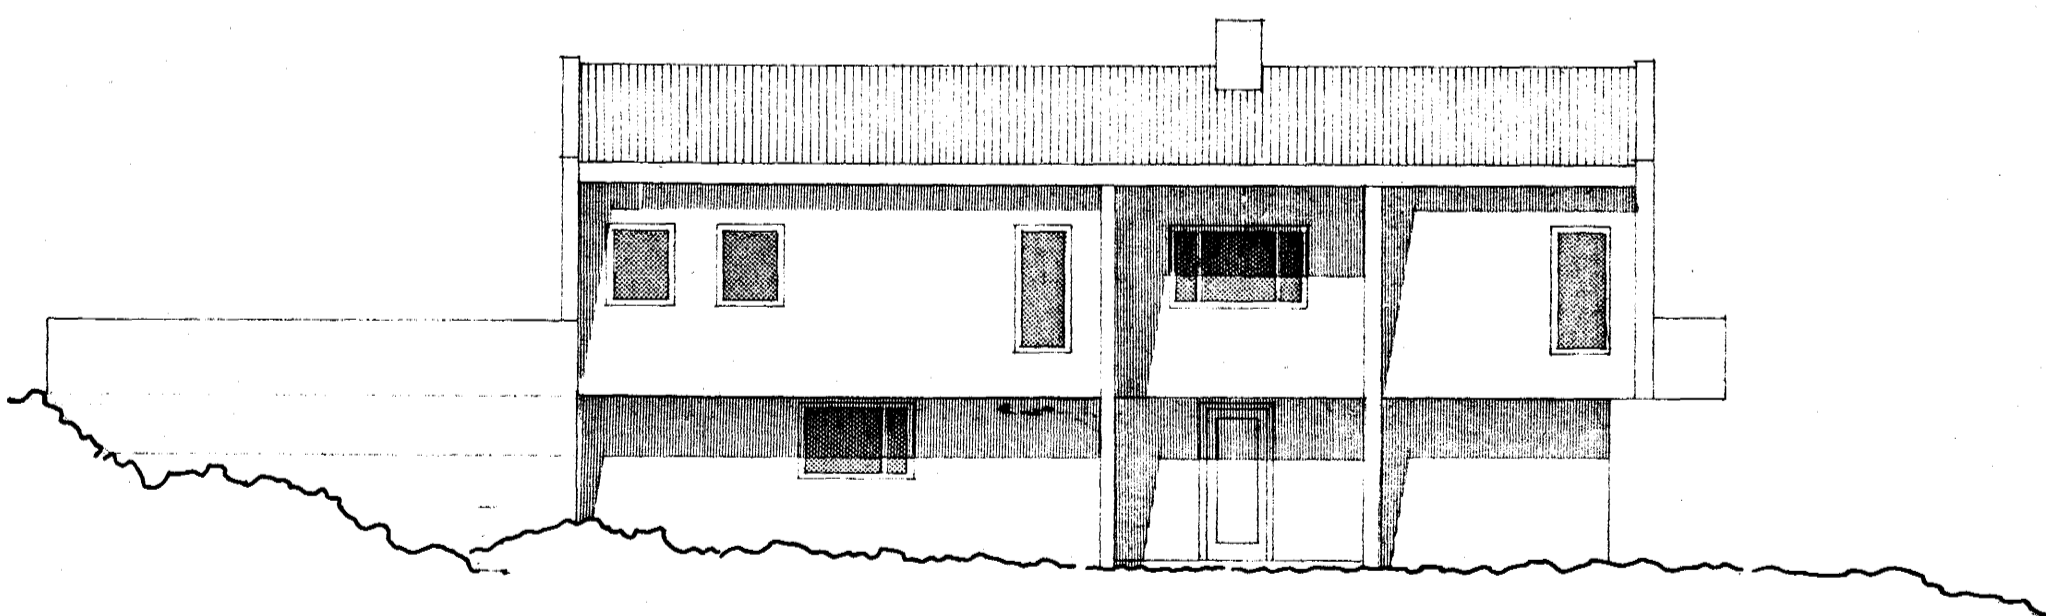

NORÐVESTUR.

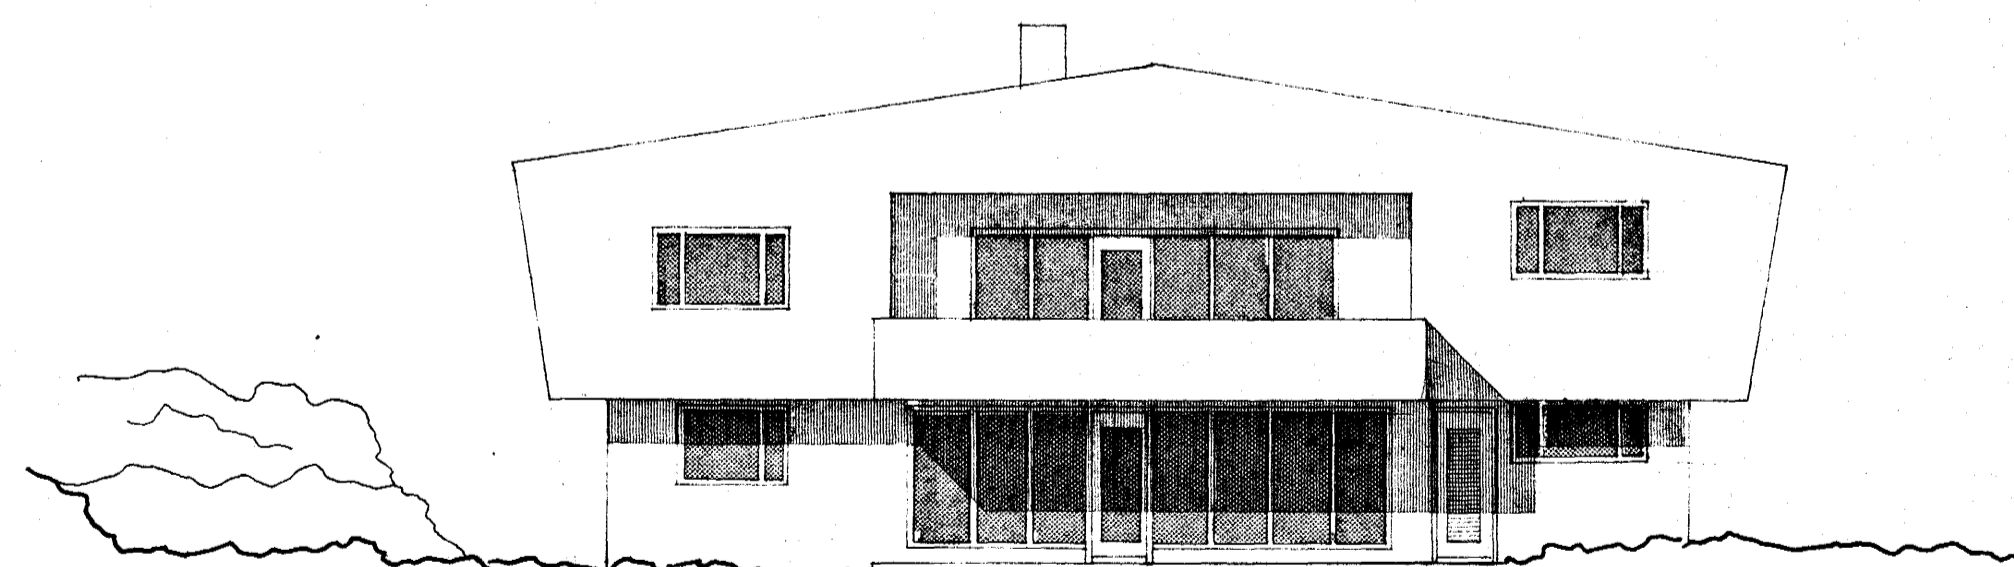

SÚÐVESTUR.

BREYTING 1 APRÍL '88
NÚ HURD Á SÚÐVESTURHLÍÐ. KIALLARA
KÍR GLUGGI Í SAUNA. KIALLARA 30 x 110 cm.
KÍR GLUGGI Í FATAN. ADALHÉÐ. 100 cm GOLF.
Edmund Einarsson

heiti **SKJÖLVANGUR 5**
eign **JÓN MÁR BJÖRGVINSSON**
teikn **ÚTLIT, SNEIDING** mkv 1:100
TEIKNISTOFA VESTURVÖR 9 SÍMI 40115
VÍFILL MAGNÚSSON ARKITEKT
teiknað MAÍ 1976 breytt

2
E
Vífill Magnússon