


Sampykkt á fundi bygginga-
nómdar p. 19.15.1968

BYGGINGAFULLTRÚINN
Í HAFNARFIRÐI



Einar Einarsson

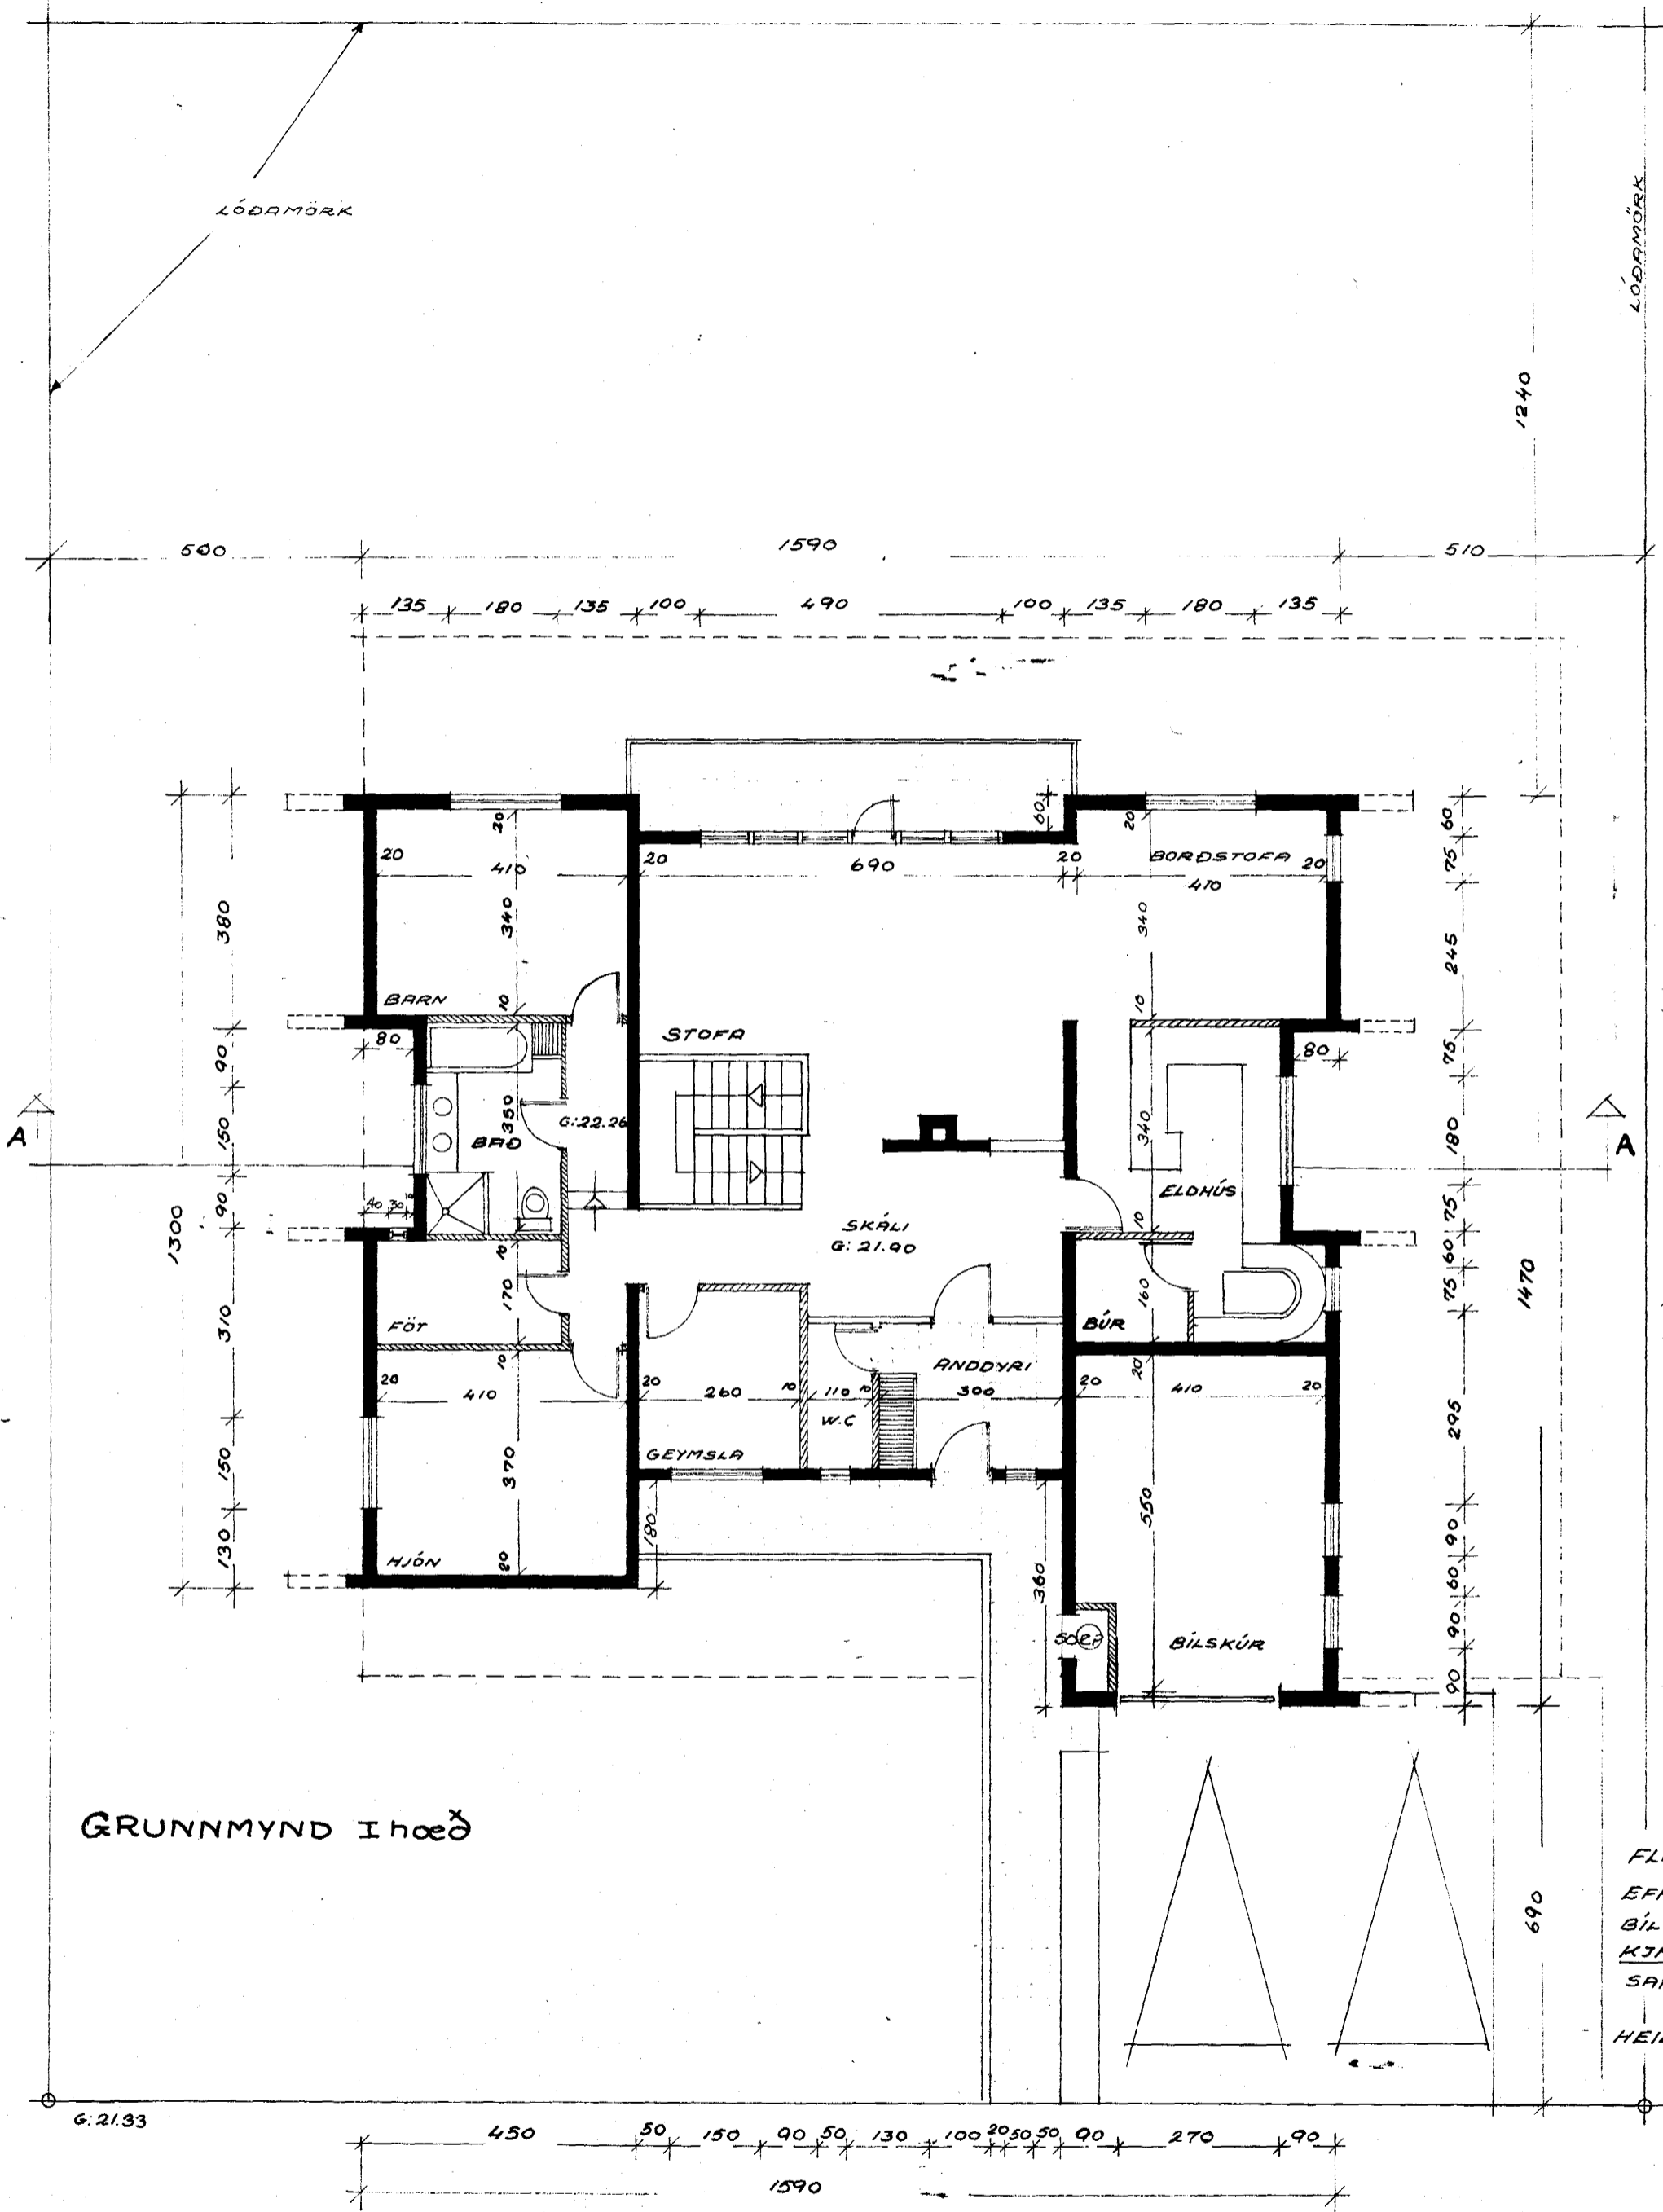


GRUNNMYND I hæð

SKJÓLVANGUR

FLATARMÁL:
 EFRI HÆÐ = 154 m²
 BÍLSKÚR = 33 m²
 KJALLARI = 161 m²
 SAMTALS = 348 m²
 HEILDARRÚMMÁL = 1031 m³

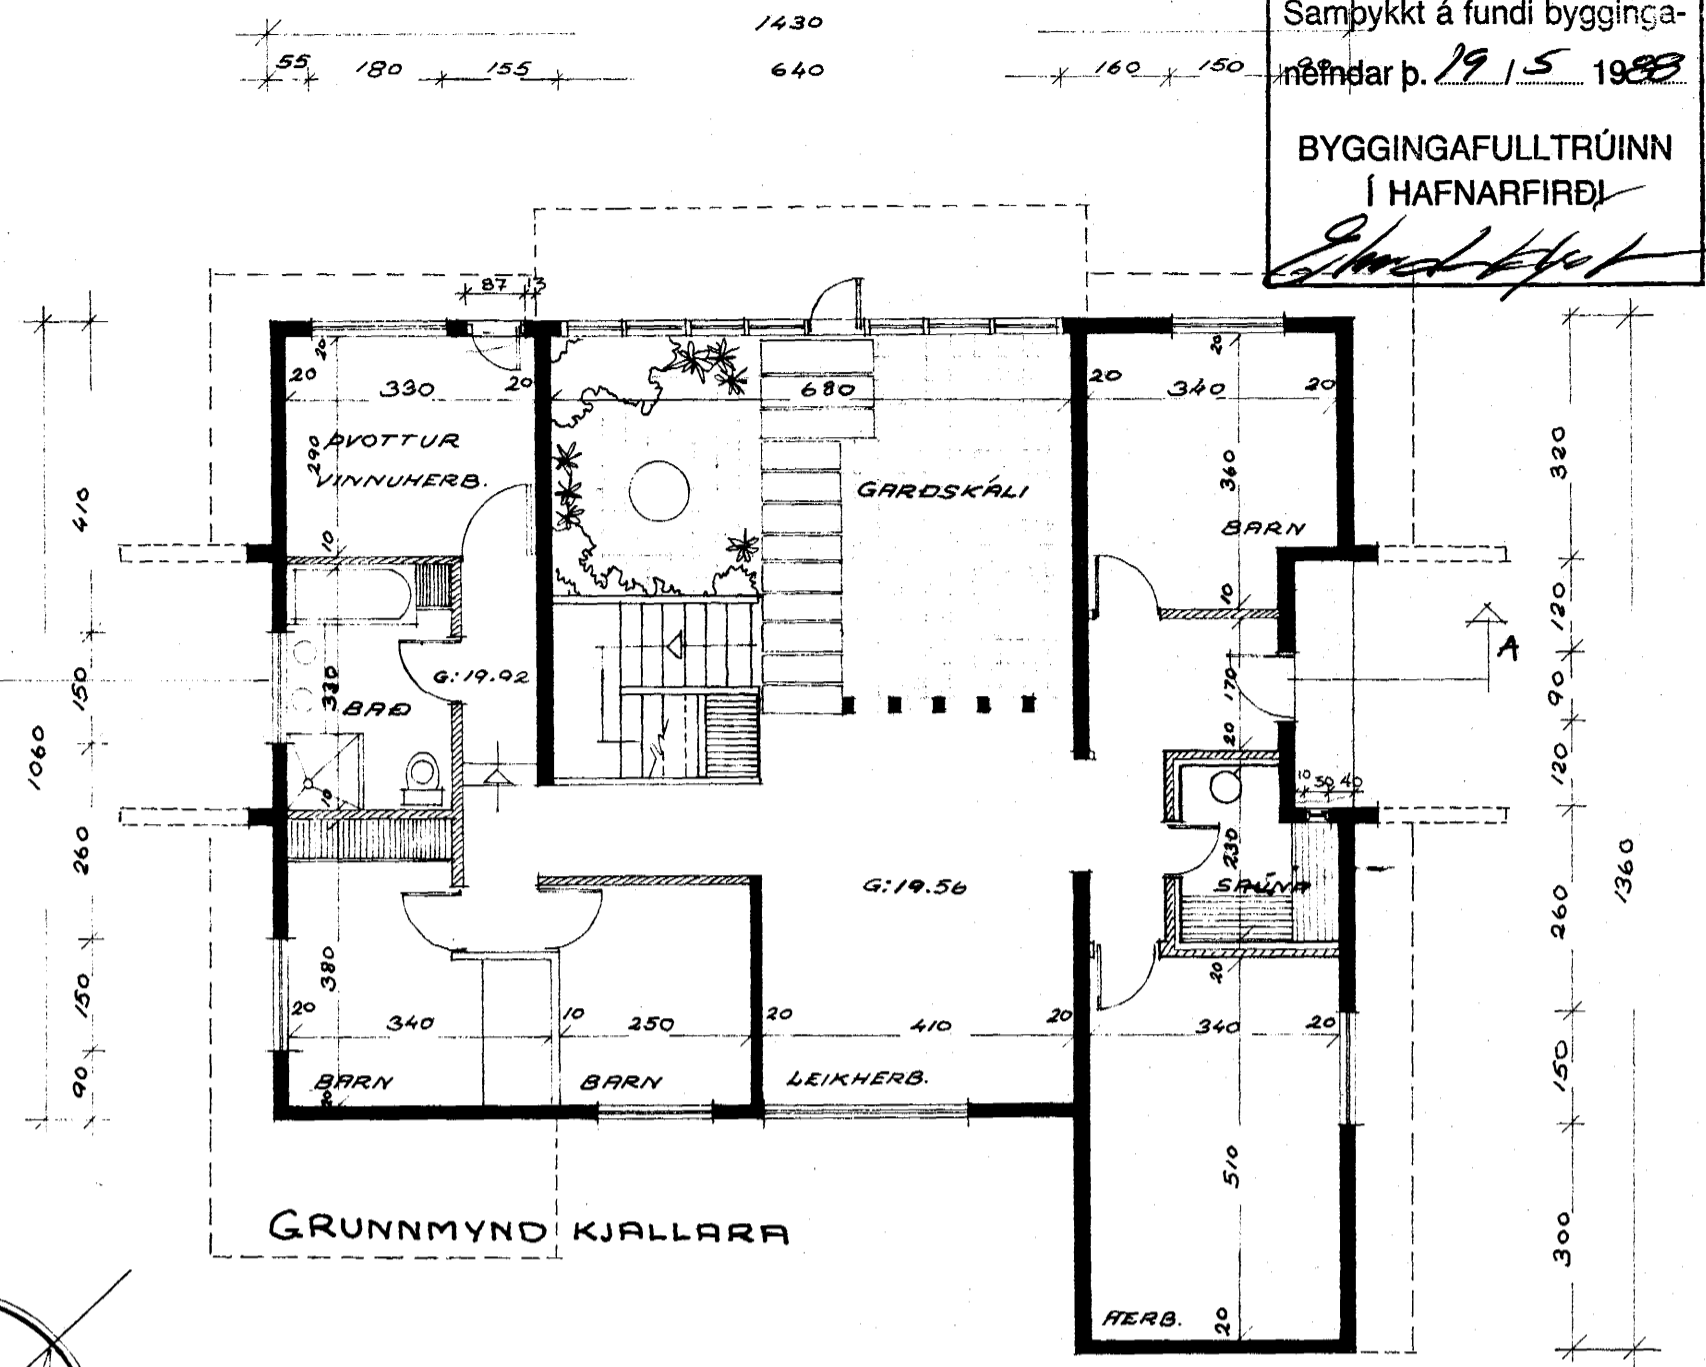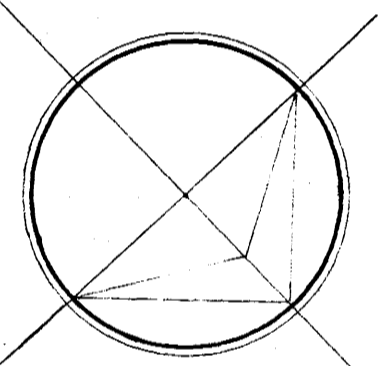

GRUNNMYND KJALLARA

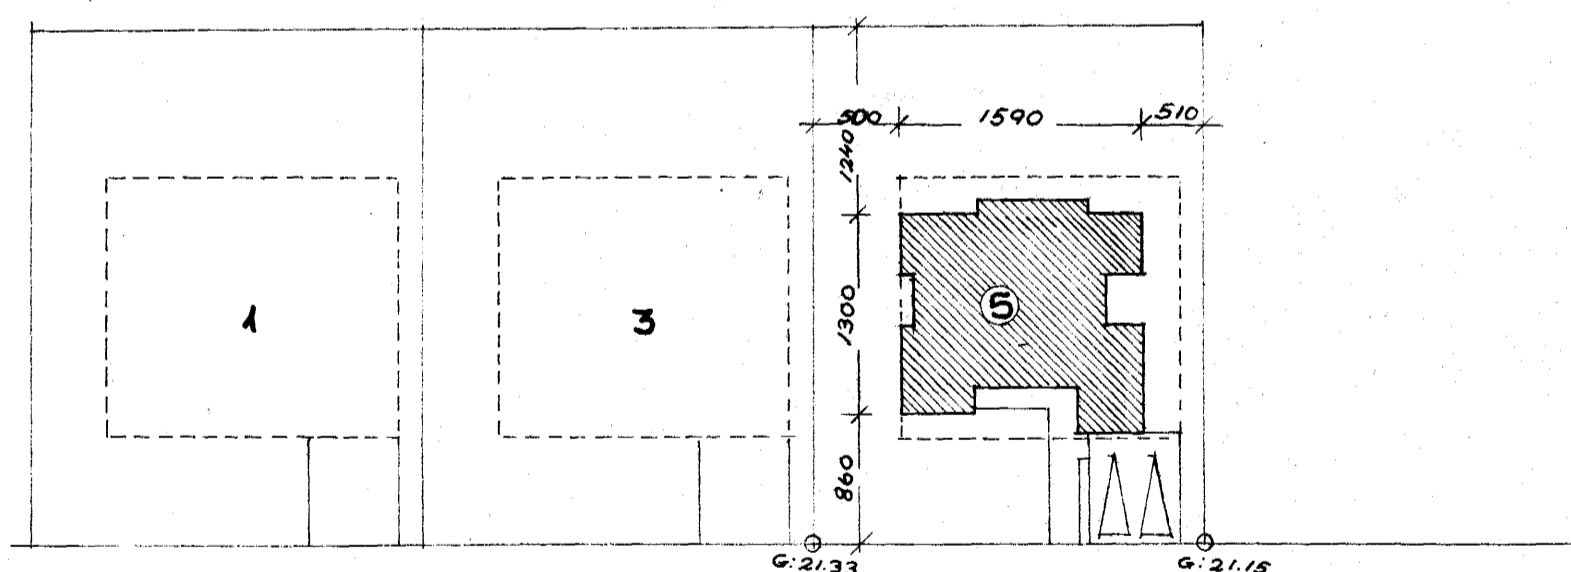

SKJÓLVANGUR

RESTÖÐUMYND MKV. 1:500

APRÍL '68 BREYTING: NÝR GLUGGI Í FATAH. (30x110cm)
 NÝR GLUGGI Í SAUNA (30x110cm)
 NÝ HURÐ ÚT ÚR ÞVOTTIHERB.

heiti **SKJÓLVANGUR 5**
 eign JÓN MÆR BJÖRGVINSSON
 teikn GRUNNMYNDIR mkv 1:100
 TEIKNISTOFA VESTURVÖR 9 SÍMI 40115
 VÍFILL MAGNÚSSON ARKITEKT
 teiknað MAÍ 1976 breytt

1
E
