
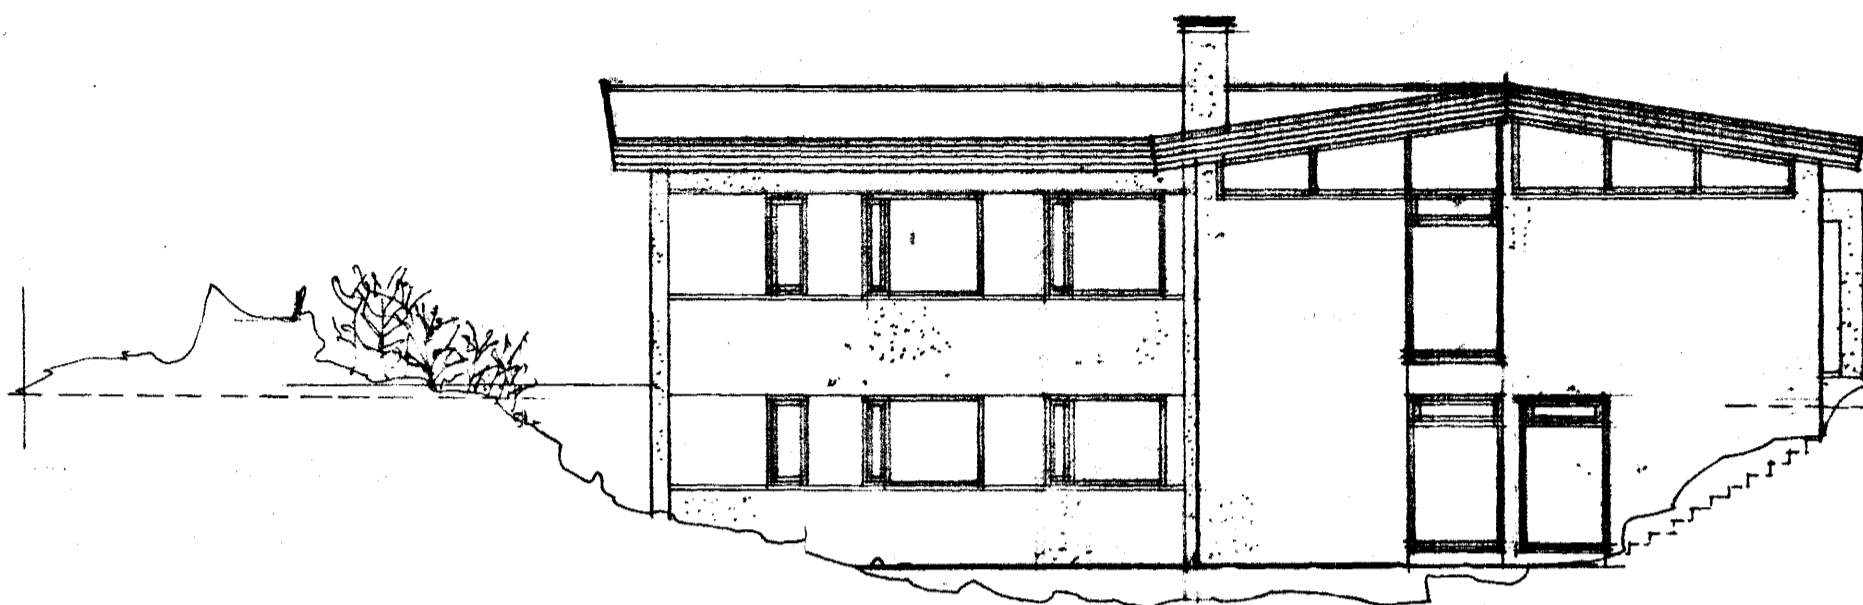



BREYTING

Samþykkt á fundi bygginga-  
nefndar þ. 28.4.1982  
BYGGINGAFULLTRÚINN  
Í HAFNARFIRÐI


SEÐ Á BÍLSKÚVE  
ÚR PORTI SNÍÐ - B

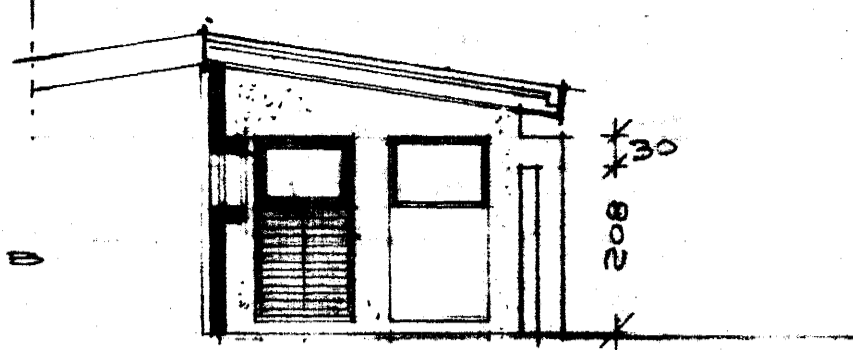


NORÐVESTURHND

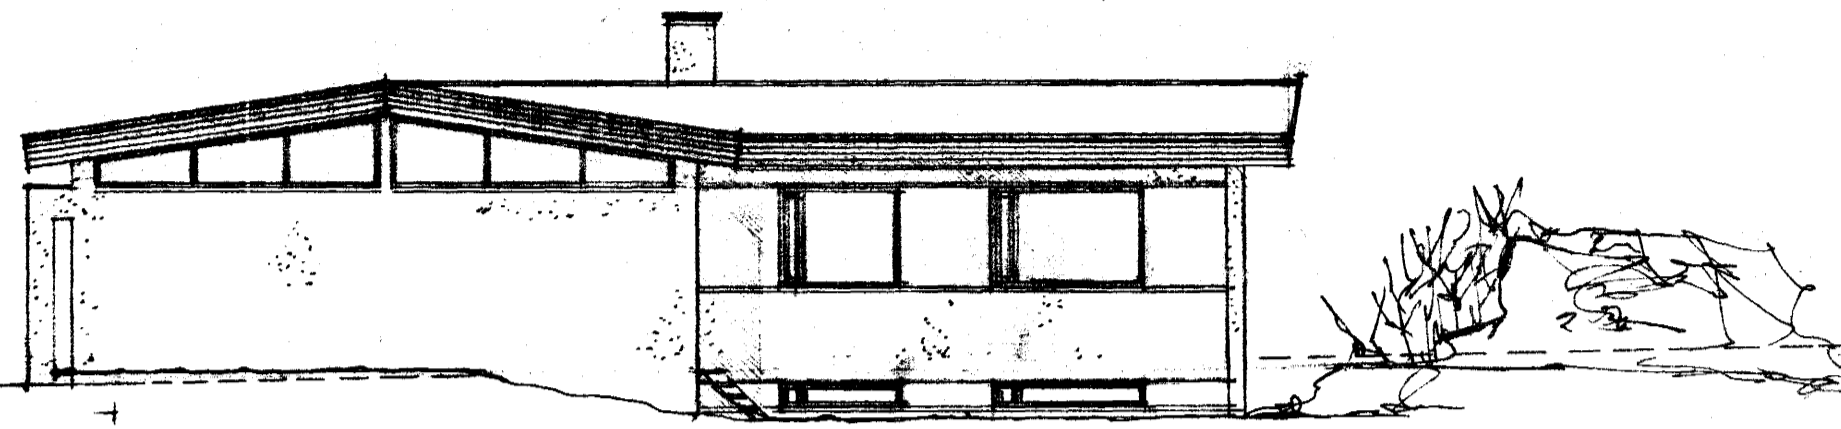

SUÐAUSTURHND

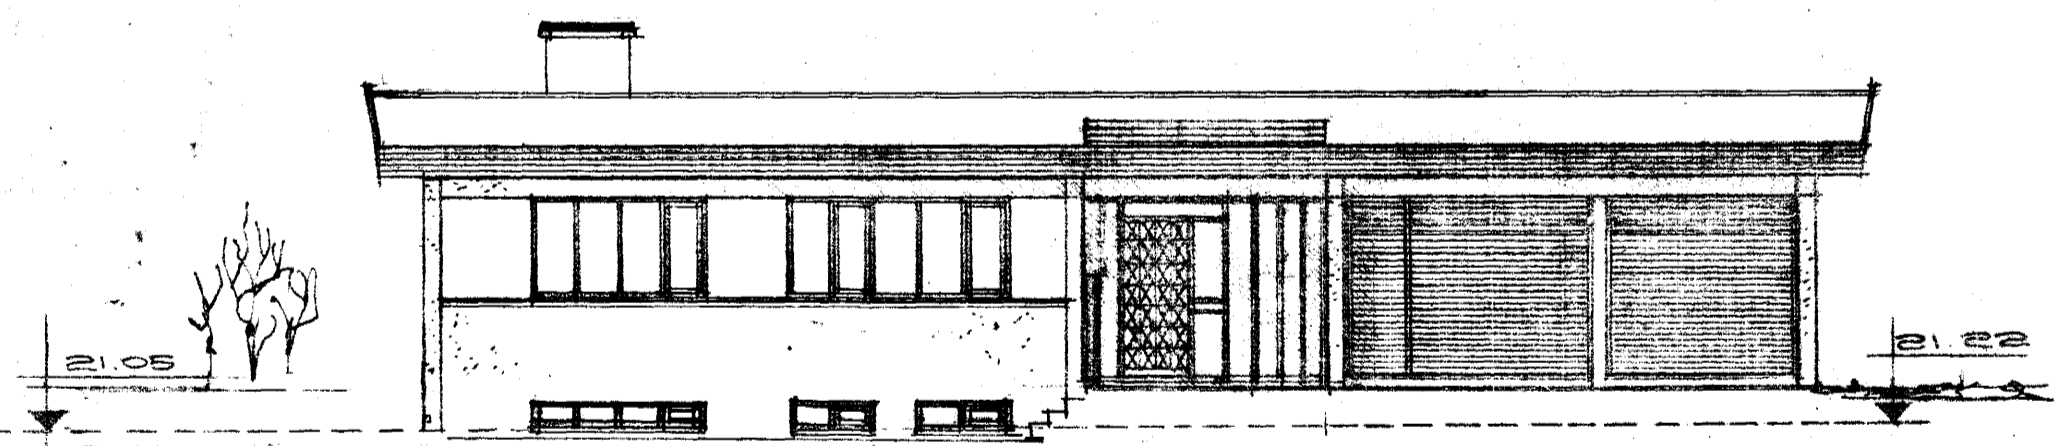

SUÐVESTURHND

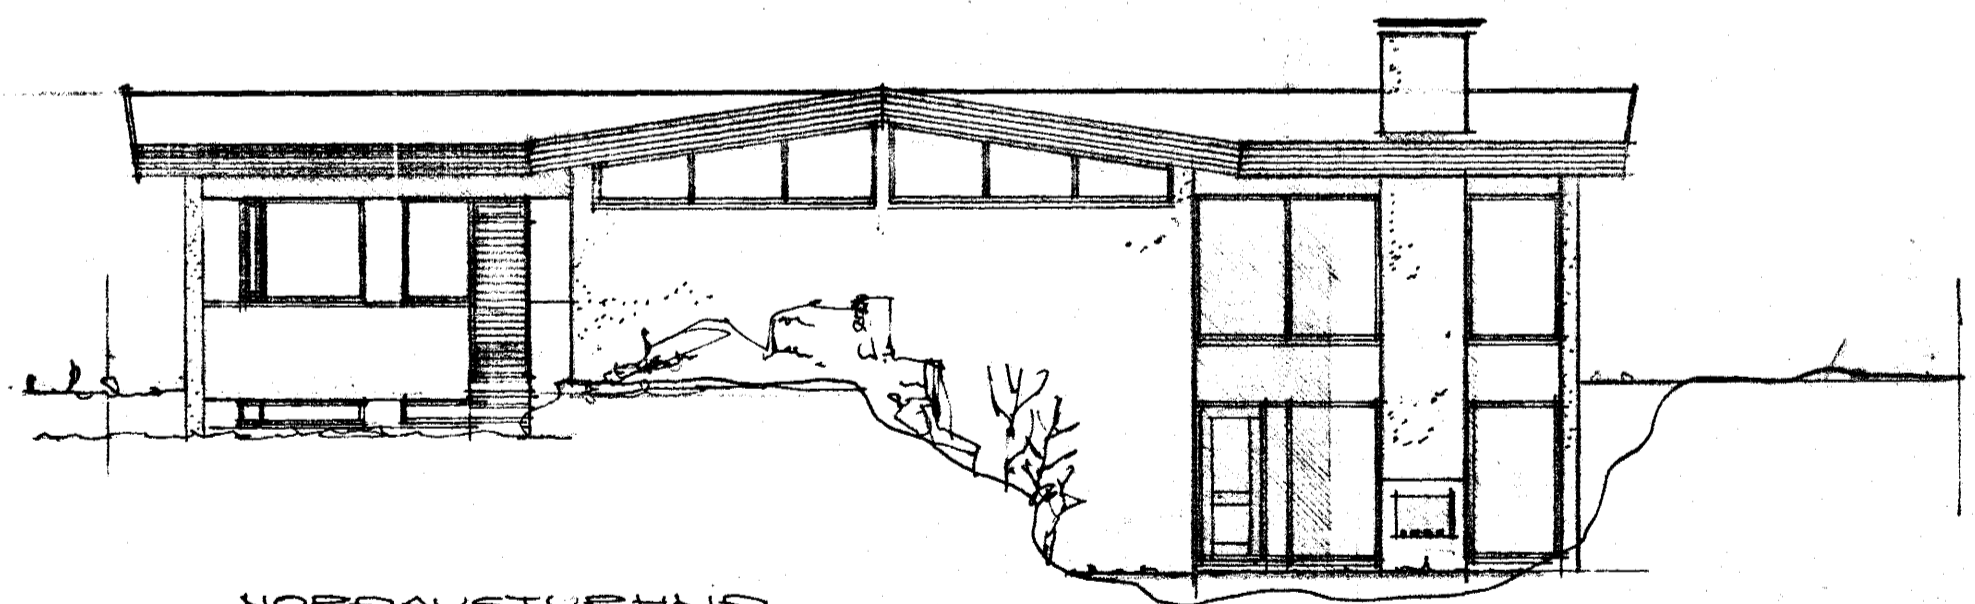

NORÐAUSTURHND

7600.0080 - 01

2.

SKIOLVANGUR 8 HAFNARFIRÐI  
REYKJAVÍK 26.4.75 BR. 8.5.75 30.11.75  
ÚTLITSMYNDIR BE. 13.4.82  
MÁL 1:100  
TEKNI:  
KRISTINN SVEINBJÖRNSSON  
BYGGI