



B4 09.05.2001
 Að kröfu Heilbrigðiseftirlits þá þarf að loka gangi á milli eldhúss og lagersvæðis(kælar, frystar, þurrilager) fyrir almennri umferð, þ.a. eldhússvæðið verði ein heild. Gangurinn þarf samt sem áður að vera flóttaleið þ.a. hurðir að eldhúsgangi verða með segulæsingum sem opnast við boð frá brunavörðunarkerfi hússins.

A-EI60-64 hurð færð til vinstri á ganginum

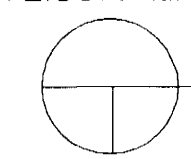

GRUNNMYND KJALLARA A-ÁLMA
 1:100

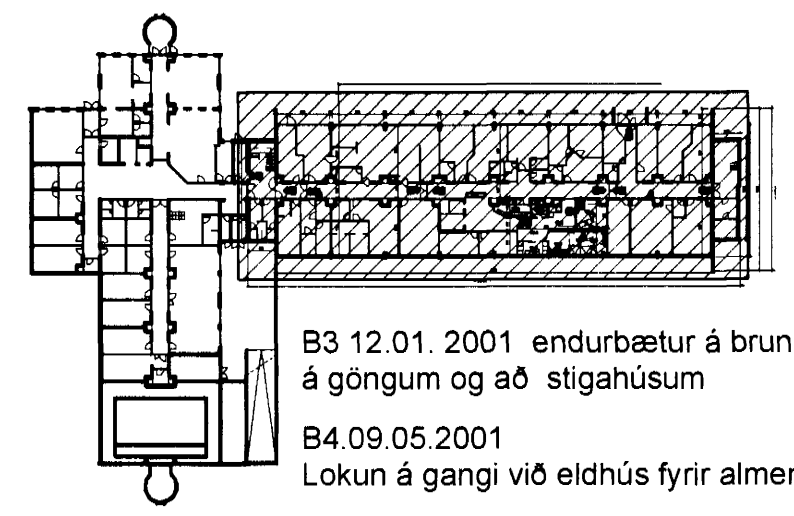

B3 12.01.2001 endurbætur á brunahólfun á göngum og að stíghúsum
 B4 09.05.2001 Lokun á gangi við eldhús fyrir almennri umferð

TEIKNISTOFA
 HALDÓRS
 GUDMUNDSSONAR
 FAI
 SKÚLATÓNI 6
 103 REYKJAVÍK
 Sími 545 1600
 Fax 545 1616

Hallgrímur
 Kennitala skýpöðaraðila 140548-2436
**HRAFNISTA HAFNARFIRÐI
 VIÐ SKJÓLVANG**
**GRUNNMYND JARÐHÆÐAR
 A-ÁLMA**
 MÁL 1:100
 DABB. 25.03.1998
 NR. 19-00-A
 B4 09.05.2001