



SKÝRINGAMYNDIR OFNATAFLA OG SNID Í GÓLF SJÁ BL. NR. 2-06.

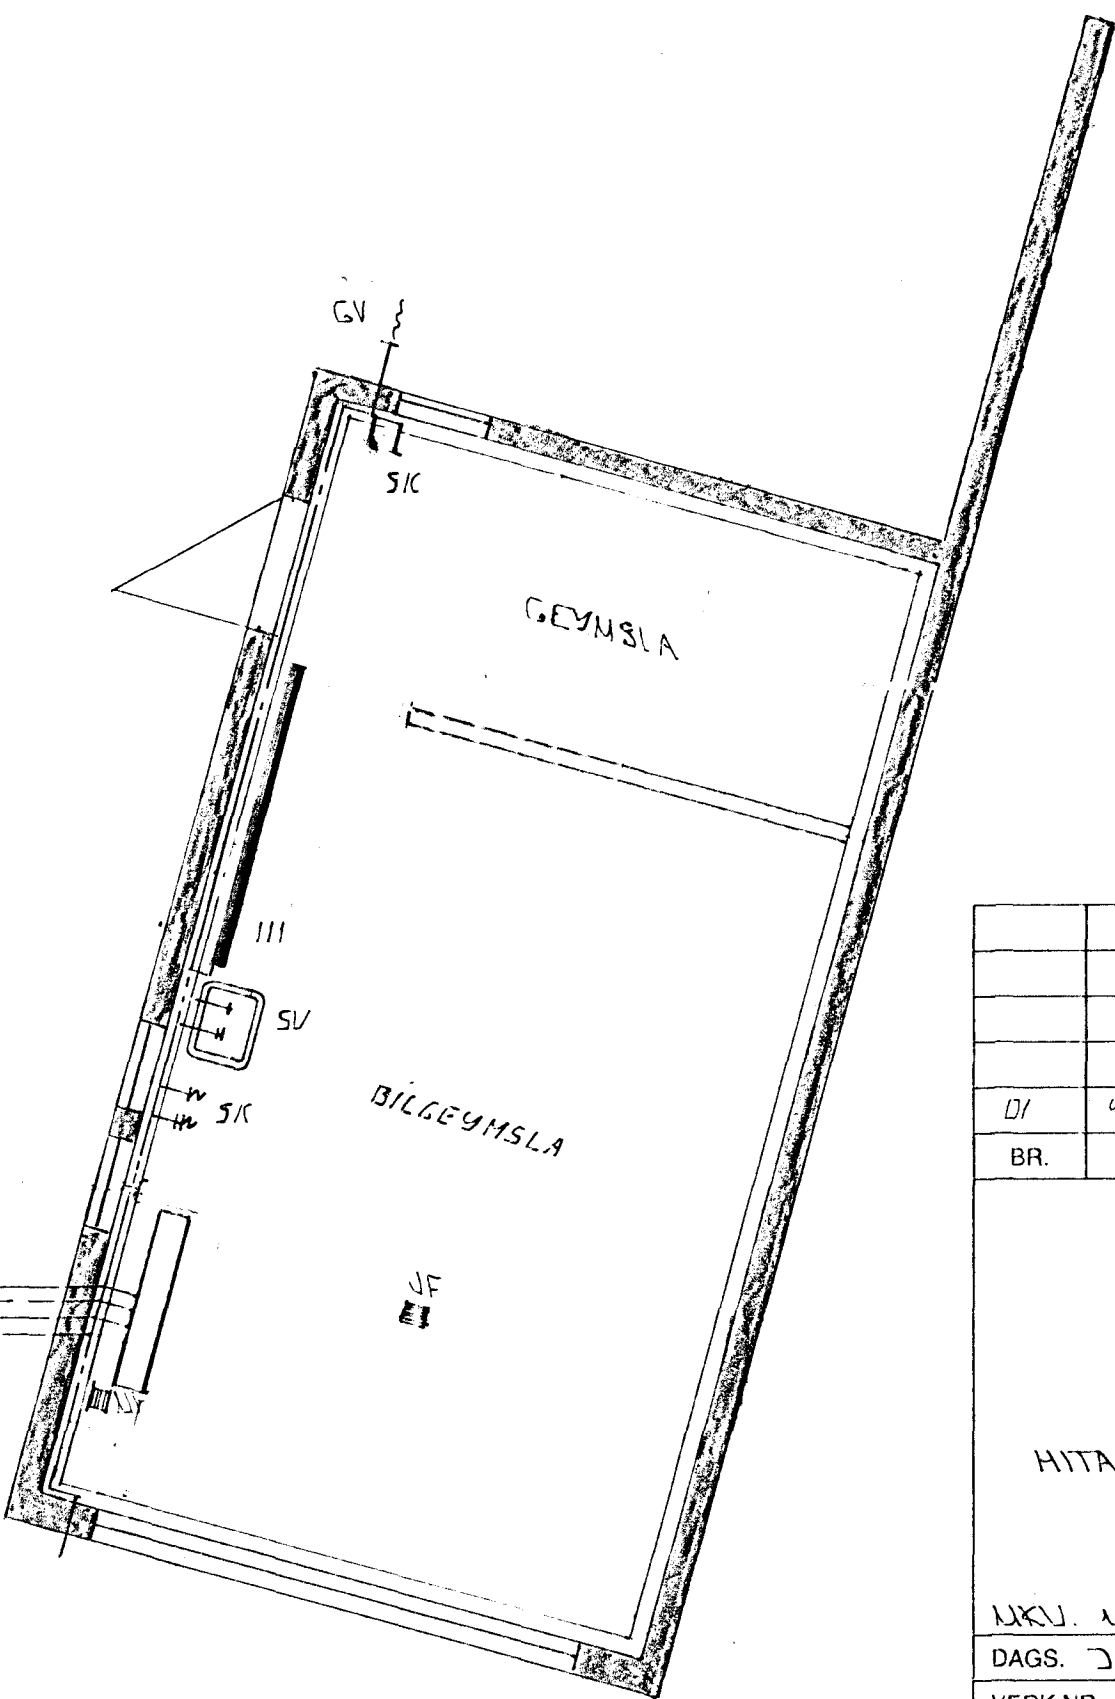

GRUNNMÝND 1:50

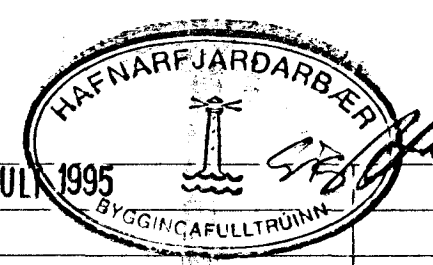

DI	4.07.95	LEGU LAGNA DREYTT	J.H.
BR.	DAGS.	EDLI BR.	SIGN.

SKÓGARHLÍÐ 5
HAFNARFIRÐI

HITA - VATNS OG FRÆKENNISLAGIÐ

ÁSKILIÐ, ELDRI
TEIKNING ÓGILD

UKU. 1
DAGS. JÚNÍ
VERK NR. 9345
TEIKN NR. 2-03
HANNAD
TEIKNAD G.H.
YFIRFARIÐ

GF TEIKNIÞJÓNUSTA
SIGURDAR ÞORLEIFSSONAR HF

STRANDGÖTU 11 - 220 HAFNARFJÖRÐUR - Sími 54255 - FAX 652875