


RÚMMYND VATSLAGNA 1:50

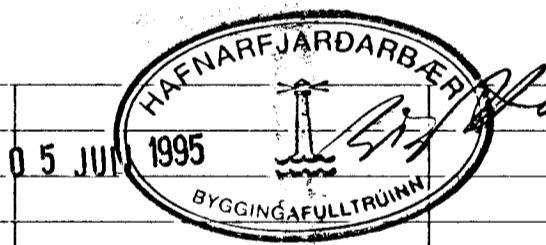

DI	4.07.95	LEGU LAGNA Breytt	4.7.
BR.	DAGS.	EDLI BR.	SIGN.

SKÓGARHLÍÐ 5
HAFNARFIRÐI

RÚMMYND - VATSLAGNA

**ÁSKILIÐ, ELDRI
TEIKNING ÓGILD**

MKV.	1:50
DAGS.	JÚNÍ 95
VERK NR.	9345
TEIKN NR.	2-05
HANNAÐ	
TEIKNAD	GH
YFIRFARIÐ	

TÆKNIPJÓNUSTA
SIGURDAR ÞORLEIFSSONAR HF

STRANDGÖTU 11 - 220 HAFNARFJÖRÐUR - Sími 54255 - FAX 652875