
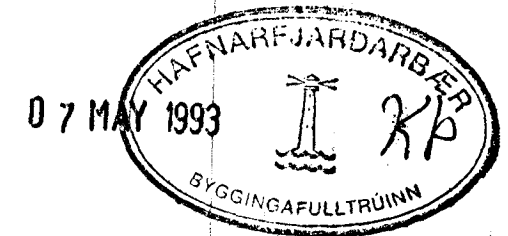
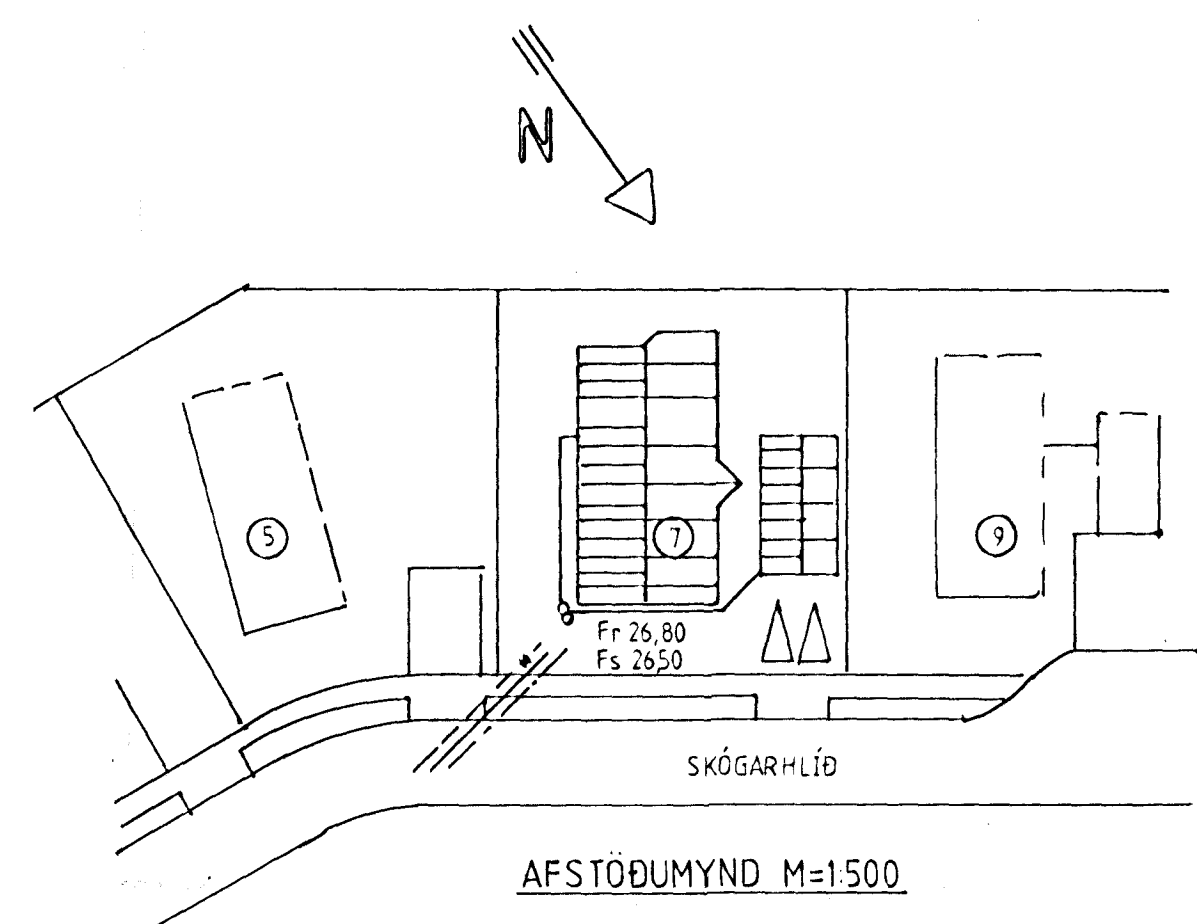


FRÆNNISLAGNIR:

- ALLAR MERKINGAR ERU Í SAMRÆMI VIÐ ÍST 64
- HÆÐARKÓTAR ERU GEFNIR UPP Í METRUM
- ÖLL ÖNNUR MÁL ERU Í MILLIMETRUM
- ALLT EFNI, FRÁGANGUR OG FRAMKVÆMDIR SKULU VERA Í SAMRÆMI VIÐ BYGGINGAREGLUGERÐ OG GILDANDI STAÐLA.

TÁKN FYRIR FRÆNNISLAGNIR:

- PÍPULÖGN FYRIR SKOLF OG REGNVATN.
- REGNVATNSLÖGN, PÖKKUÐ.
- REGNVATNSLÖGN HÁLF-PÖKKUÐ - JARÐVATNSLÖGN

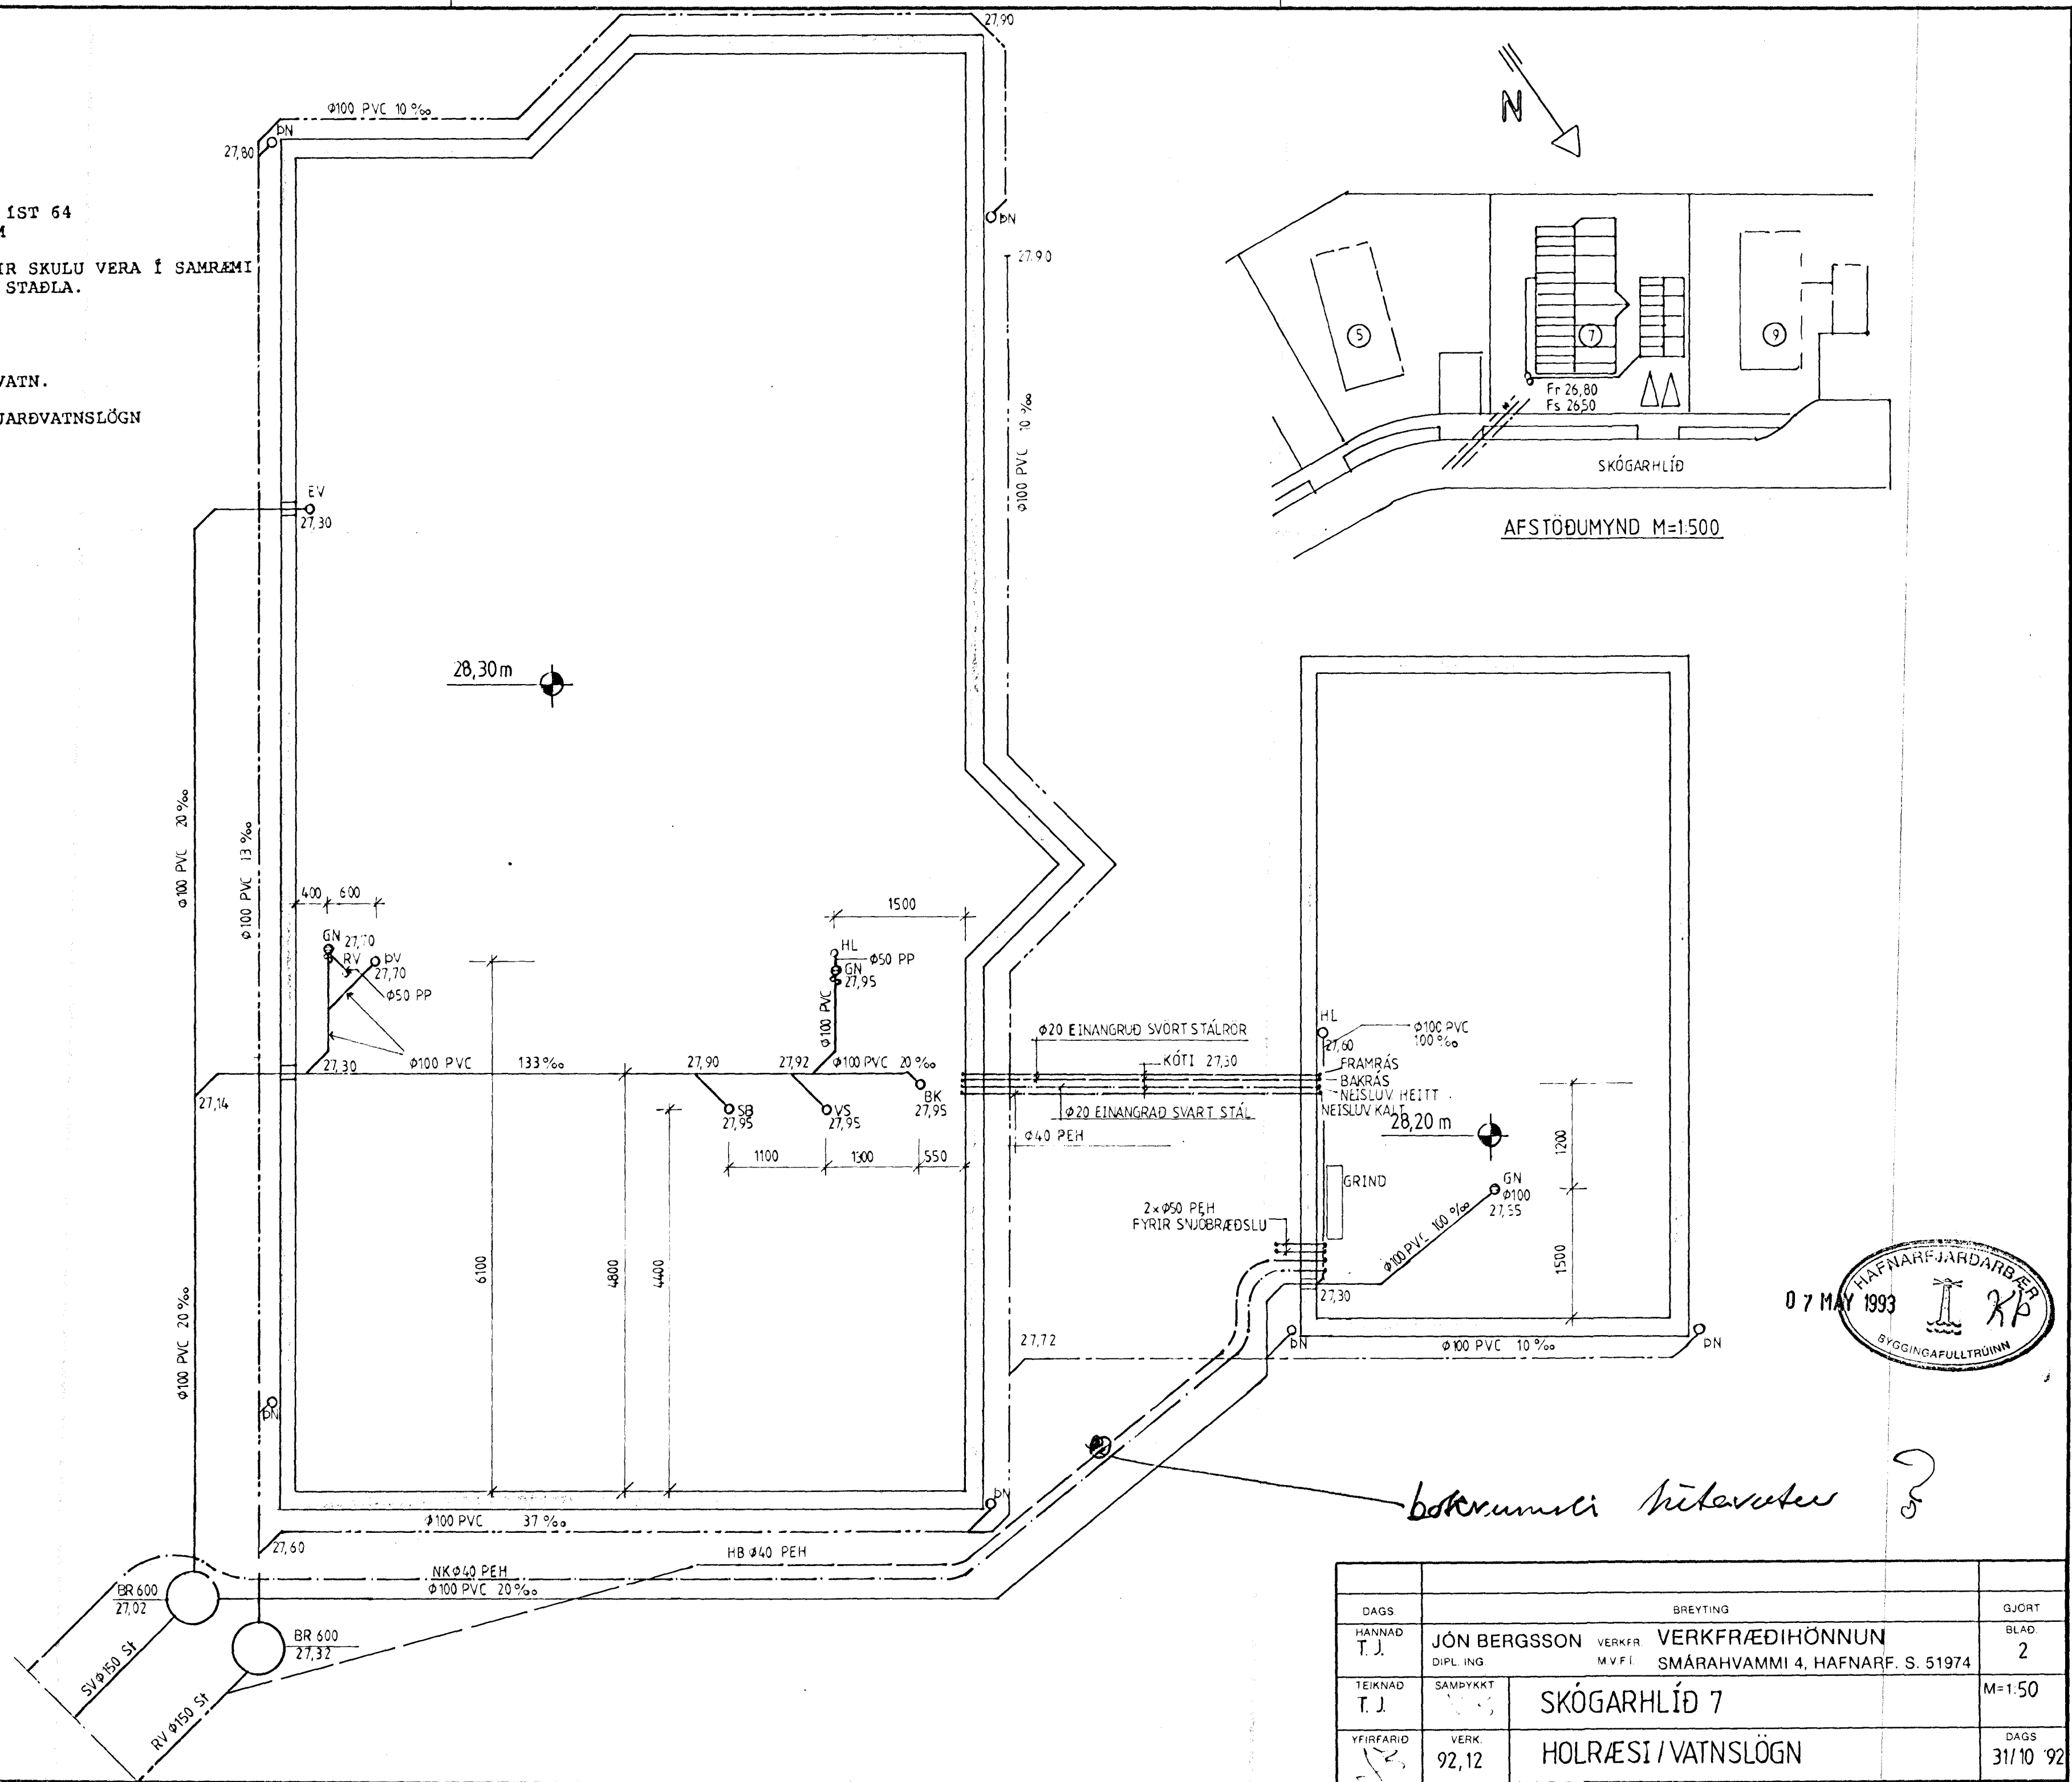

bakrummi tilkvefa?

DAGS	BREYTING		GJORT
HÁNNAD T. J.	JÓN BERGSSON	VERKFR. VERKFRÆÐIHÖNNUN	BLAD 2
TEIKNAD T. J.	SAMÞYKKT	SMÁRAHVAMMI 4, HAFNARF. S. 51974	M=1-50
YFIRFARID	VERK 92,12	SKÓGARHLÍÐ 7	DAGS 31/10 '92