

EINANGRUN DAKS 200 mm
 " " VEGGJA 100 mm

OFNALISTI					
OFN nr.	OFN (Kcal)	MESTA OFNHÆÐ (mm)	MESTA OFNLENGD (mm)	TENING OFNA	GERÐ STYRI-LOKA
101	2500			AD	FJVR-10
102	730	1400	1600	AB	FJVR-10
103	1170	600	1800	AD	RA2000
104	790	600	1800	CB	RA2000
105	500	600	800	CD	RA2000
106	660	600	1800	AD	RA2000
107	500		1400	AB	FJVR-10
108	1115	600	900	AB	RA2000
109	400		500	AB	FJVR-10
110	1000		1500	CD	FJVR-10
111	790	600	1800	CB	RA2000
112	700	400	600	AB	FJVR-10
113	1050	400	1600	CB	RA2000
114	750	400	1300	CB	RA2000
115	950	400	1800	CB	RA2000

OFNALÖGN:

LÖGNIN ER ÚR SVÖRTUM STÁLROÐUM.
 KERFIÐ SKAL ÞOLA 4 KG/CM² VINNUÞRÝSTING.
 ÞRÝSTIREYNA SKAL LÖGNINA 8 KG/CM² MEÐ KÖLDU VATNI.
 ÖLL STILLITÉ ERU AF AHA GERÐ Nr. 10 EÐA SAMBÆRILEG.
 LOFTSKRÚFUR SKULU VERA Á ÖLLUM OFNUM.
 ÖLL OFNTENGI SKULU VERA 10mm.
 ÞAR SEM PÍPUR LIGGJA Í ÚTVEGG SKAL VER MINNST 2cm
 EINANGRUN UTAN VIÐ RÖREINANGRUN.
 ALLAR PÍPUR SKAL EINANGRA MEÐ 20mm GLERULLARHÓLKUM
 EÐA SAMBÆRILEGU.


NEYSLUVATNLAGNIR:

- LAGNAEFNI NEYSLUVATNSLAGNAR ER GALVANISERAÐAR DREGNAR STÁLPIPUR MEÐ SKRÚFUÐUM TENGISTYKKJUM.
- PÍPUR SKULU LAGÐAR ÞANNIG AÐ EÐLILEGAR ÞENSLUR GETI ORÐIÐ.
- NEYSLUVATNSLAGNIR EINANGRIST MEÐ 20mm POLYTHELYN HÓLKUM EÐA JAFNGÓÐU.
- Á LÖGN SKAL SETJA TÆMINGALOKA OG LOFTSKRÚFUR ÞAR SEM ÞÖRF ER Á, ÞÓ ÞAÐ SÉ EKKI SÝNT Á TEIKNINGUM.
- EFST Á ÖLLUM HLIÐARGREINUM OG LÓDRÉTTUM STOFNUM LENGRI EN 4m KOMI U.Þ.B. 30cm LOFTPÚÐI.
- KERFIÐ SKAL ÞOLA 8 KG/CM² OG PRÓFAST MEÐ 10 KG/CM² ÞRÝSTINGI Í MINNST EINN SÓLARHRING.
- ALLT EFNÍ, FRÁGANGUR OG FRAMKVÆMDIR SKULU VERA Í SAMRÆMI VIÐ BYGGINGARREGLUGERÐ OG GILDANDI STAÐLA.

TÁKN FYRIR HREINLÆTIS- OG HITALAGNIR:


HITI, FRAMRÁSARPIPA.
 HITI, BAKRÁSARPIPA.
 NEYSLUVATN, KALT.
 NEYSLUVATN, HEITT.

**ÁSKILIÐ, ELÐRI
 TEIKNING ÖGILD**

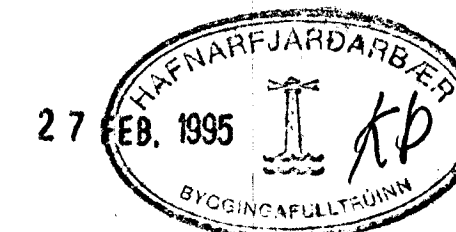

SKÝRINGAR Á SKAMMSTÓFUNUM:

- EV = ELDHÚSVASKUR
- RV = RÆSTIVASKUR
- HL = HANDLAUG
- BK = BAÐKER
- LP = LOFTPÚÐI
- SS = SPÚLSTÚTUR
- UV = UPPÞVOTTAVÉL
- ÞV = ÞVOTTAVÉL
- VS = VATNSSALERNI (VATNSSALERNISSKÁL)
- L = LOFTUN
- GN = GÓLFNIÐURFALL (GÓTUNIDURFALL)

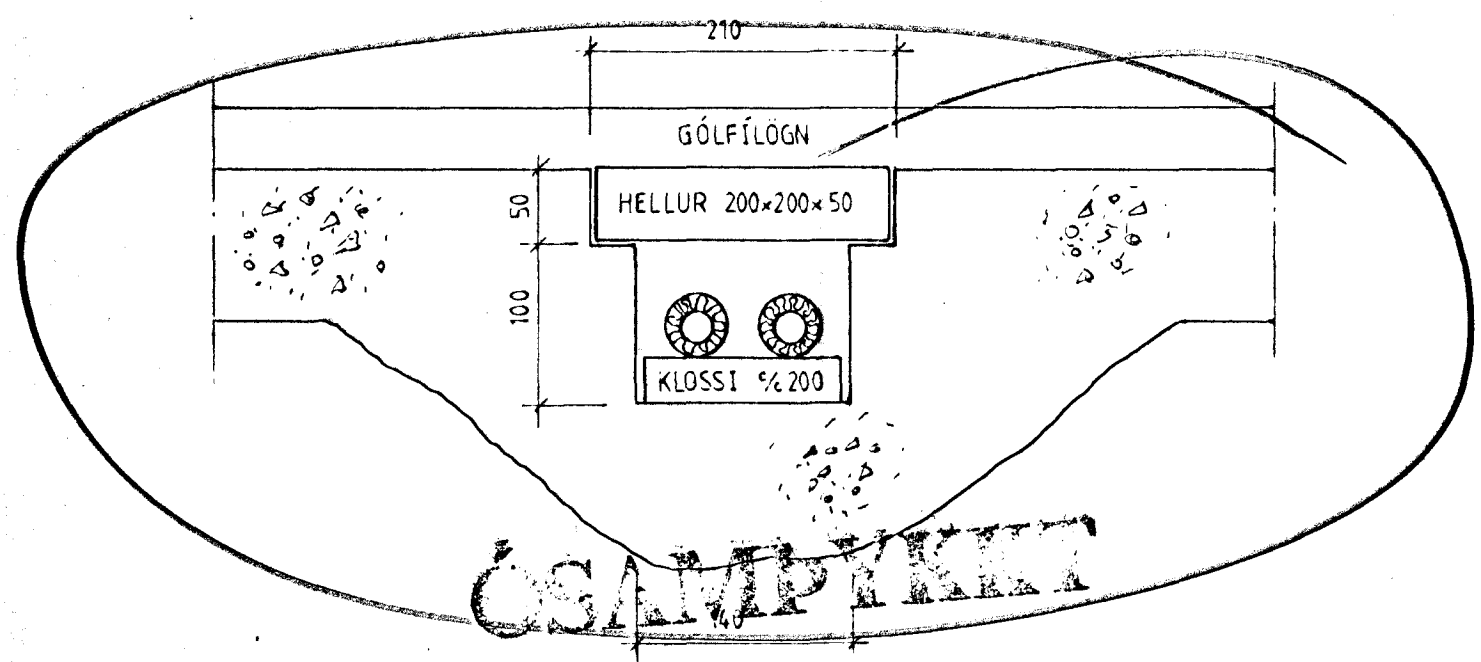

LÖGN Í GÓLFRAUF M=1:5

25/2 95	LEGA LAGNA	T.J.
DAGS	BREYTING	GRÖRT
HANNAÐ T.J.	VERKFR. VERKFRÆÐIHÖNNUN	BLAÐ 6
TEIKNAD T.J.	DIPL. ING. M.V.F.I. SMÁRAHVAMMI 4, HAFNARF. S. 51974	M=1:50
YFIRFARIÐ J.S.	VERK. 92,12	RÚMMYND LAGNA
		DAGS MARS '93