



Sudurlitá

Samþykkt þann


18 AUG. 2000

Byggingafulltrúinn í Hafnarfirði
F.h. Kristján Þórarinnsson



RP

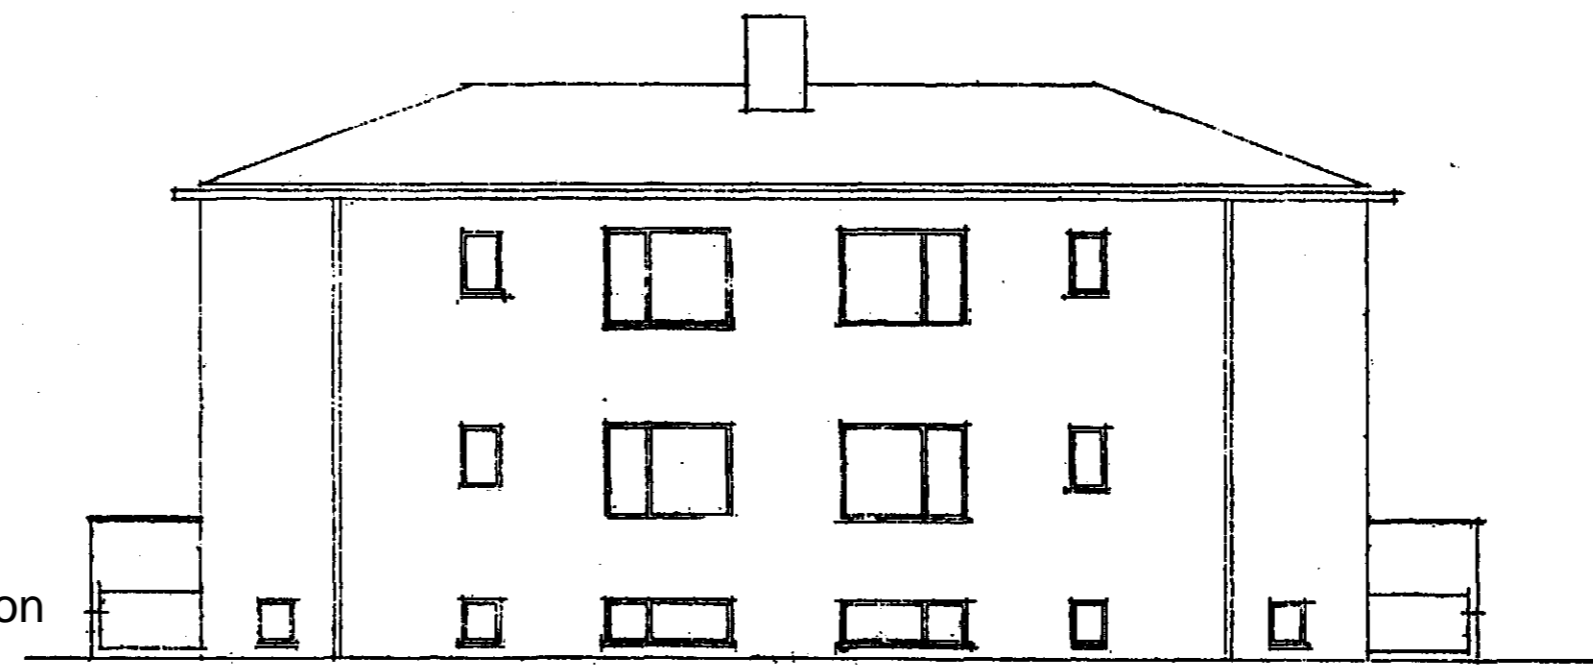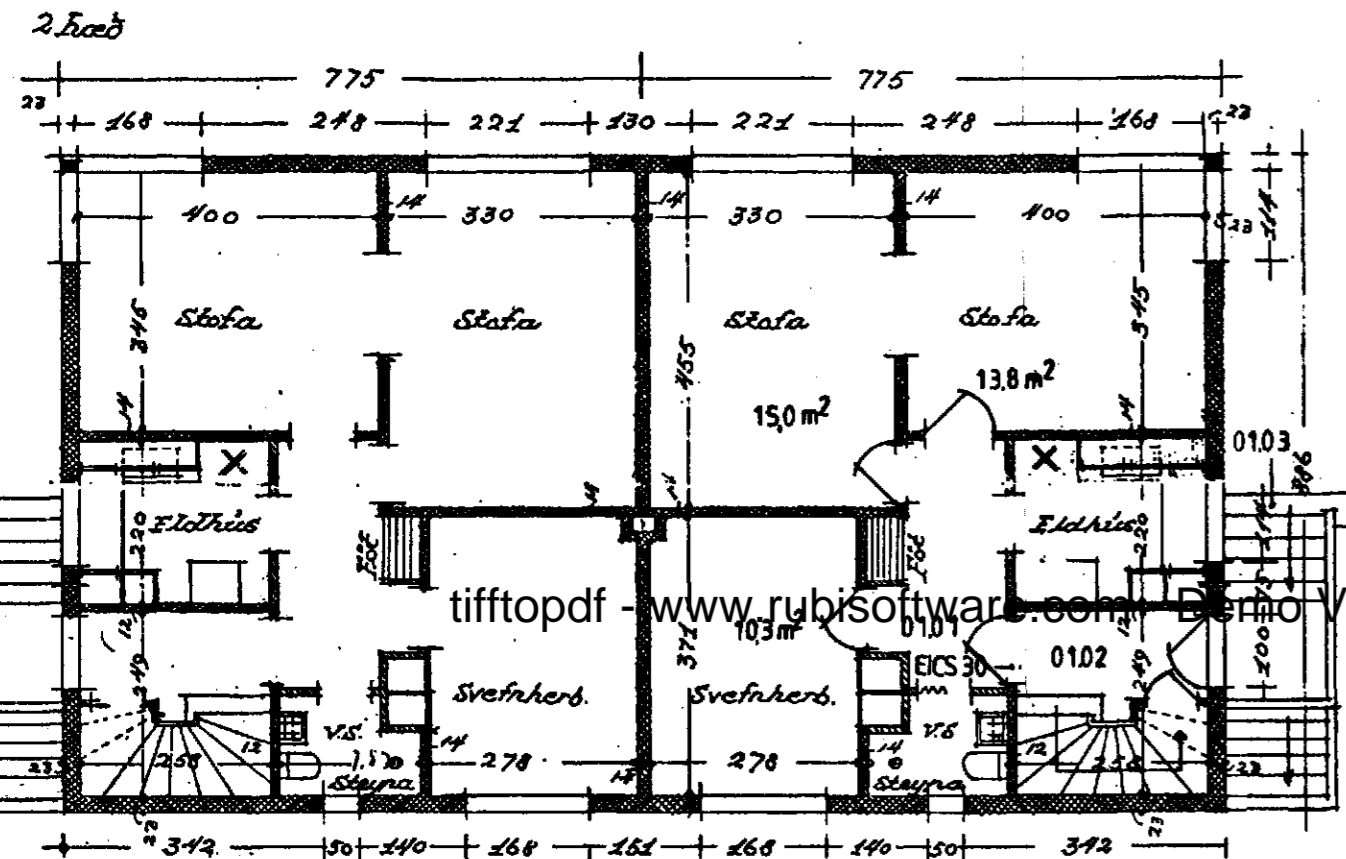


Norðurlitá

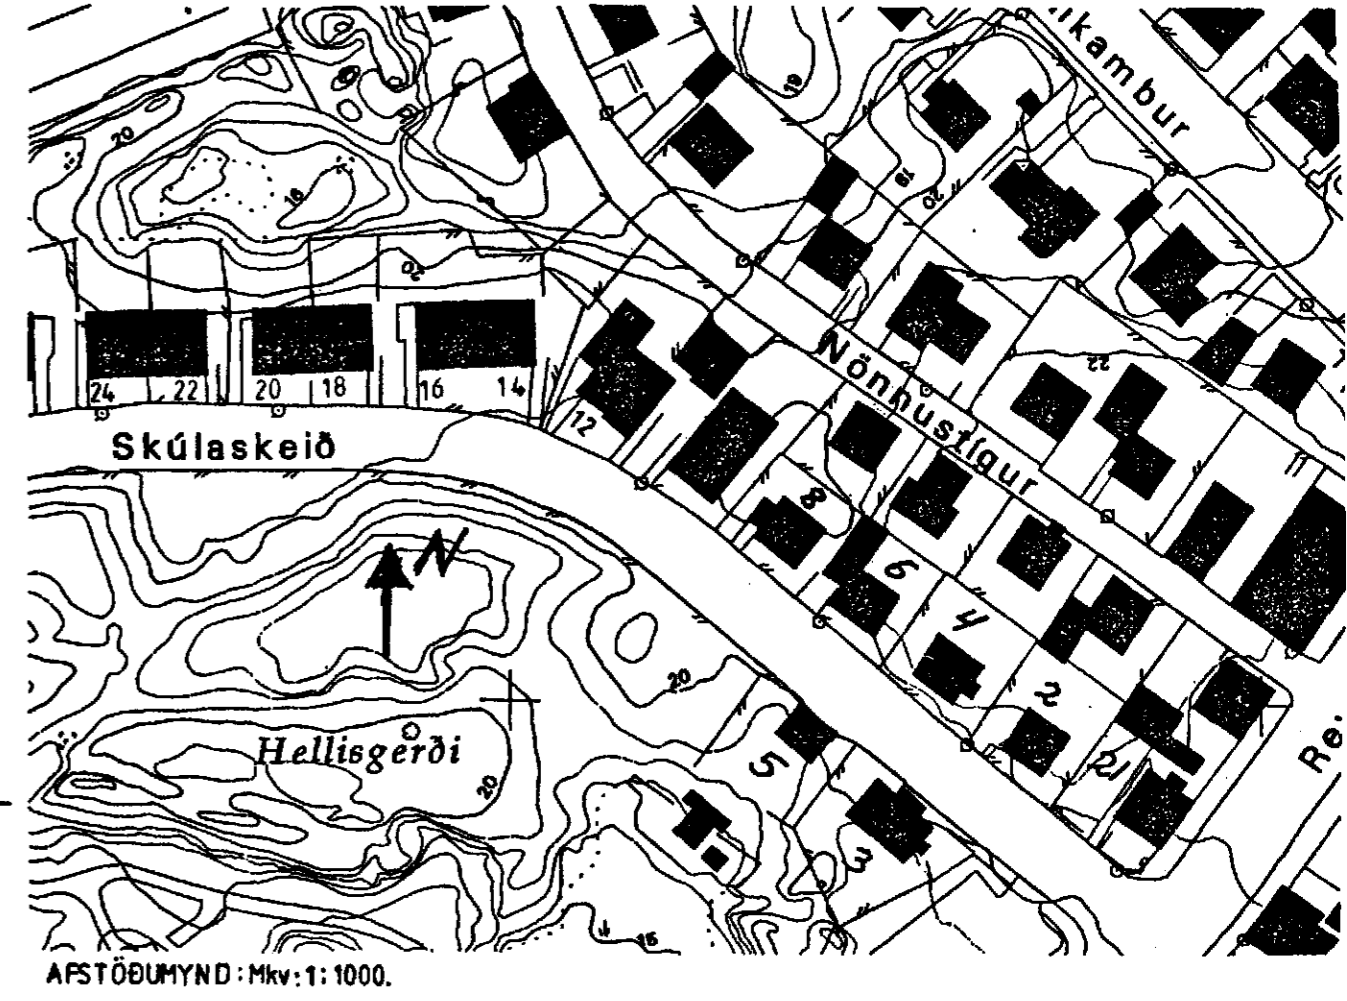

AFSTÖÐUMYND: Mkv: 1:1000.

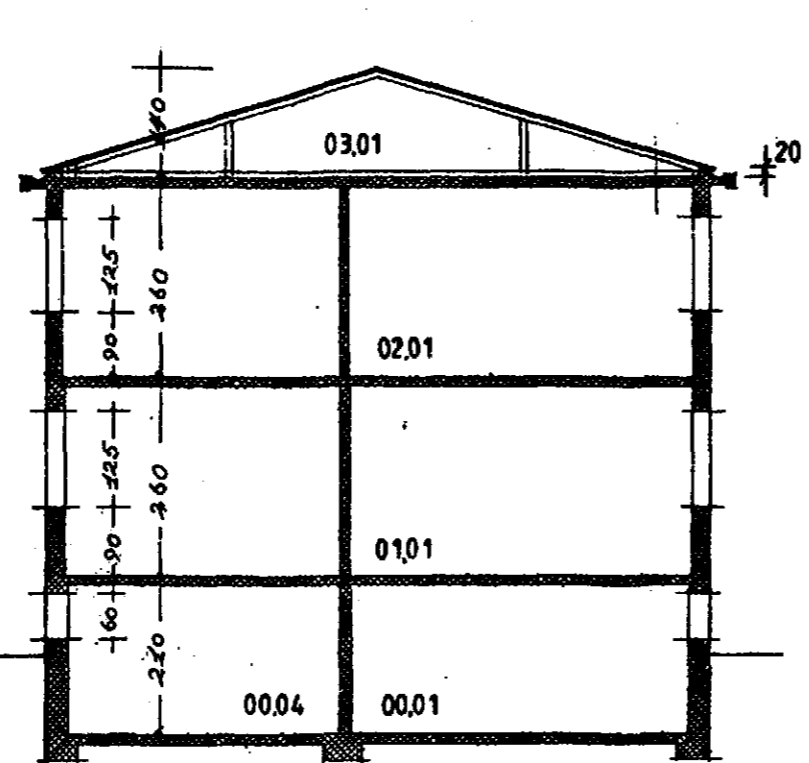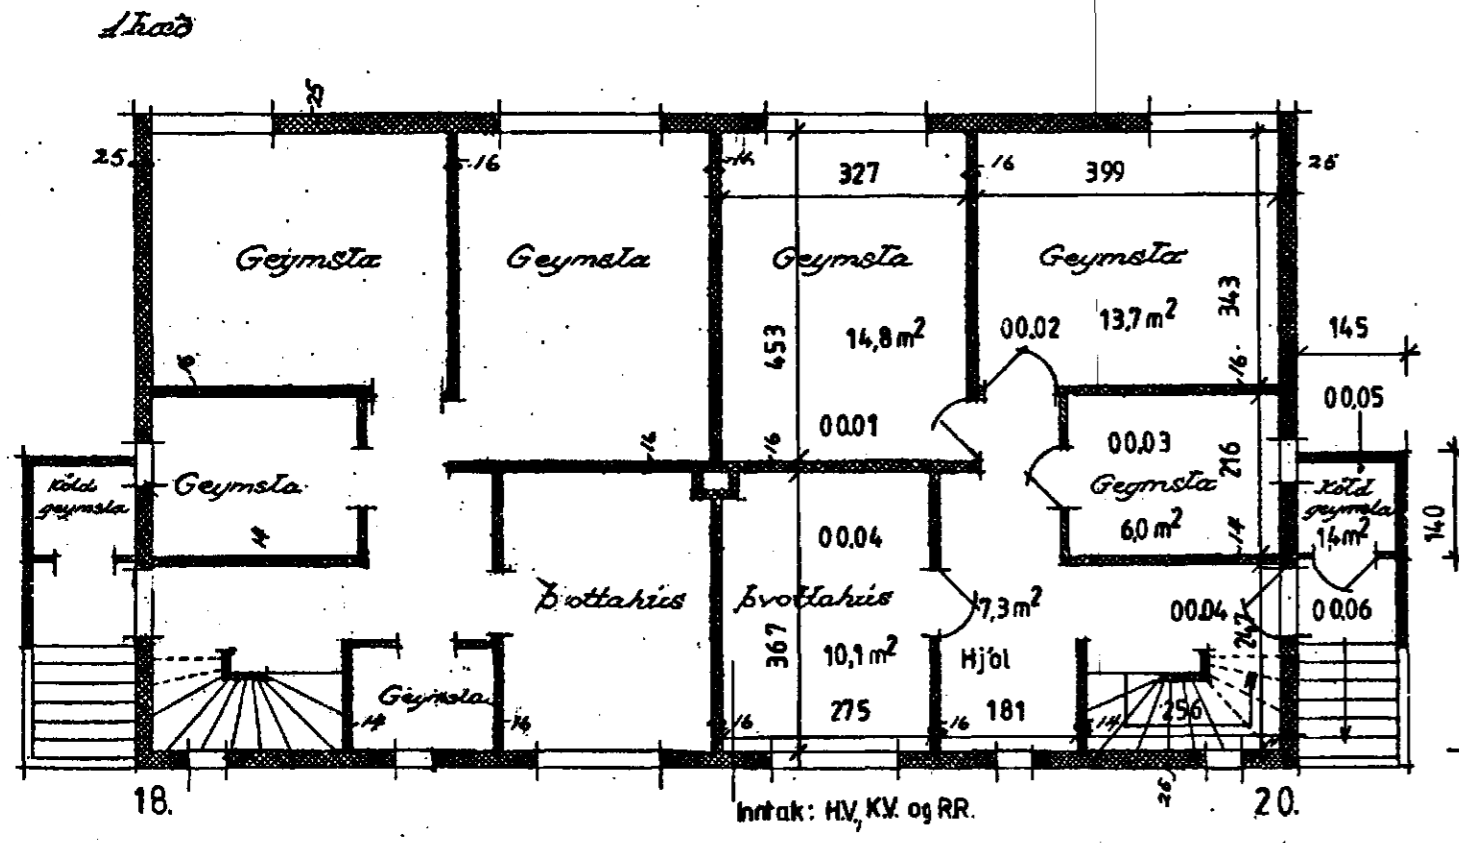

Ívrenskurður

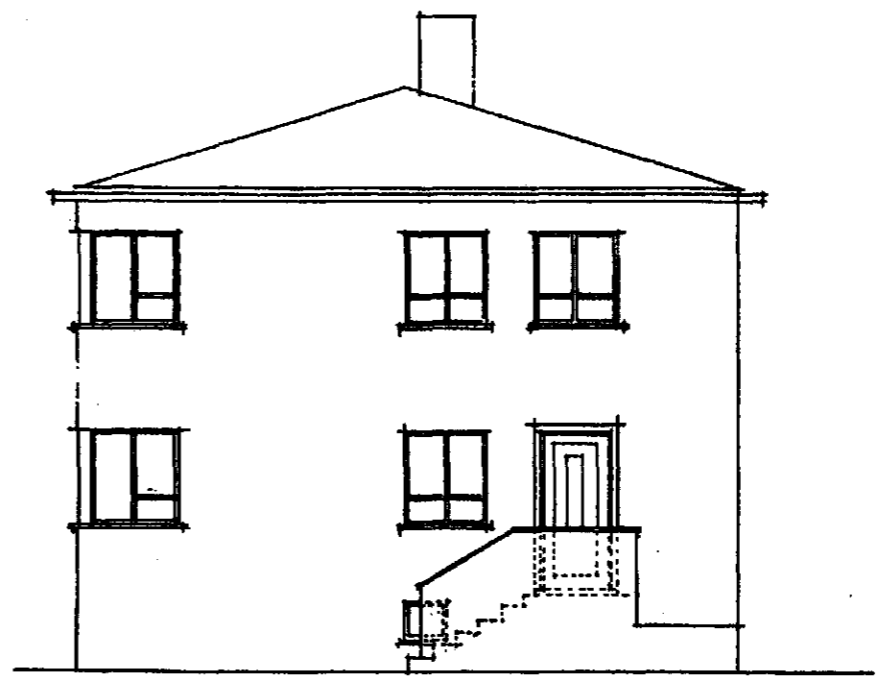

Gafli

SS Svein Gíslason 16.1171-4659
SM Soffía Magnúsdóttir 0506372040
d og y Sigríður Þeodóttir 30726-4859
SAR Sævar Þorsson 171262-4459

Inngönguhurðir úr stigangangi að íbúðarrýmum skulu vera EICS-30.

Úrbætur eldvarna skv. uppdrætti þessum vinnist samhlíða eðlilegu viðhaldi matshlutans.

Skúlaskeið 20 Hafnarfirði
Grunnmynd kjallara, 1. hæð, 2. hæð ásamt sniðmynd, útlitsmyndum og afstöðumynd lóðar Skúlaskeið 20. Notaðar voru grunnmyndir og útlit ásamt sneiðmynd af Skúlaskeiði 14-16, þar sem aðaluppdráttur af Skúlaskeiði 20 var ekki til. Talið upphaflega hannað af Bárði Ísleifssyni 1941.

Skúlaskeið 18 - 20 Hafnarfirði
Skúlaskeið 20 mhl. 02, Hafnarfirði
Grunnmynd kjallara, 1. hæð, 2. hæð, sniðmynd, útlitsmyndir, afstöðumynd lóðar Skúlaskeið 20 og merking vegna eignaskiptayfirlýsingar. 26. júní 2000. Mkv: 1:100, 1:1000.

Jóhannes Pétursson kt. 010448-3959 FTFÍ. S. 567 5107.

J.P.