

ÁSKILIÐ, ELÐRI TEIKNING OGILD

Skýringar.

Öll tákn eru samkvæmt ÍST 64.


Hitalögn er úr svörtum járnörum með skrúfuðum tengistykkjum.
Rörin skal einangra með einangrunarhólkum og vefja með plastræmum.
Festa skal rörunum þannig að það hindri ekki eðlilega hitápenstu.
Ofnar eru samkvæmt ÍST 69,1. Á hvern ofn skal setja loftskrúfu, stillití og sjálfvirkan ofnloka sem stjórnast af vatns- eða loftþitastigi.
Þrýstiprófa skal lögnina fyrir 6 kg/cm² í 24 tíma.

Neysluvatnslögn er úr galvaniseruðum járnörum með skrúfuðum tengistykkjum.
Einangra skal rörin með einangrunarhólkum og vefja með plastræmum.
Kaldvatnslögn skal vefja undir einangrun með sísalpappa.
Festa skal rörunum þannig að það hindri ekki eðlilega hitápenstu.
Þrýstiprófa skal lögnina fyrir 8 kg/cm² í 24 tíma.
Allt efni og vinna skal vera samkvæmt ÍST 67 og reglugerð um vatnslagnir.

Frárennslagnir innanhúss eru úr PVC plaströrum, þétt með gúmmihringjum og skal einangra rörin með 2" steinull og vefja með plastræmum.

Loftræsting frá lokuðum rýmum skal minnst vera Ö 125 mm blikkrör og skal vefja það með steinullareinangrun.

Rörsverleikar eru gefnir upp í mm. Aðrar skýringar eru á blaði 2.

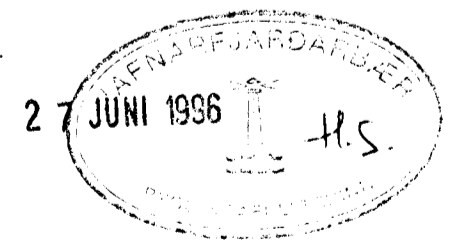

SKÚLASKEIÐ 26-28

M. 1:50	LAGNIR Á 1.HÆÐ TEIKNADAR UPP
NR 1.	
DAGS. JÚNÍ '96	
<i>M. Haukss.</i>	
Kt. 060650-3229	STEINGRÍMUR HAUSSON HLÍÐARHJALLA 23. F.T.F.Í