
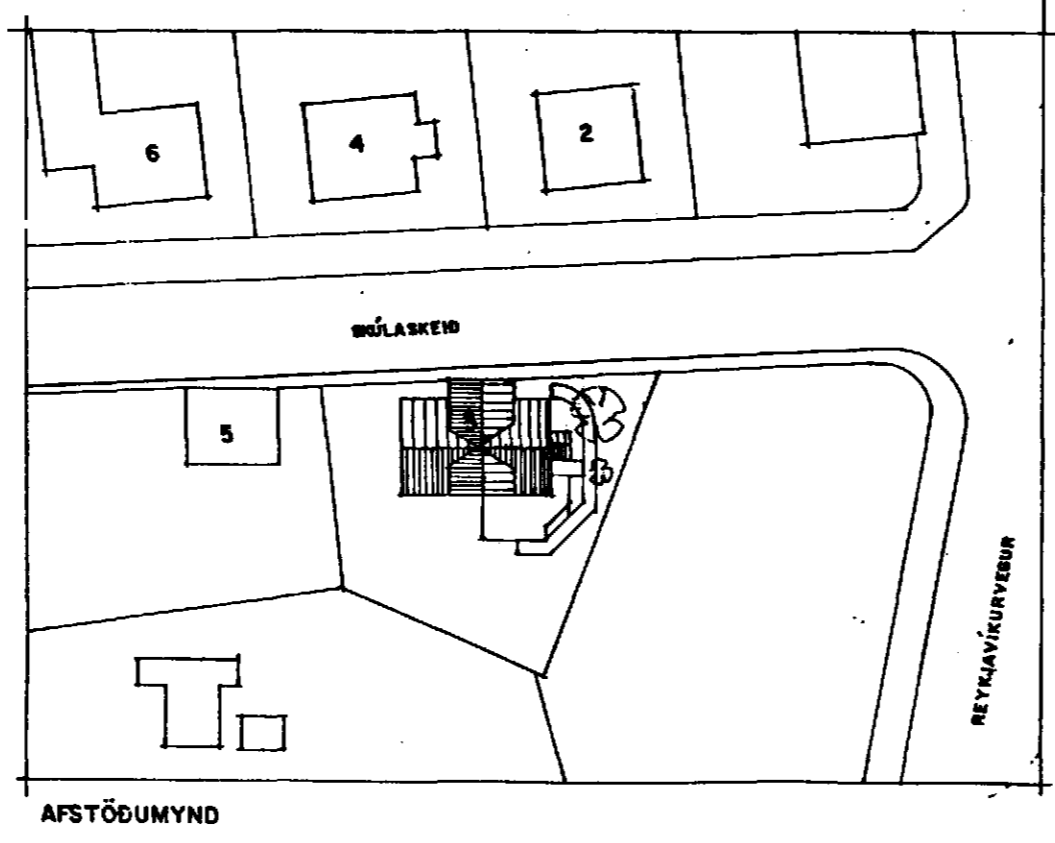
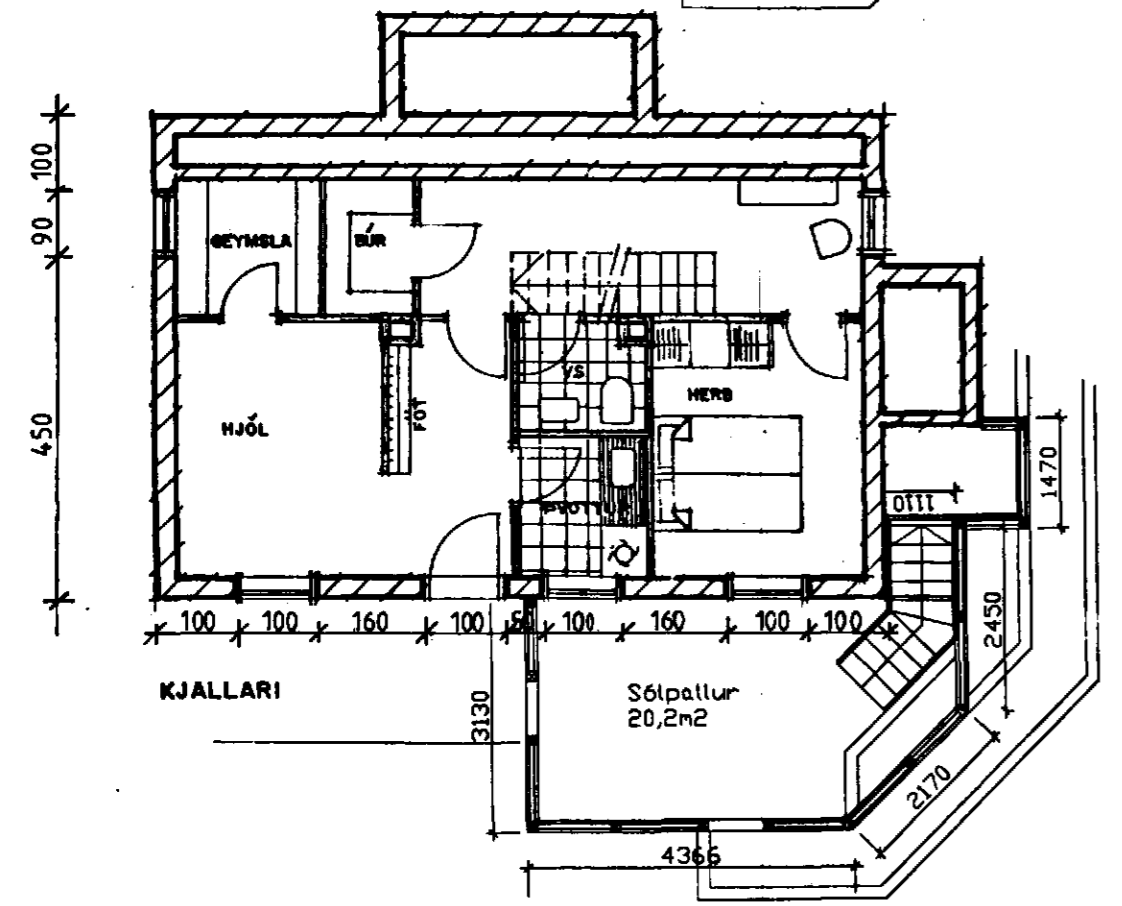
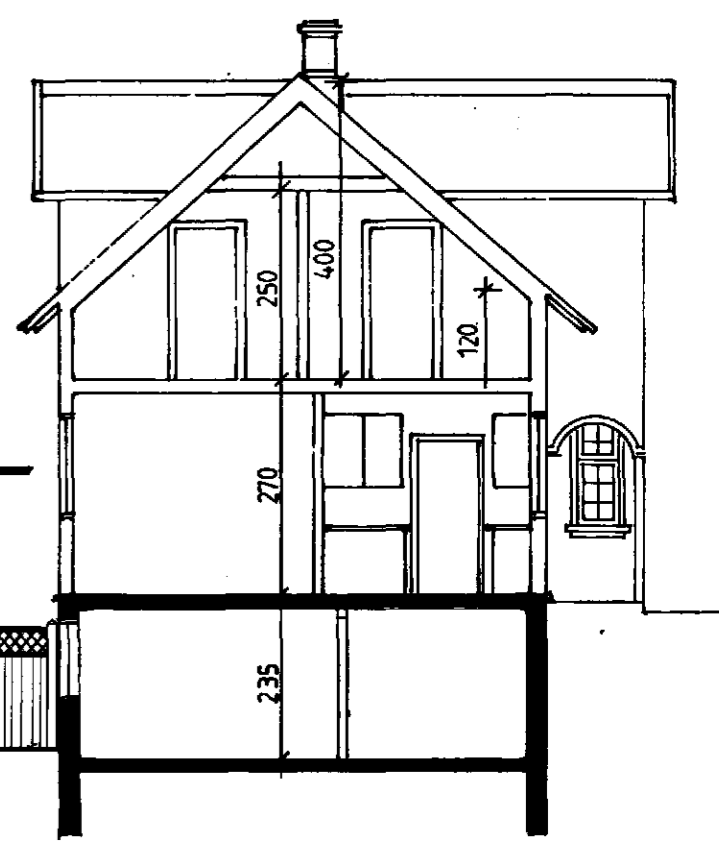
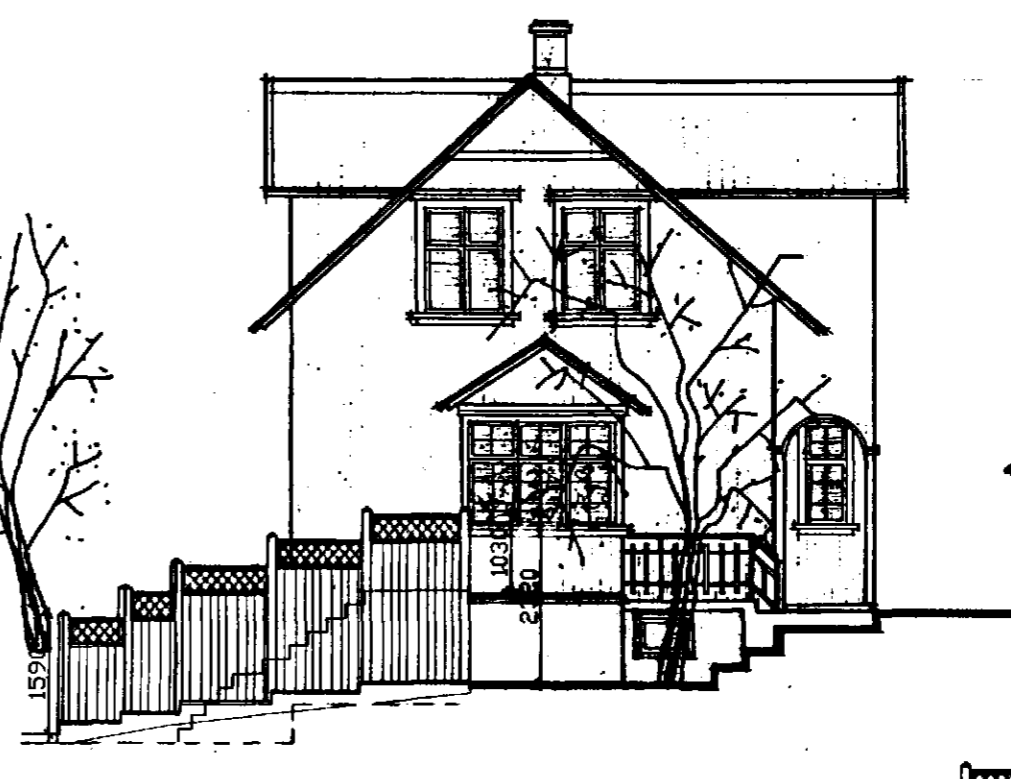
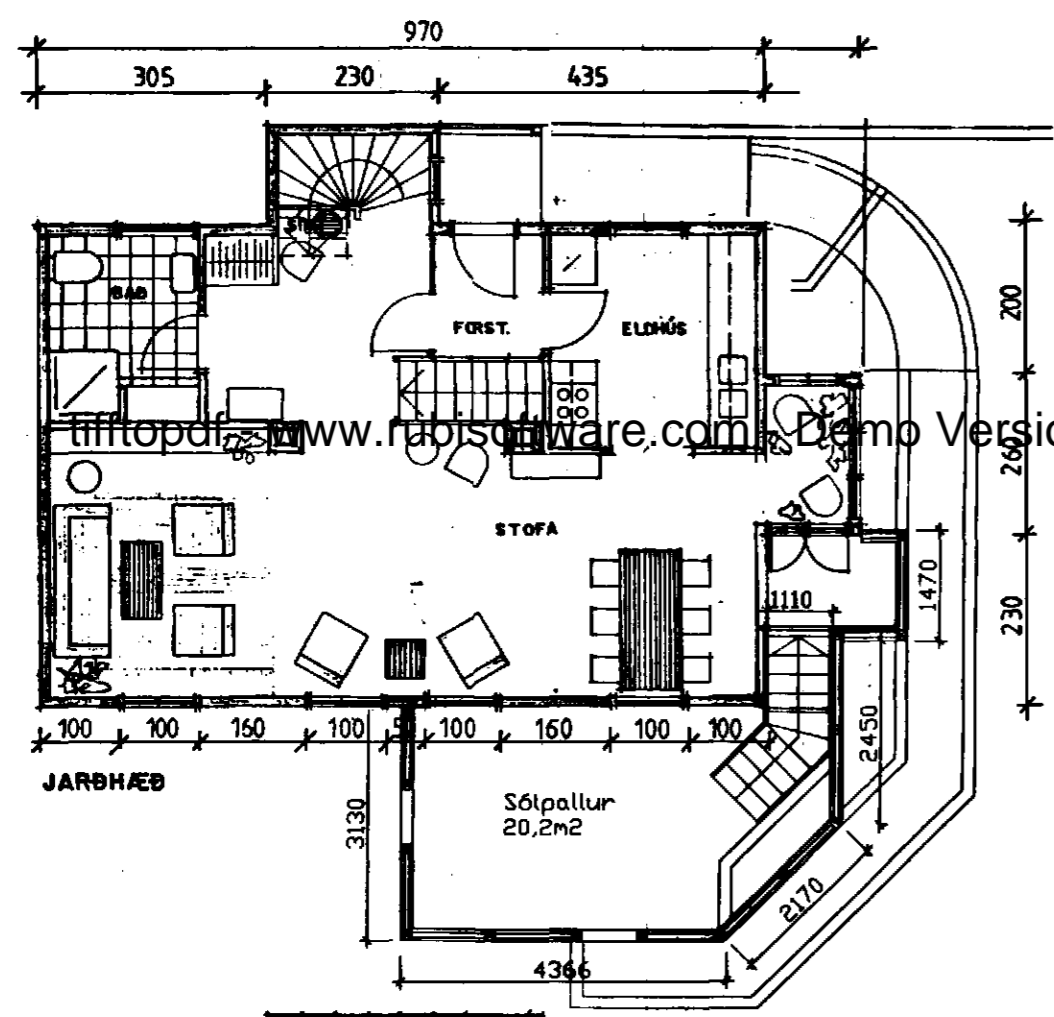
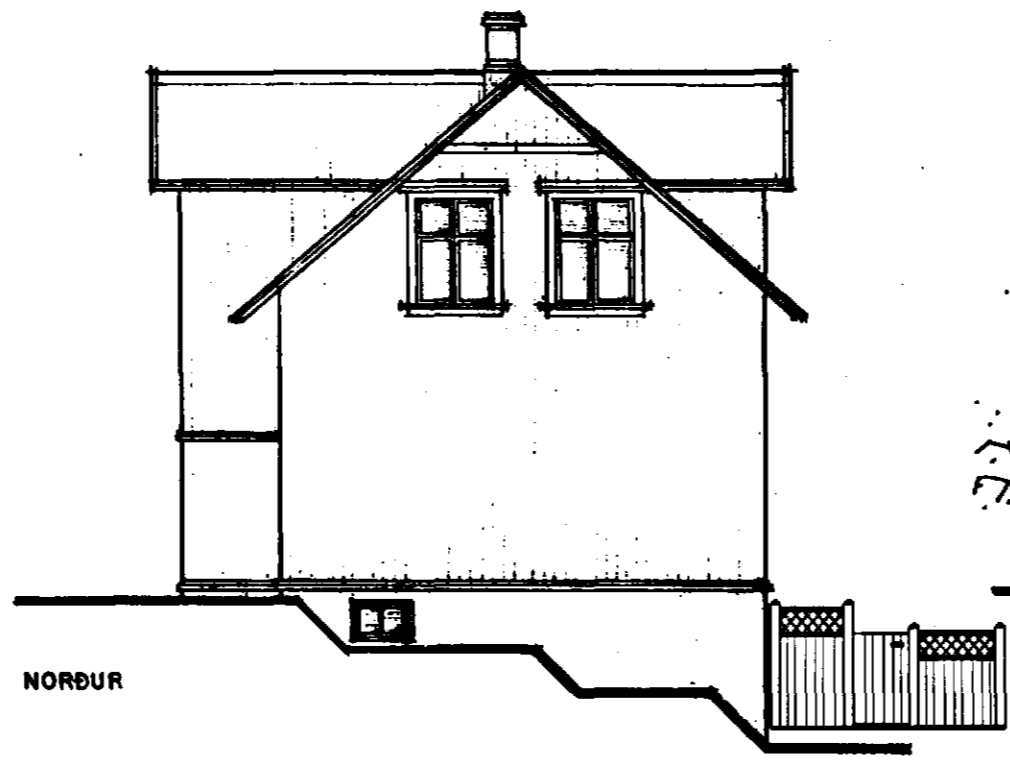


Samþykkt þann

09 JUNI 2000

Byggingafulltrúinn í Hafnarfirði  
F.h. Sigurbjarnar Halldórsson

*Sigurbjarnar Halldórsson*

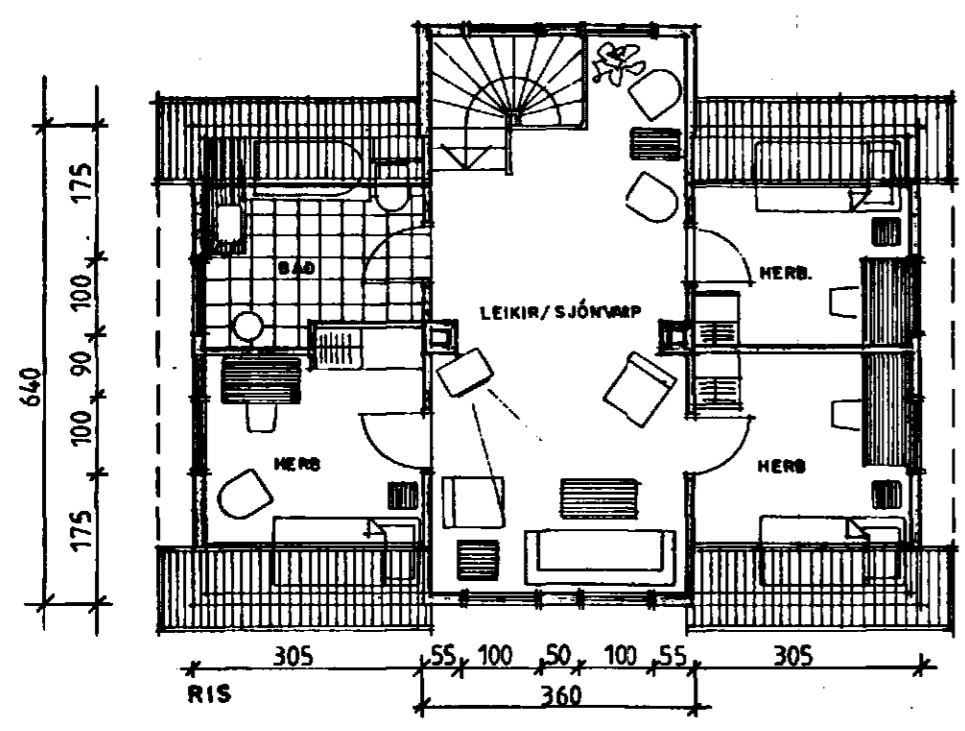

Teikningum breytt 22.05.00

*Fríðrik Friðriksson*  
Fríðrik Friðriksson arkitekt  
Kt.: 211256-4519

### Teiknistofurnar Laugavegi 42.

Arkitektar: MAGNÚS SKÚLASON  
SIGURBEUR HARBARSON  
S: 27450

SKÚLASKEIÐ 3 HAFNARFIRÐI  
breyting á útliti og innra skipulagi

NO:  
**001**

Grunnmyndir, útlit og afstöðumynd

KVÆÐI:  
1:100 1:500

DAGS: 27.4.84      TERN: K.G.      BREYTINGAR: