



SKÚLASKEIÐ 8 HAFNARFIRÐI.
7800-0080-02

Samþykkt á fundi bygginga-
nefndar þ. 11.7.1984
BYGGINGAFULLTRÖÐIN
Í HAFNARFIRÐI
[Signature]


Óheimt er að selja húsið mit
eða í budstærðum til á þak
geymslunnar né hylta þat
sem svalir. F. H.

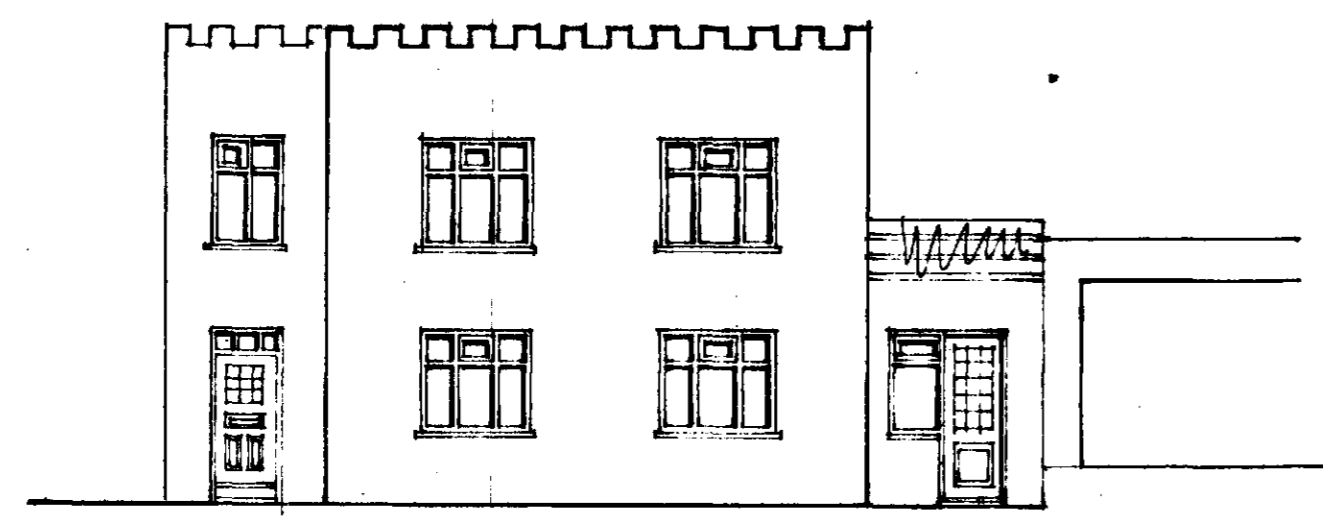

SÚÐVESTUR M. 1:100

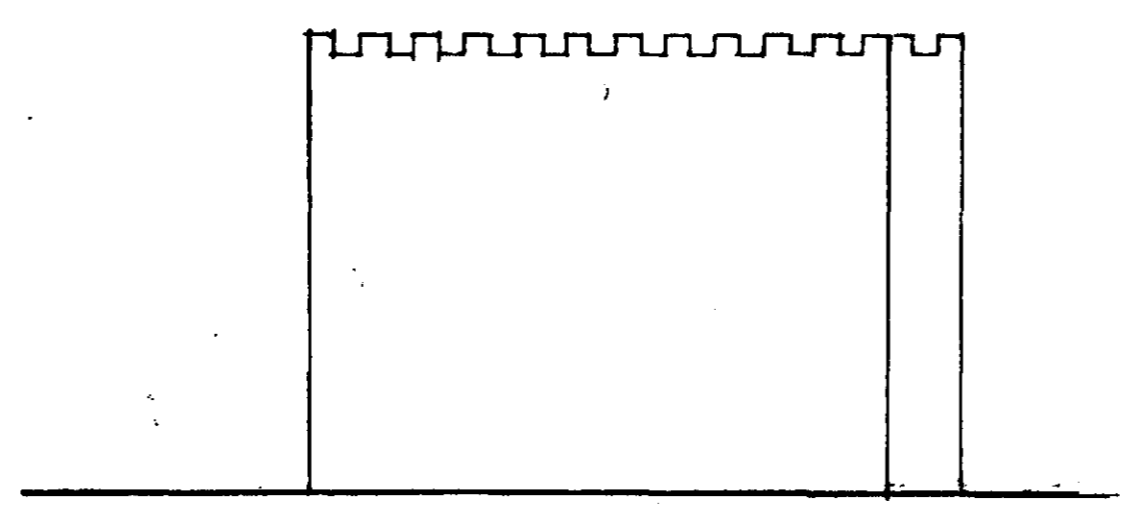


NORÐVESTUR M. 1:100

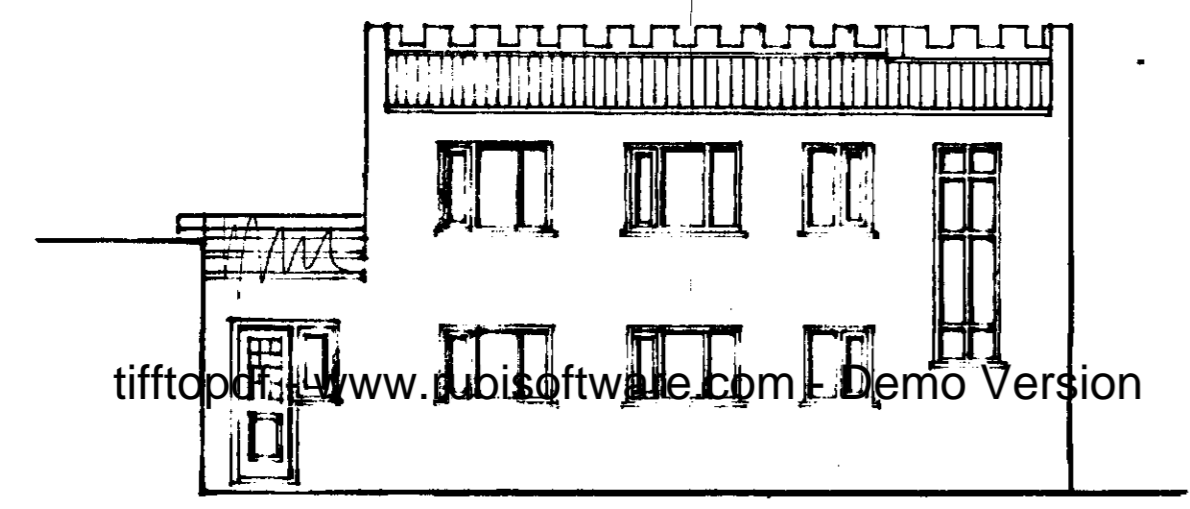




NORÐAUSTUR M. 1:100

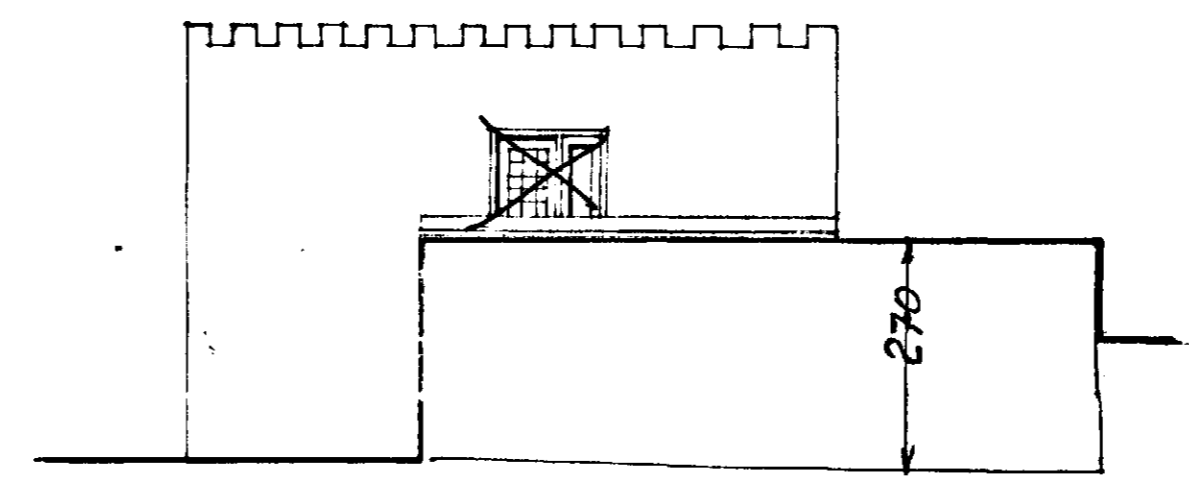


SÚÐAUSTUR M. 1:100

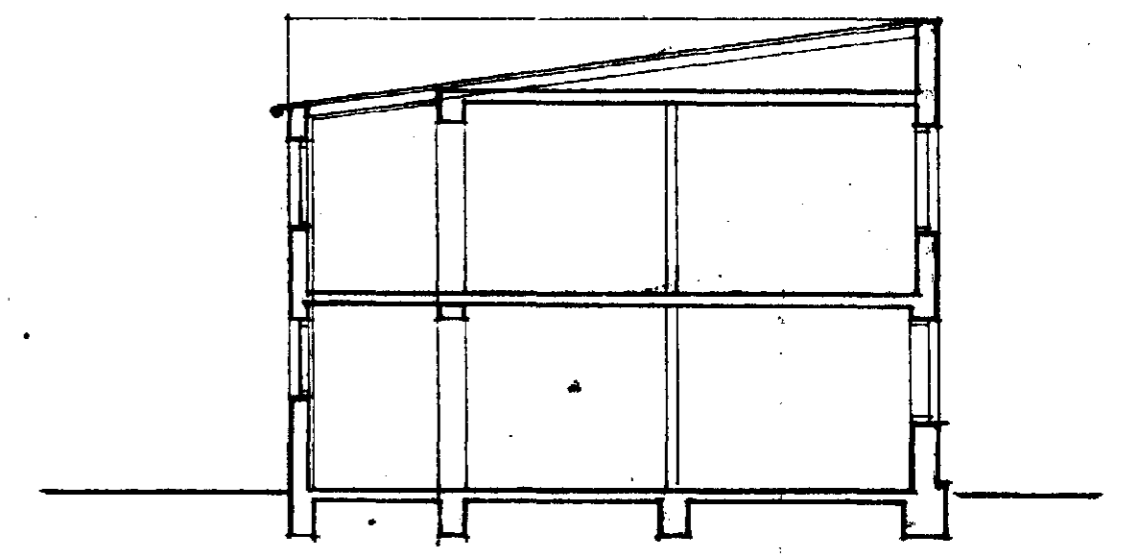


SNID M. 1:100

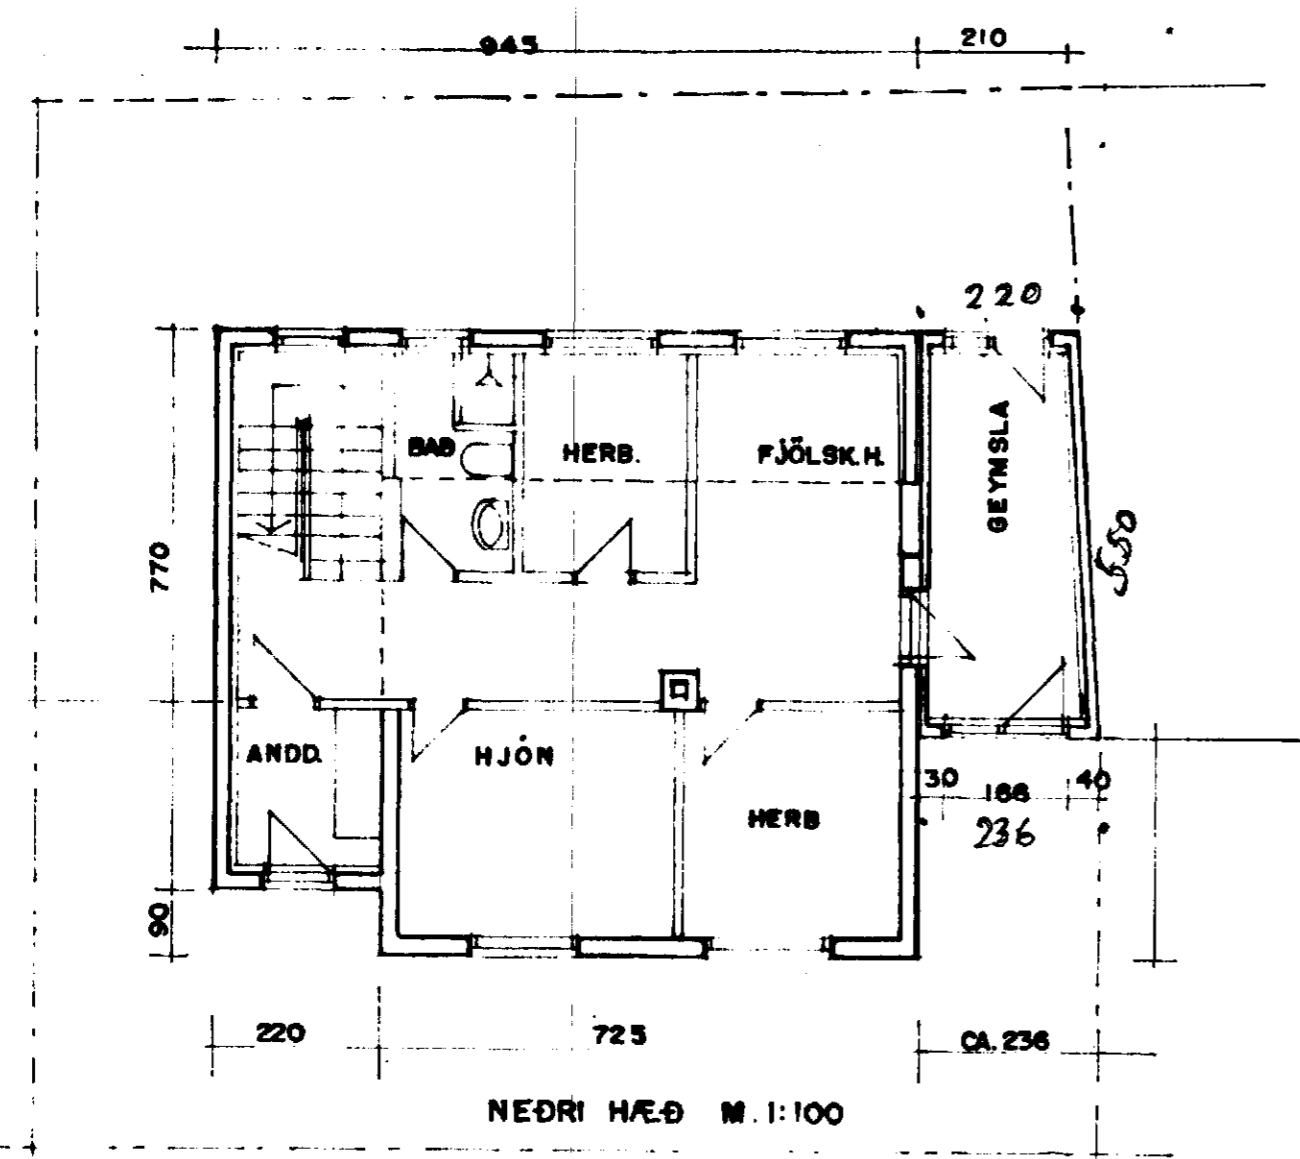

NEDRI HÆÐ M. 1:100

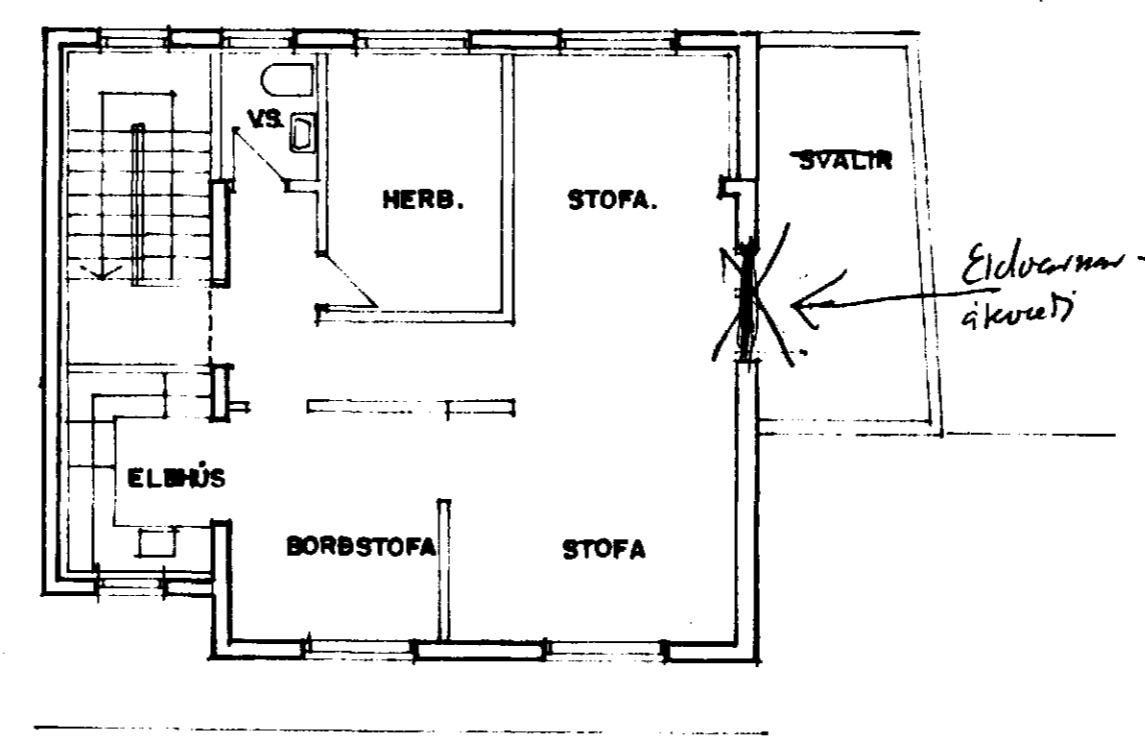

EFRI HÆÐ M. 1:100

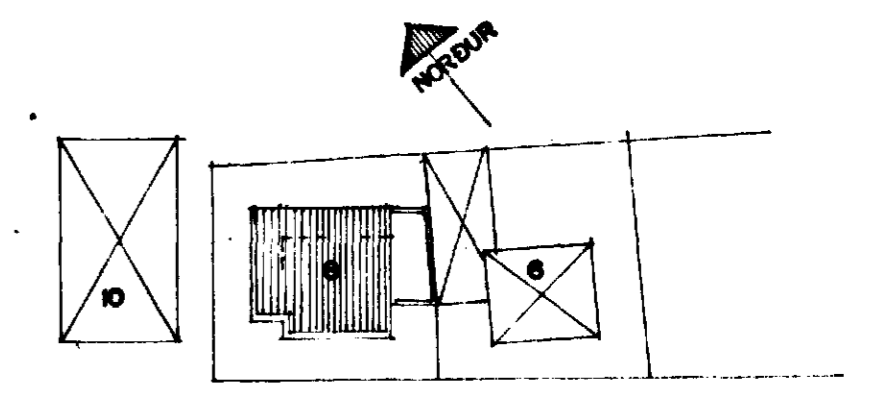

SKÚLASKEIÐ

AFSTÖÐUMYND M. 1:500

VDBYGGING GEYMSLA. TEIKN. Í APRIL 1984.
SIGURÐUR ÞORVARÐARSON BYGGINGAFRÆÐINGUR.
BREIÐVANGI 28 HF. S. 54092

[Signature]