


Sjá mynd
18/197


Endursétt: 13/3.85

- Skv. kröfum Brunasáttofnunar:
1. Brunalitur ca. 3,2%
 2. Brunaslingur.
 3. Tíllög.
 4. Meyðroonanir.
 5. Að öðru leyti skv. reclusarí.

Umókn um undanhágu frá bakhalli.
1. Þakhalli er ca. 13,5 eróður, - enda gengi-
la frá baki skv undanháguákvæðum. Þak-
stól í heilum lengdum.

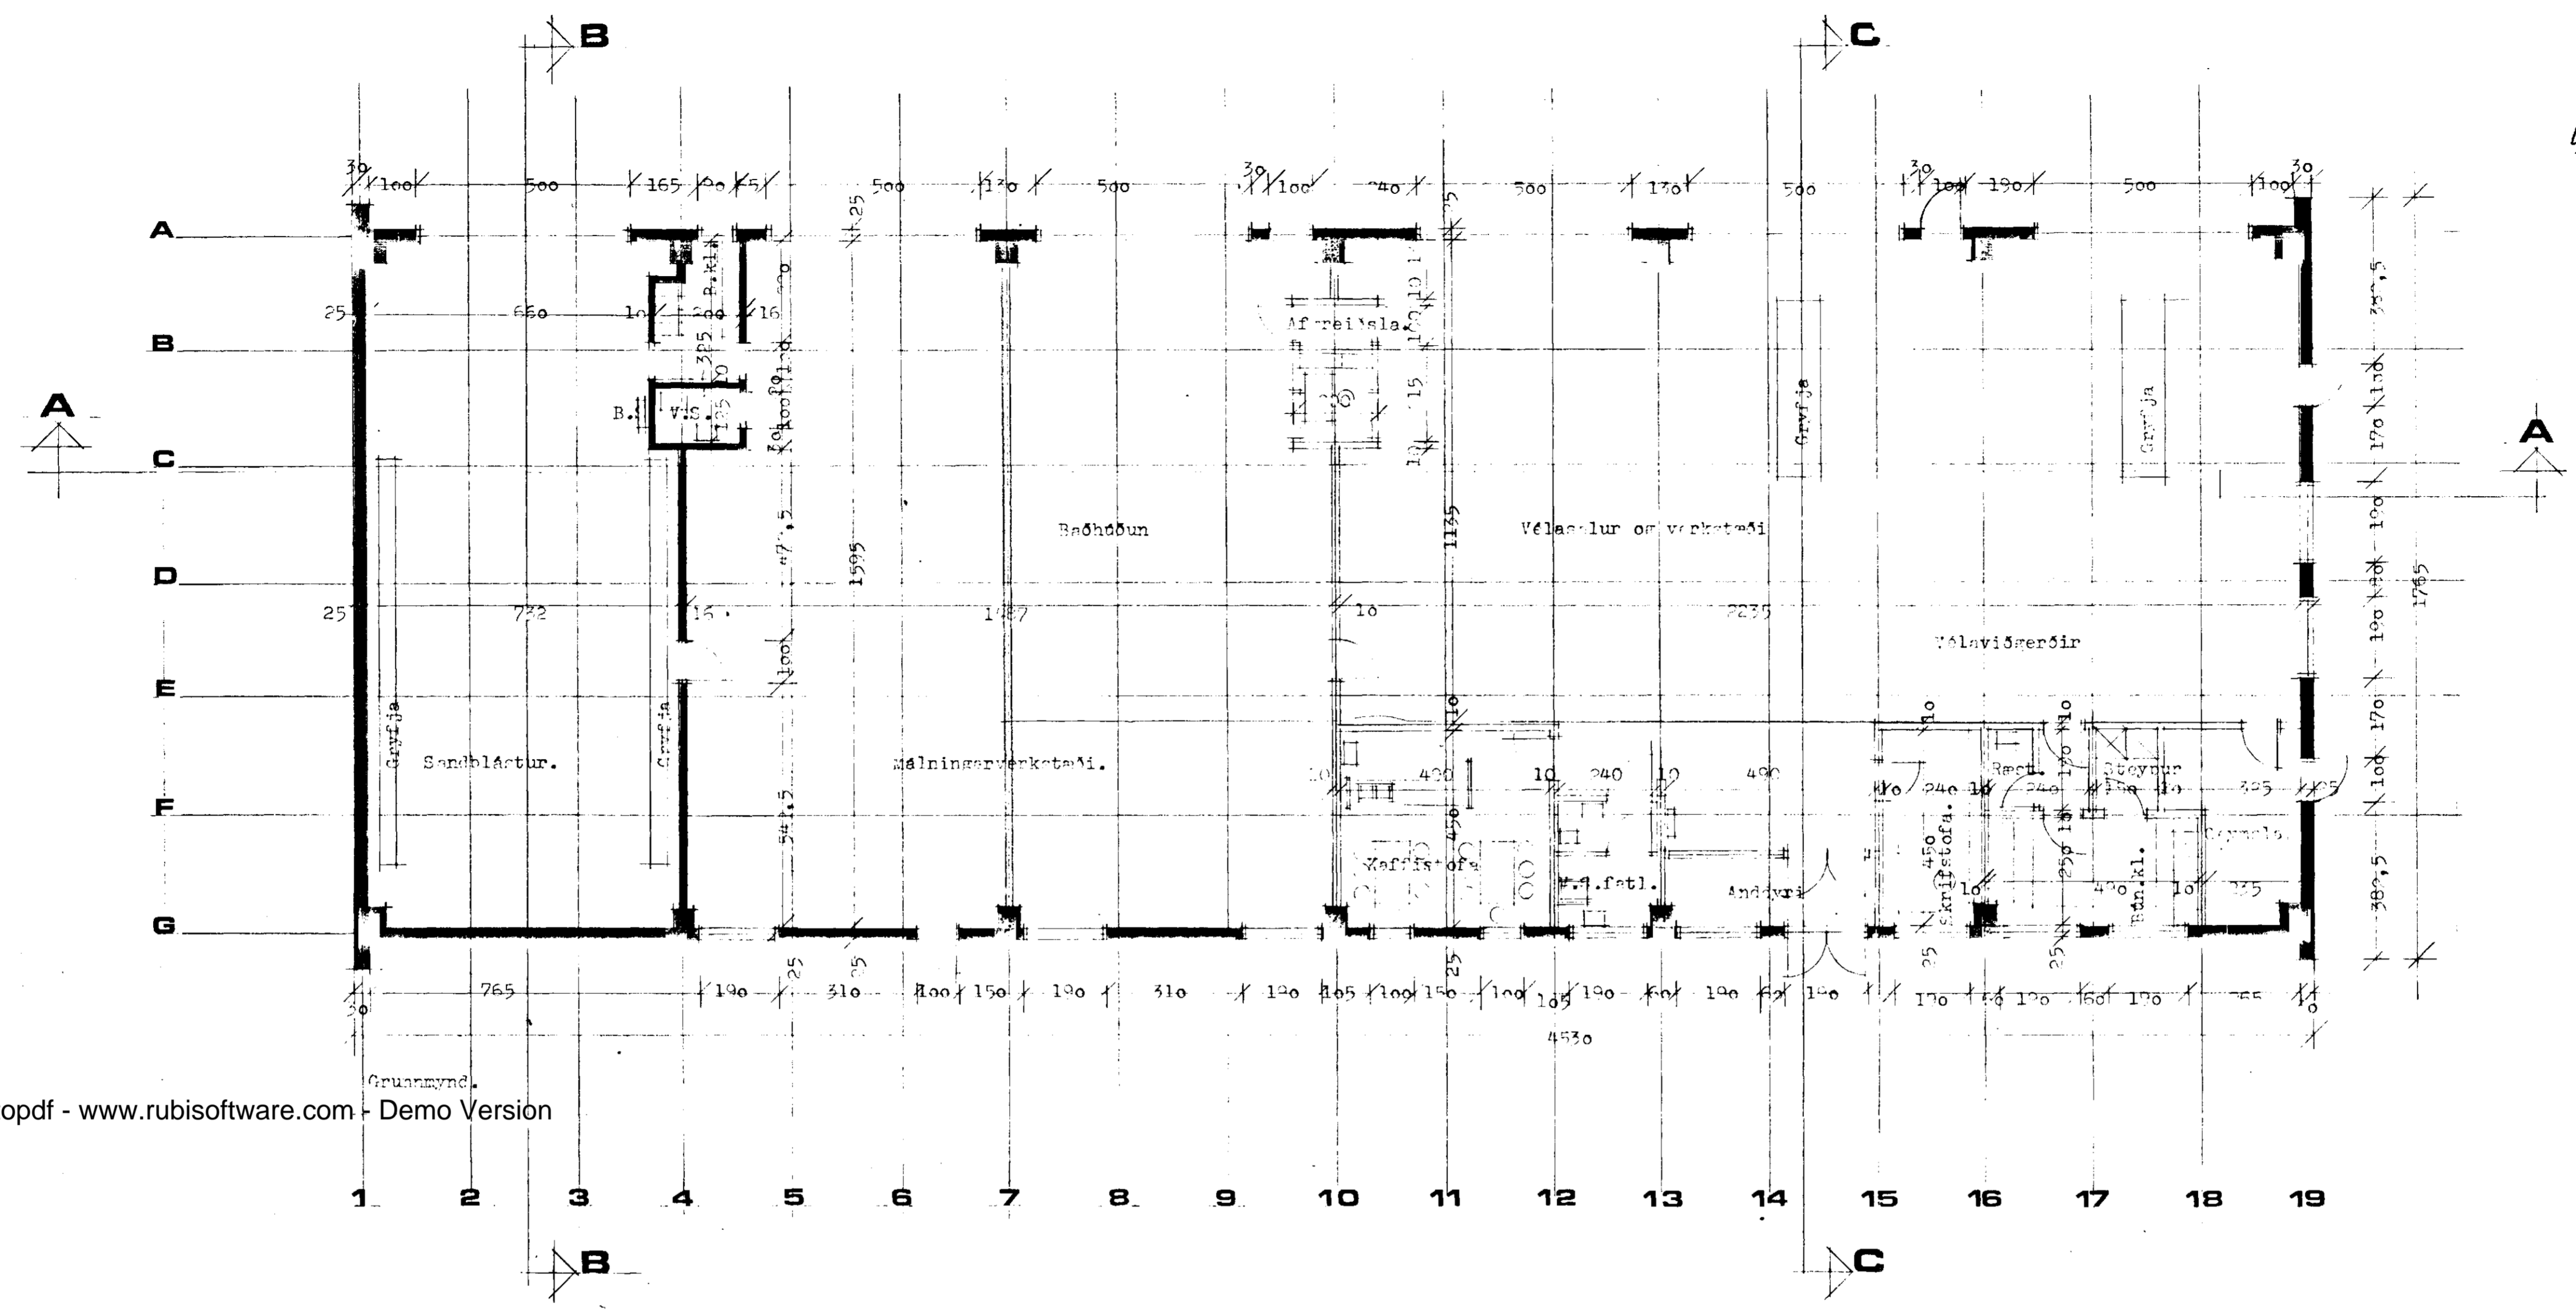

tiffpdf - www.rubissoftware.com - Demo Version

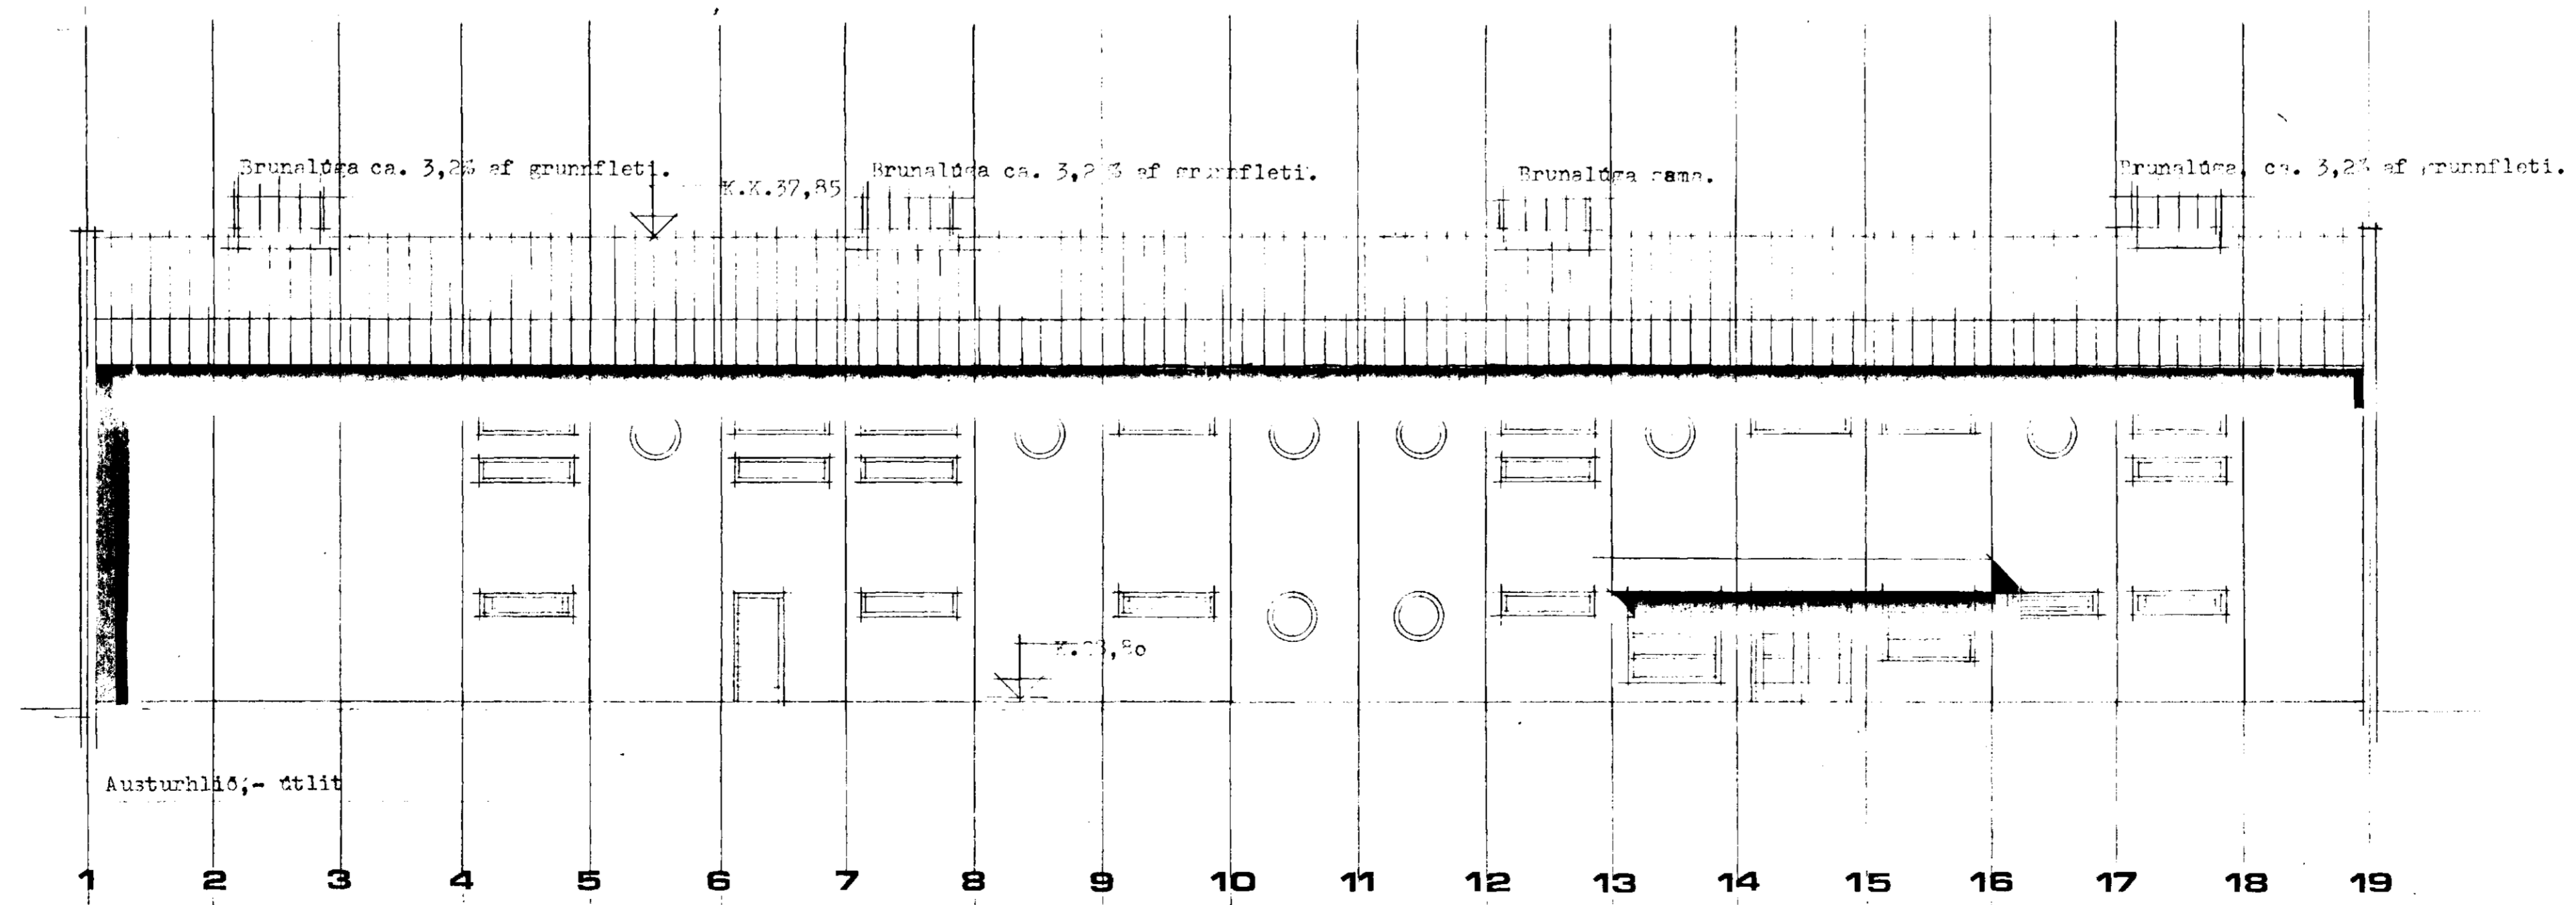

7810-0/10. 01

Guðr. Þór Pálsson arkitekt FAI
Teiknistofa Örnsteins 7, lól Reykjavík s. 1303.
Verkefni: Sandblástur h.f.
Sandblástur Krítjóns Péturssonar
Skátahegn 11 Hafnarfirði Teikn.nr. 2
Heiti: Grunnmynd og tllit. Skv. 1:100
Dag: 16.12.85
Sætt: