


tiffpdf - www.rubissoftware.com - Demo Version

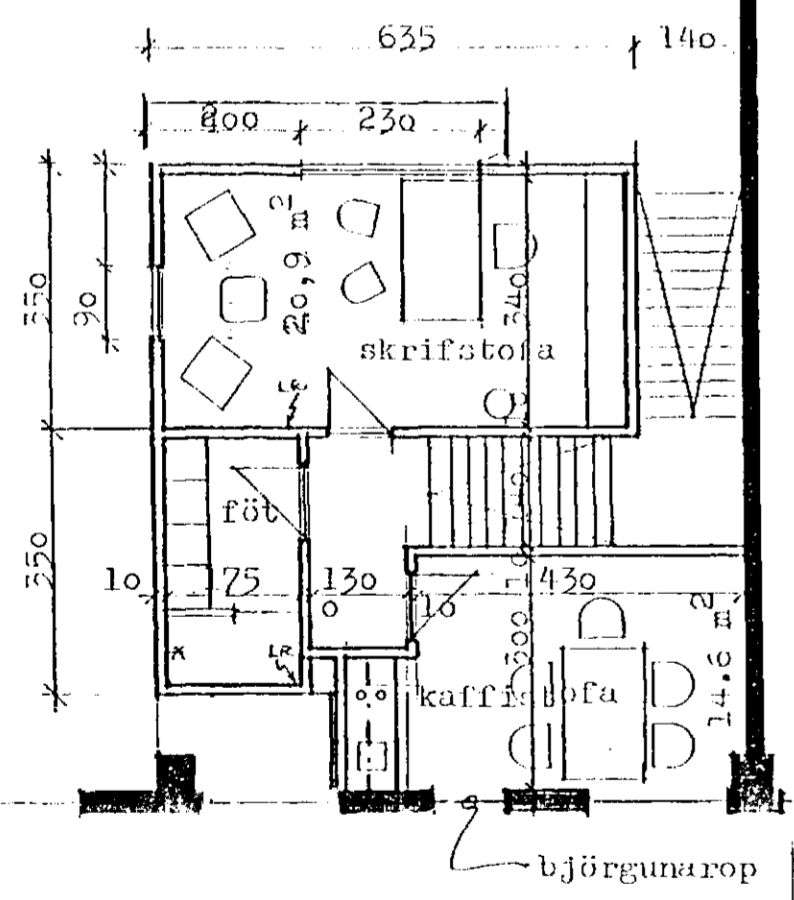

Samþykktur  
Skjalhvern ehf  
Oskar Sigvaldson

Samþykktur

Byggingarstjóri  
Sveinbjörn Samtaks E.H. Halldór

30.01.96. TEIKNINGA Breytt skv. NÚMÉRANDI  
SKIPULAGI HÚSS OG UMÞRÖNDUM Breytingum  
Á INNKEYRSLUM OG GÖNGUVAERÐUM Á AUSTURHÍÐ  
HÚSS.

Oskad eftir heimild til breytinga  
á húddum á húsnum skv.  
teikningu Guðmundar Pálssonar  
Jónnesfr Sigurdsson. TFI

Guðmór Pálsson arkitekt EAT  
Teiknistofa Ólafur Guðmórsson 2, 101 Reykjavík s. 15013.  
Verkefni: Sandbláttur h.f.  
Sandbláttur Eiríkjars Péturssonar  
Brestlaugur 11 Hafnarfirði Félln.nr. 2  
Heiti: Grunnmynd og útlit. Mkv. 1:100  
Dagur: 16.12.95  
Snytt:

Jónnesfr Sigurdsson  
Byggingarstjóri