
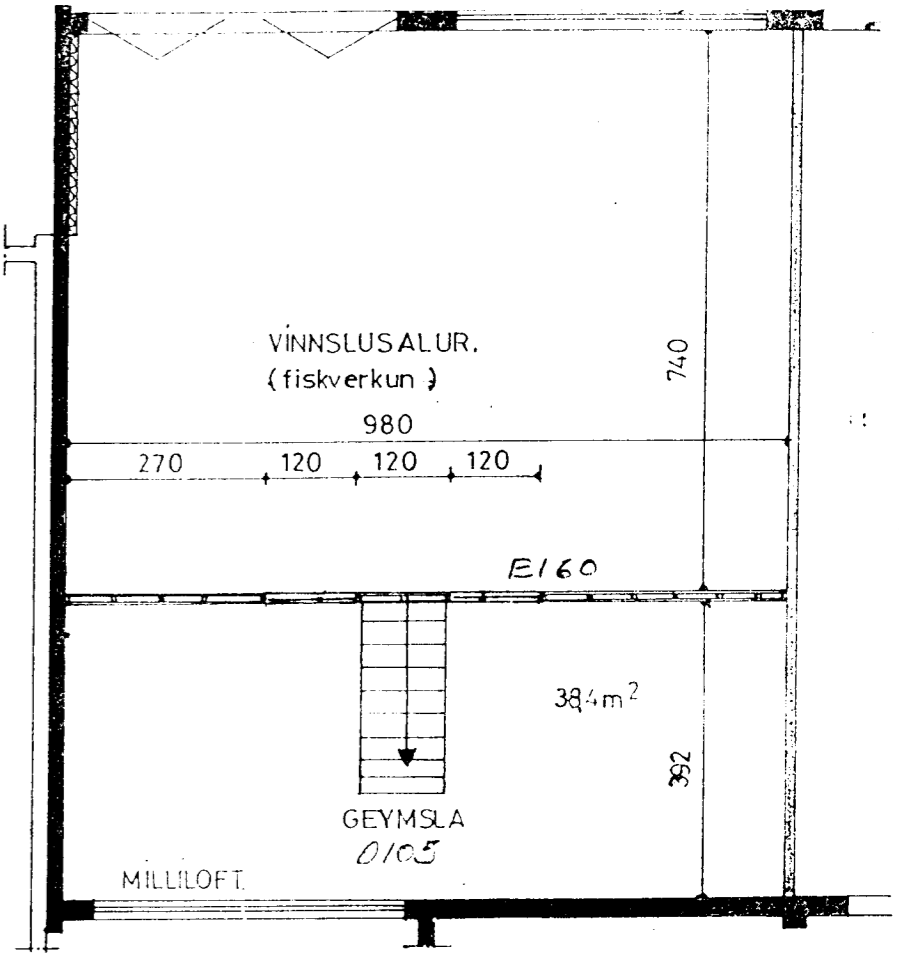
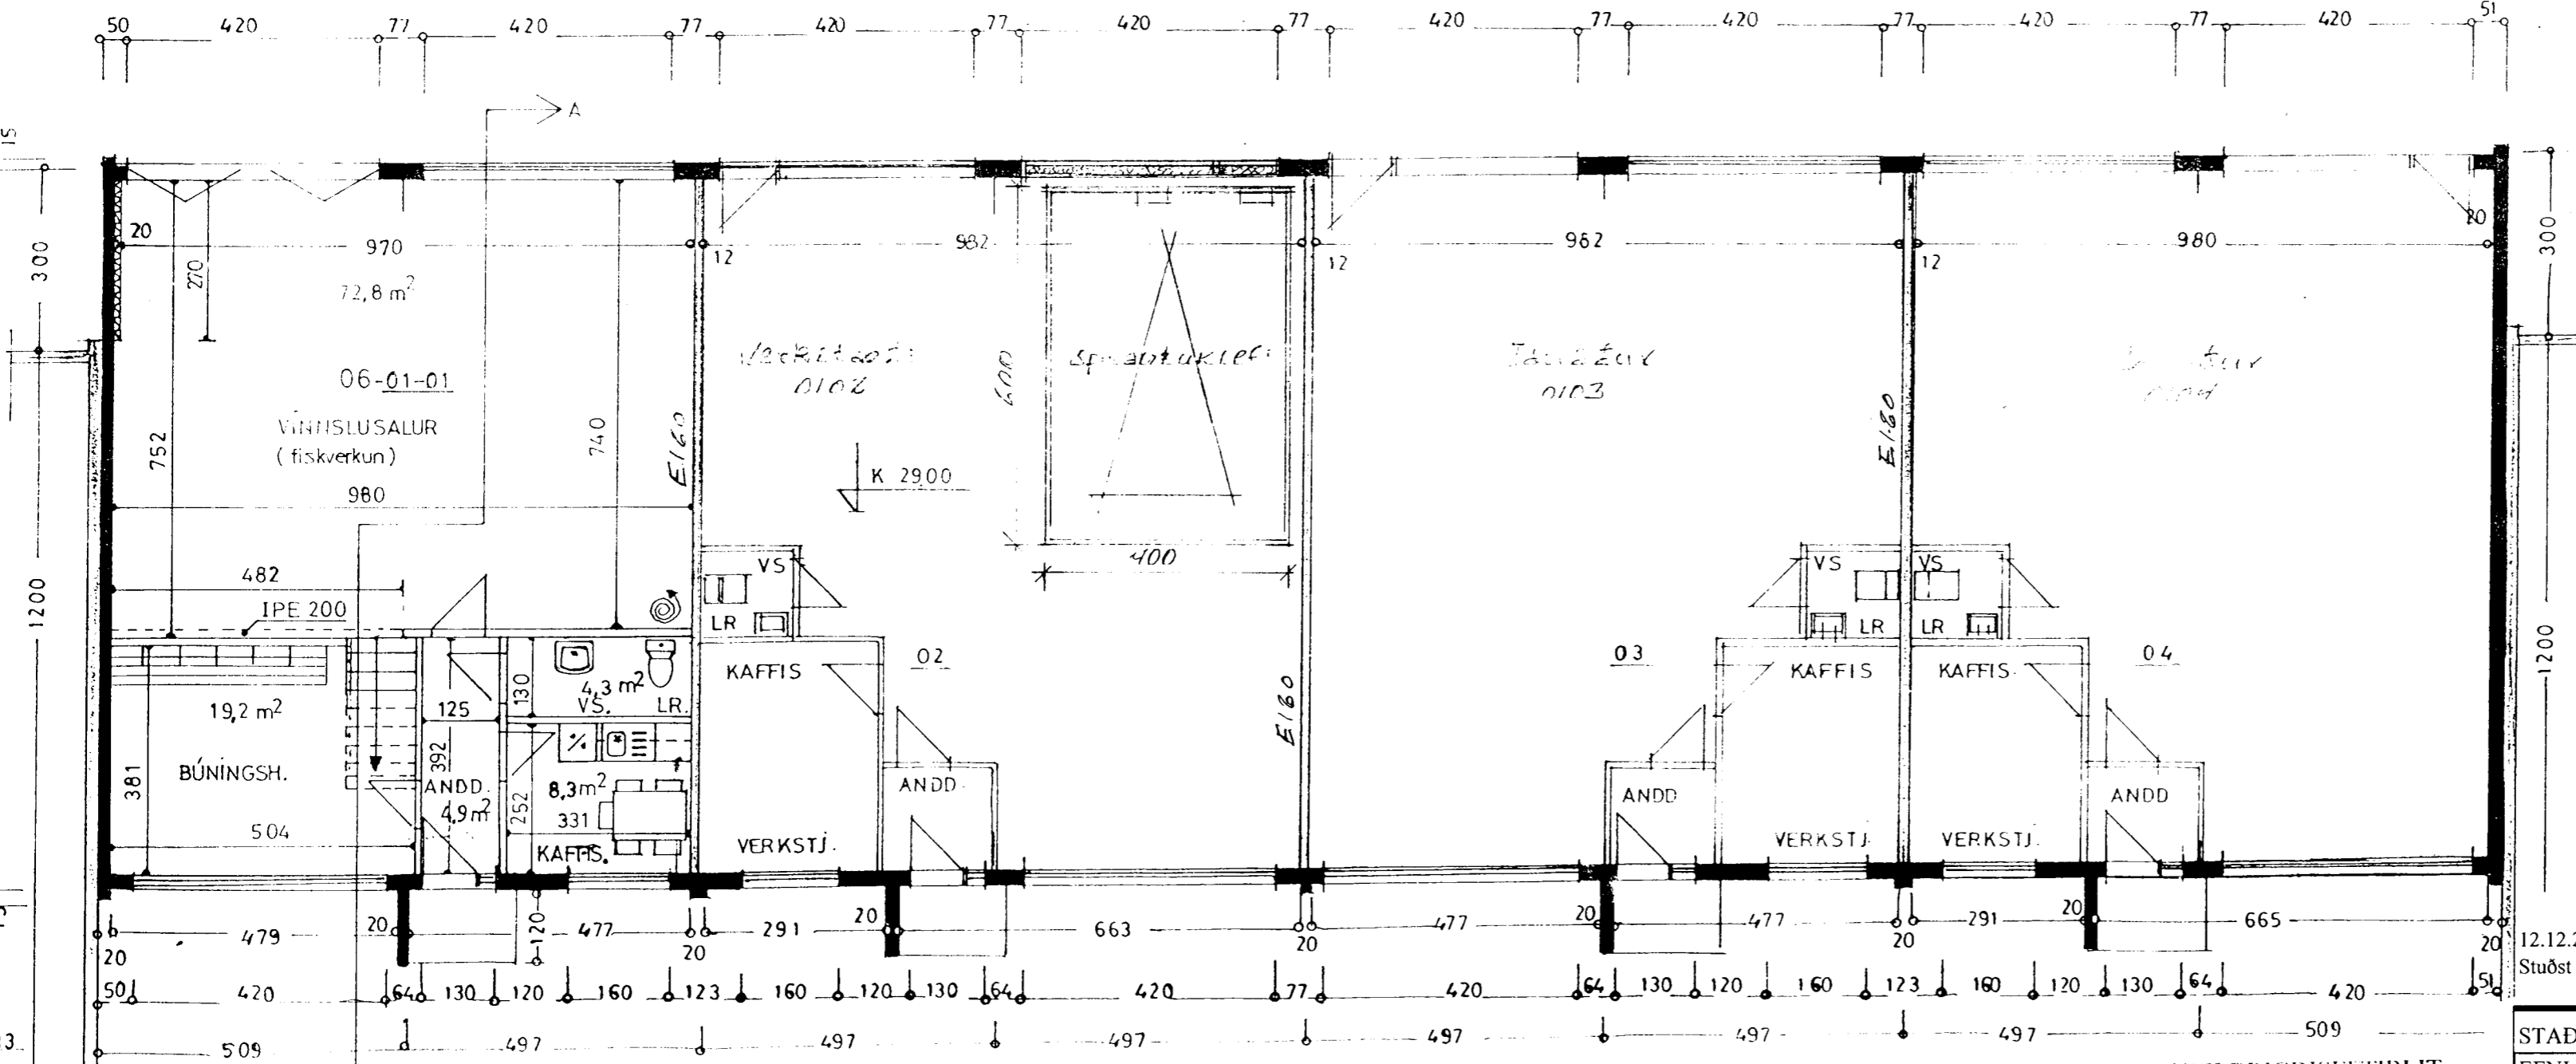
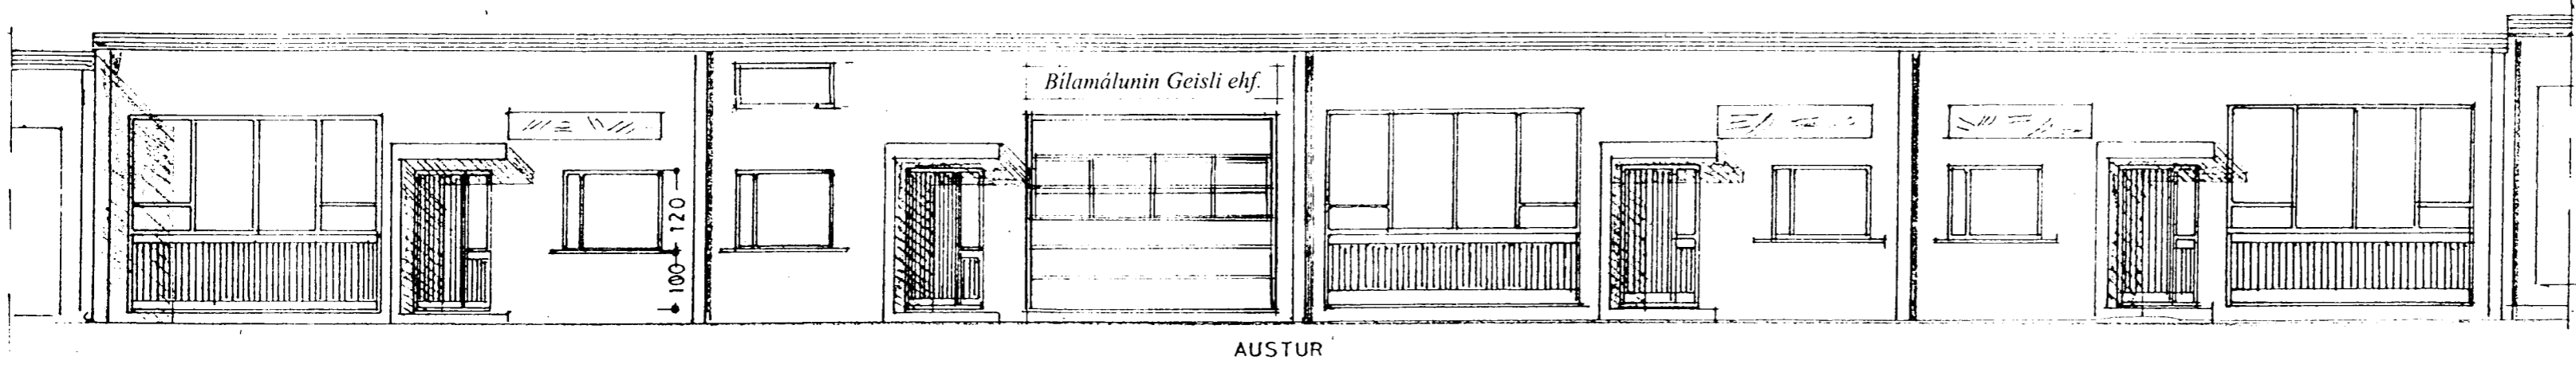


Samþykkt á fundi skipulags- og byggingafulltrúa
22. des. 2004
 Byggingafulltrúinn í Hafnarfirði
 F.h. Sigurbjartur Halldórsson

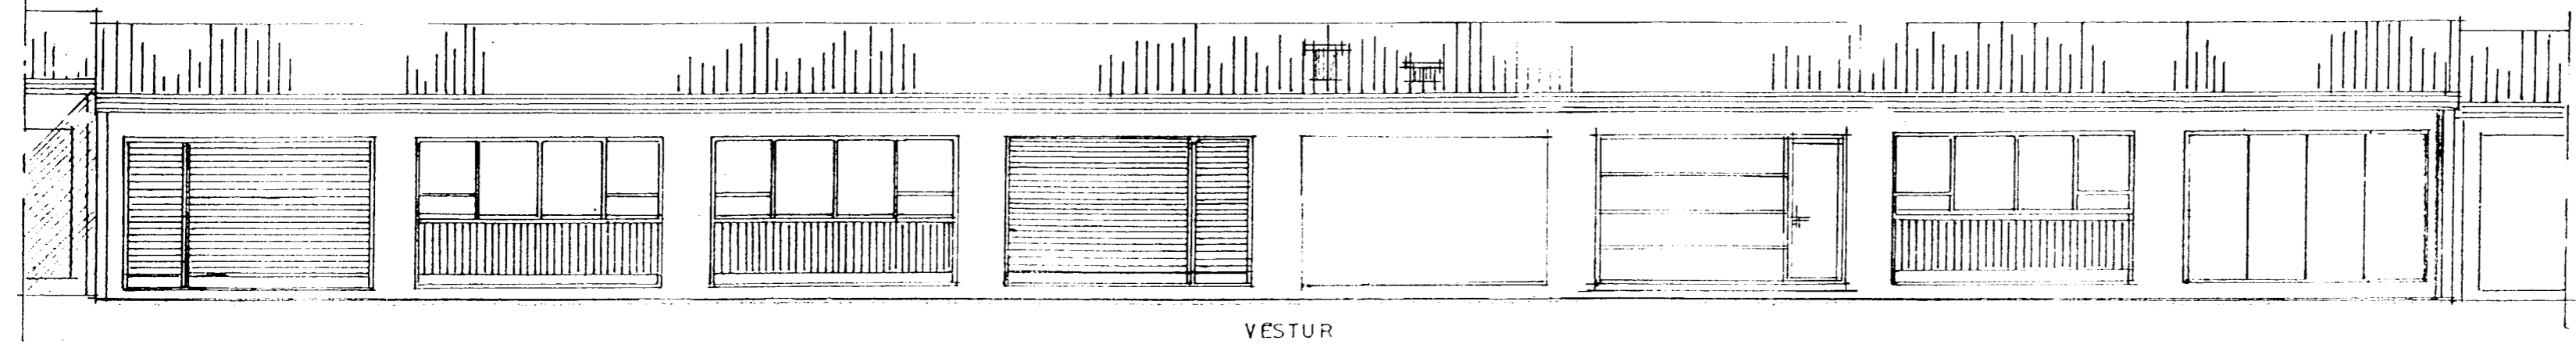

Arctic fiskur ehf.
 Kt. 540797-2429 • Vsk.nr. 54957
 Skútahrauni 15a • 220 Hafnarfi.
 hf. Þórsafli hf.

FRÁGANGUR FRÁRENNSI ÍSLAGNA, SLÓG- OG FITUSKYLJUBRUNNA VERÐUR Í SAMRÆMI VÍÐ HEILBRIGÐISSAMÞYKKT.

12.12.2004. Breyting á húsi.
 Rými 0102 er breytt í réttingaverkstæði með sprautuklefa. Annari hurð í baklöd er lokað og hún einangrað með 100 mm. Þéttull, klædd af með klæðningu í fl. 1 að innan. 2" x 4" uppistöður, klæddar með 6 mm. krossvið 25. mm listar og slétt steni sem klæðning að utan. Á þak koma túður fyrir inn- og útsog að sprautuklefa.
 Nafn fyrirtækisins kenur fyrir ofan aðalhurð að framan.

12.12.2004.
 Stuðst var við upprátt gerðan af Friðþjófi Sigurðssyni í júní 1997

STADUR:	Skútahraun 15	DAGS:	12.12.2004
EFNI:	Grunnmyndir, útlit og skurður	KVARDI:	1/100
HÖNNUÐU Kristján Þóráinsson/byggingafræðingur kt. 100457-7849 S-664 5624		NR.	10

HEILBRIGÐISEFTIRLIT
 HAFNARFJARDAR-
 OG KÖPAVOGSSVÆÐIS
 Garðatorgi 7-210 Garðab. 14.12.2004