


1

2

3

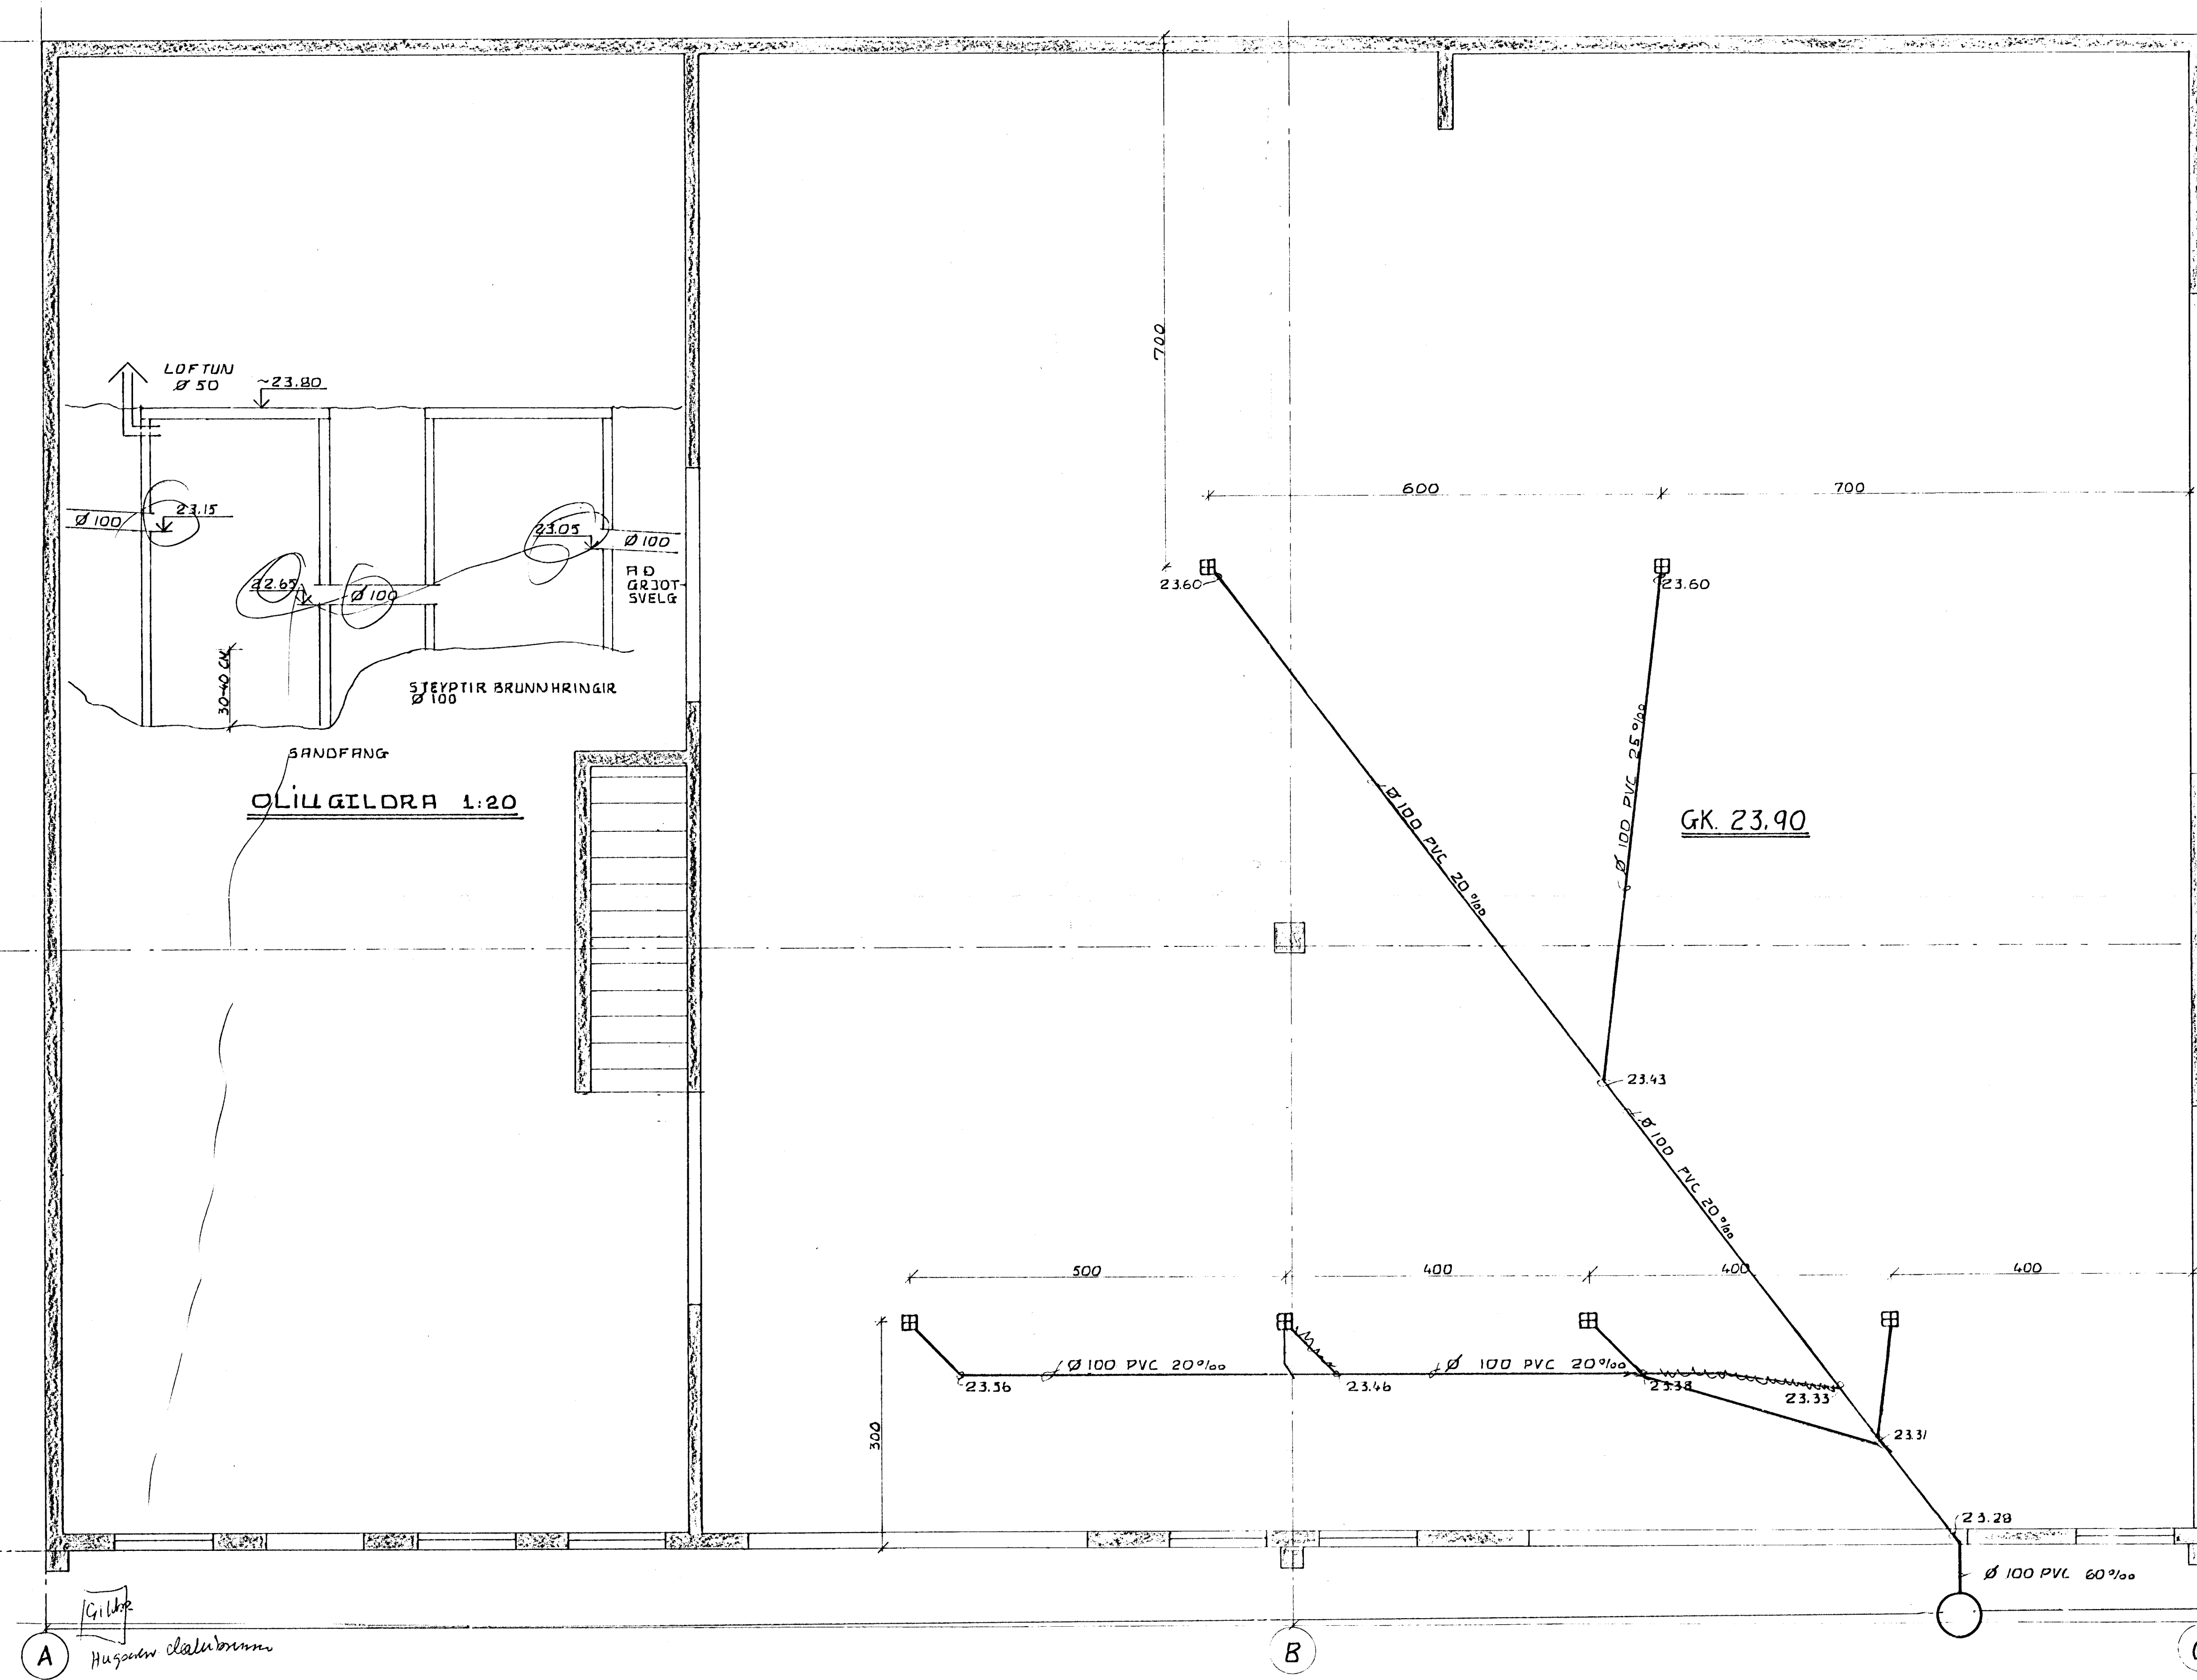

OLIU GILORA 1:20

GK. 23.90

GRUNNMYND 1:50

D. Jónsson

5. des. 1980

SKÚTAHRAUN 2, HAFNARF. 1. HAFNGI	MÆLIKVARDI 1:50	VERK 8016	TEKNI NÚ 2.1.
FRÆRENNSLI SÖGN - GRUNNM.	Hannað Teknað <i>07</i>	Yfirráð Samb <i>25</i>	DAGS NOV '80
JÓHANN GUNNAR BERGPÓRSSON VERKFR. MVFI STRANDGÖTU 11 - HAFNARFJÓRÐI SÍMI 53315	BREYTT DES. '80		