



Samþykkt þann
3 0 SEPT. 2003

Byggingafultruinn í Hafnarfirði
Erlendur Hjálmarsson

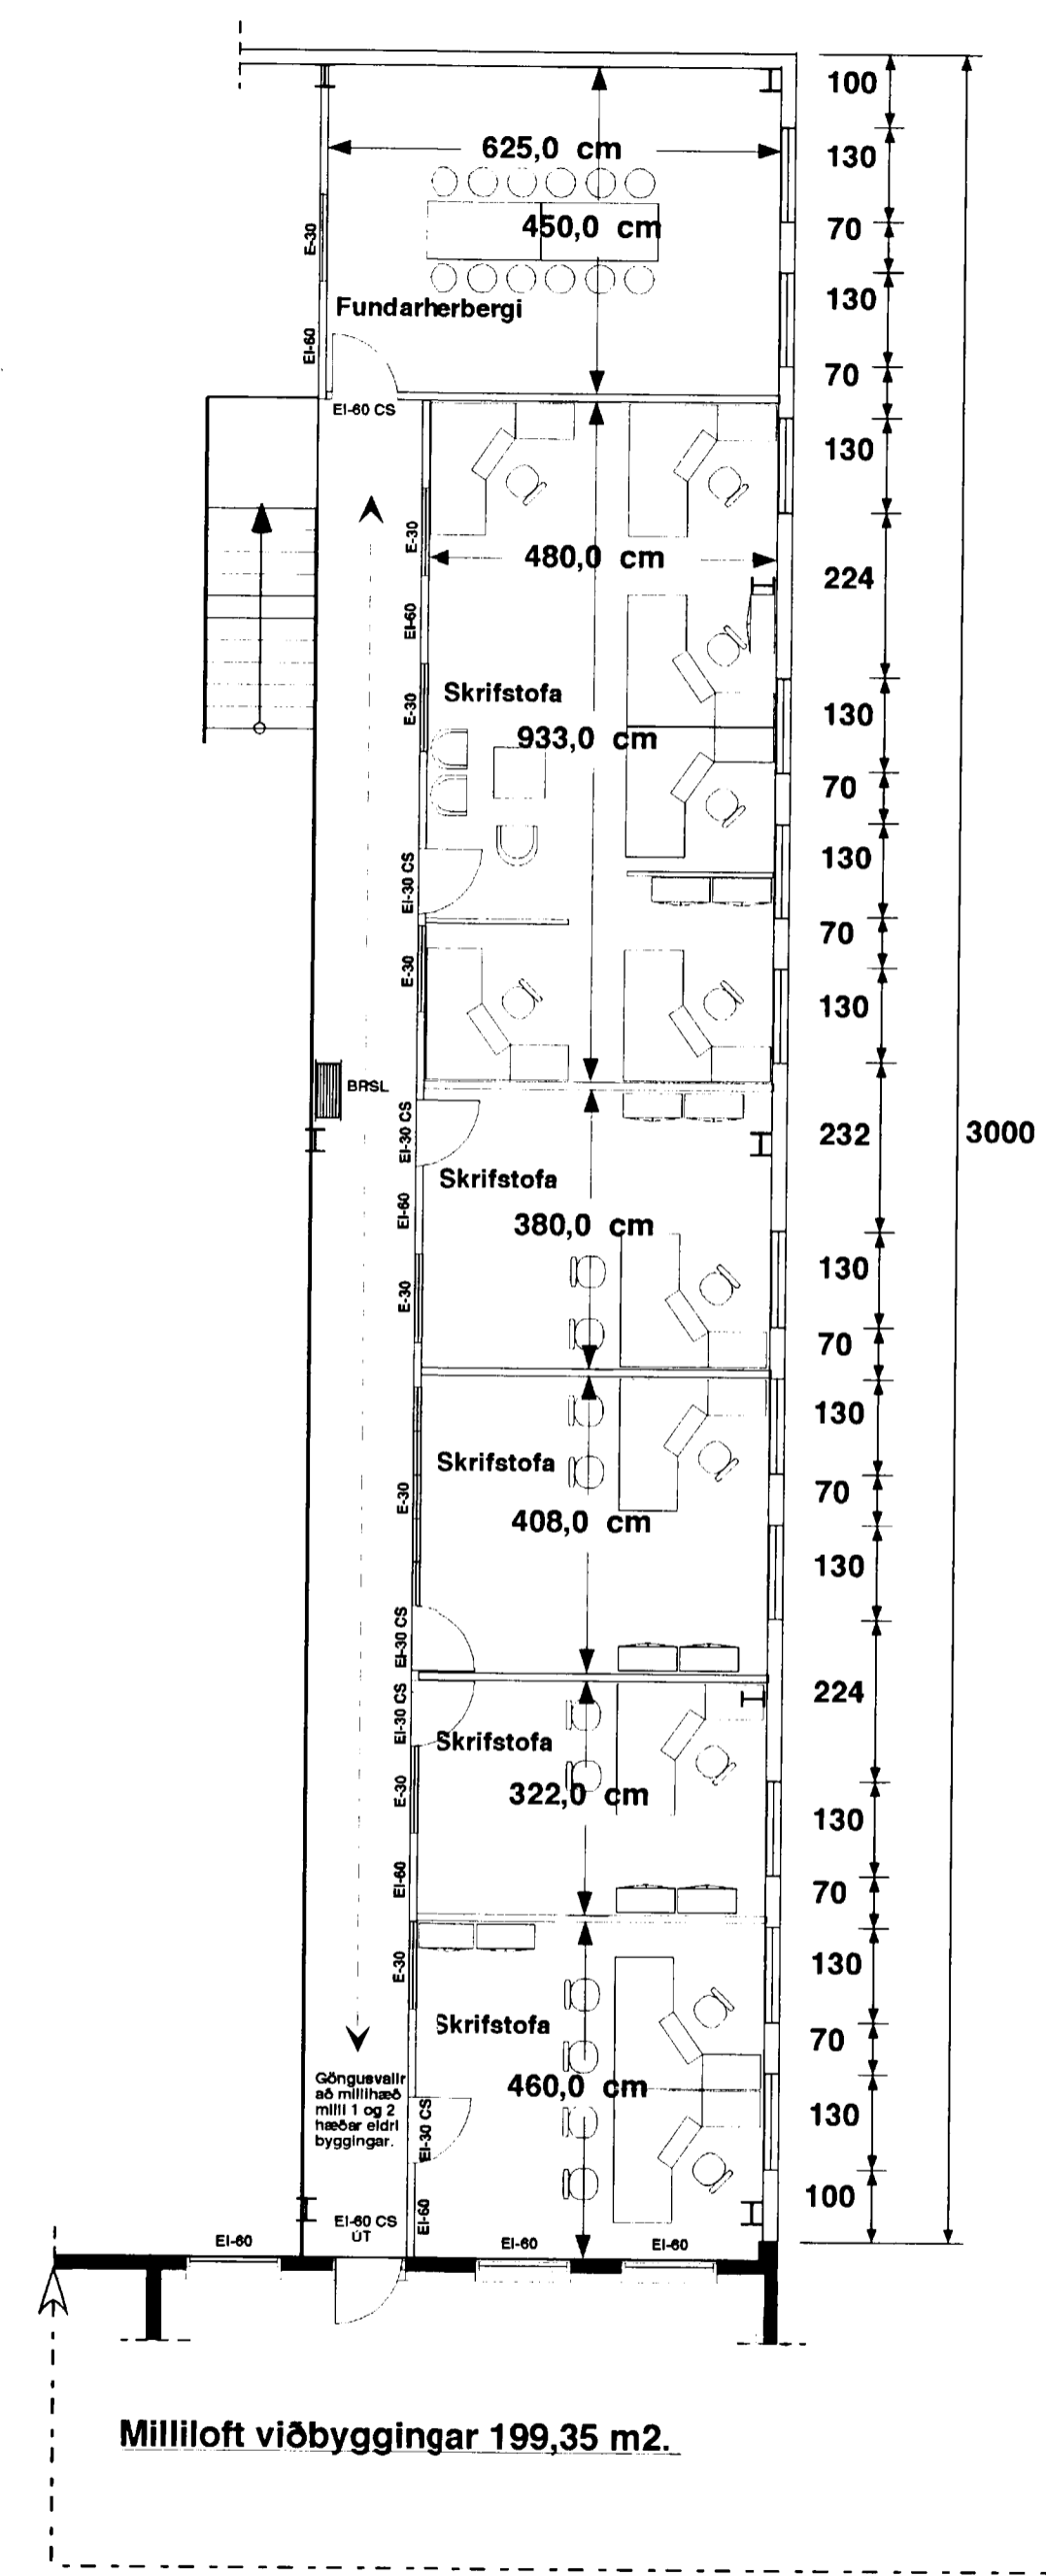

Milliloft viðbyggingar 199,35 m².

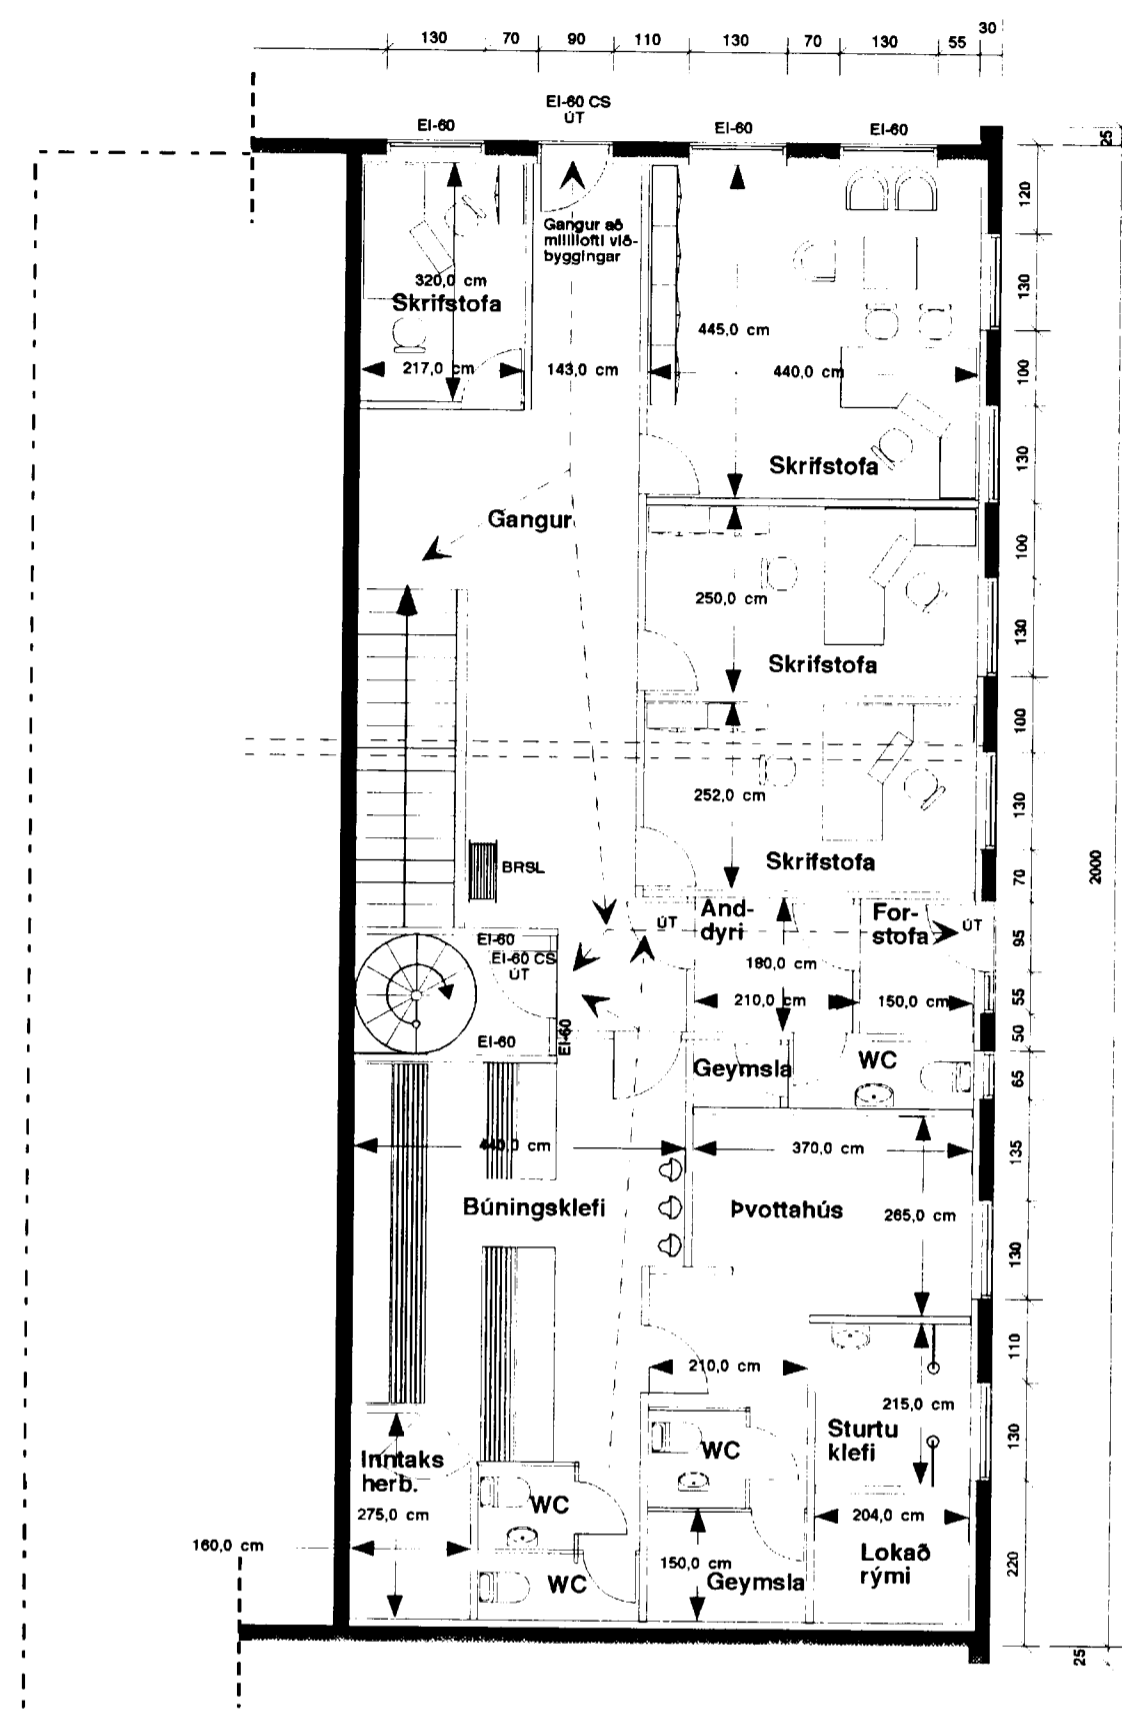

Millihæð milli 1 og 2 hæðar 174 m².

BRUNAVARNARTÁKN:

- EI-60 - Táknar byggingahluta með brunamótstöðu í 60 mín.
- REI-60 - Táknar berandi byggingahluta með brunamótstöðu í 60 mín.
- E-30 - Táknar glugga með brunamótstöðu í 30 mín.
- EI-30 CS - Táknar hurð með brunamótstöðu í 30 mín. og sjálfvirkum lokunarþúnaði.
- EI-60 CS - Táknar hurð með brunamótstöðu í 60 mín. og sjálfvirkum lokunarþúnaði.
- ÚT - Táknar útljós.
- BRSŁ - Táknar brunaslöngu.
- ← Táknar flóttaleið

KJARTAN RAFNSSON Tæknifræðingur Suðurlandsbraut 6, 108 Reykjavík, Símar: 588 4980 / 897 0962, Fax: 588 4981. Breytt: Reindarteikning samkvæmt mælingu.	Verkefni: Skútahraun 2 Hafnarfirði.	Kvarði: 1:100
	Teikning: Millihæð milli 1 og 2 hæðar, grunnmynd/eikn.nr. Milligólf viðbyggingar, grunnmynd	0.6
Teiknað: KR	Dags.: 01.11.01	Verk nr.: 002-1