Samþykkt þann
28 JAN. 2004
Byggingafulltrúinn í Hafnarfirði
F.h. Kristján Þórarinsson

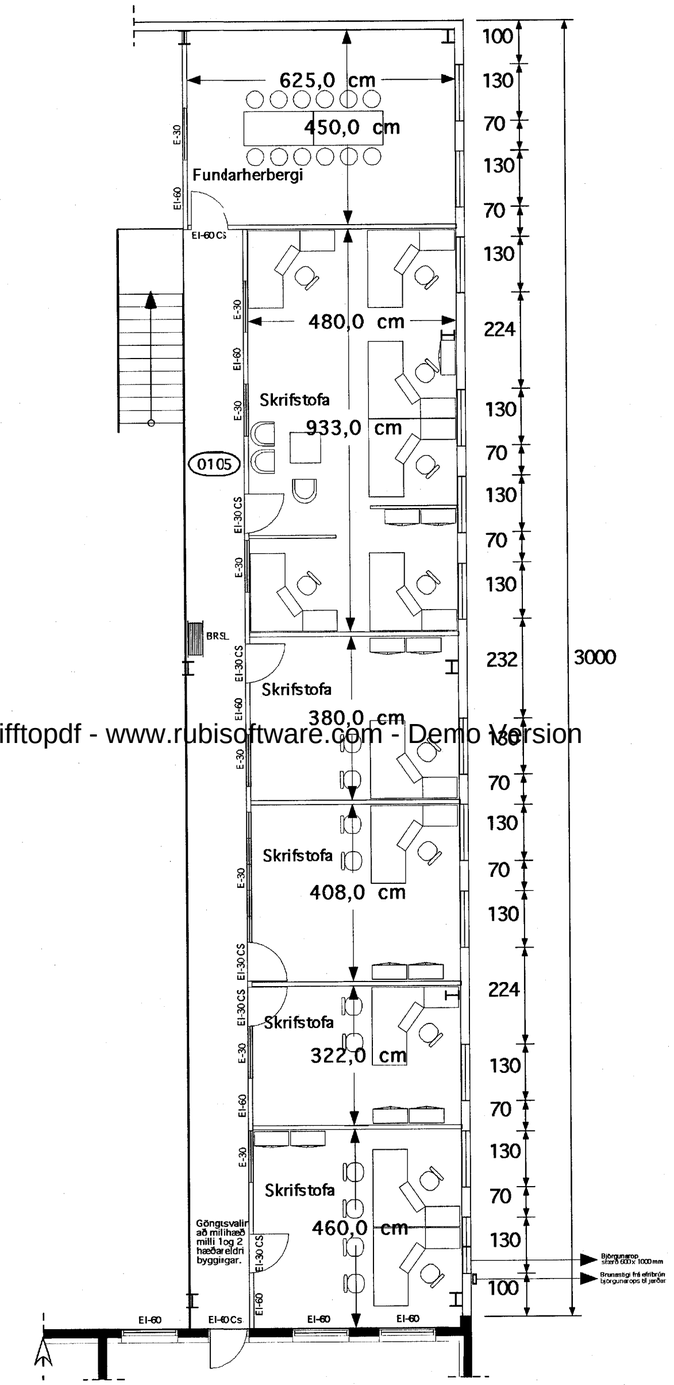

Milliloft viðbyggingar 199,35 m2.

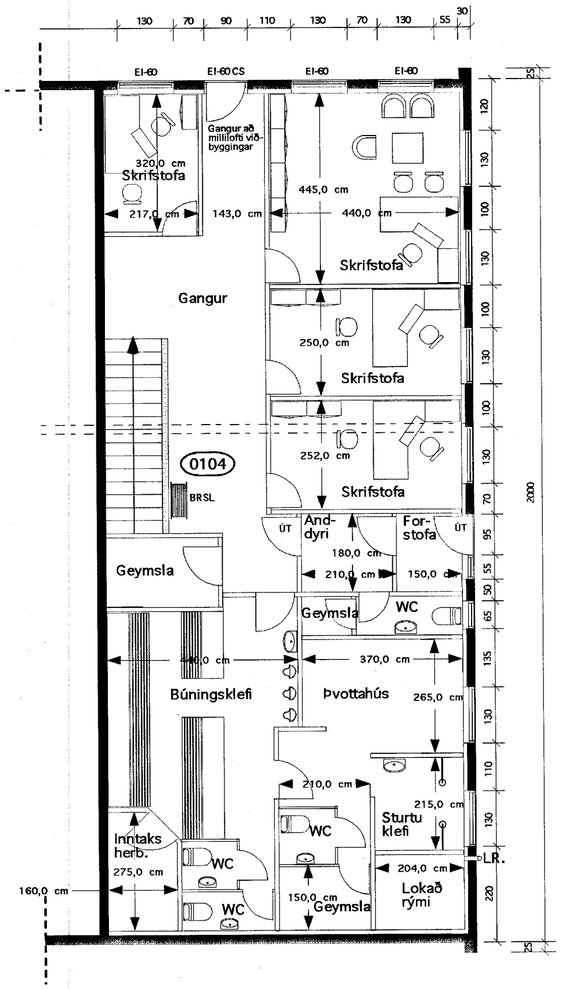

Millihæð milli 1 og 2 hæðar 174 m2.

tifftopdf - www.rubisoftware.com - Demo Version

BRUNAVARNARTÁKN:

EI-60 - Táknar byggingahluta með brunamótstöðu í 60 mín.

REI-60 - Táknar berandi byggingahluta með brunamótstöðu í 60 mín.

E-30 - Táknar glugga með brunamótstöðu í 30 mín.

EI-30 CS - Táknar hurð með brunamótstöðu í 30 mín. og sjálfvirkum lokunarbúnaði.

EI-60 CS - Táknar hurð með brunamótstöðu í 60 mín. og sjálfvirkum lokunarbúnaði.

ÚT - Táknar útljós.

BRSL - Táknar brunaslöngu.

<— - Táknar flóttaleið

KJARTAN RAFNSSON Tæknifræðingur Dugguvogi 23, 104 Reykjavík, Sími: 588 4980 / 897 0962, Fax: 588 4981. e-mail: stalex@simnet.is	Verkheiti: Skútahraun 2 Hafnarfirði.		Kvarði: 1:100
Breytt: Reindarteikning samkvæmt mælingu.	Teikning: Millihæð milli 1 og 2 hæðar, grunnmynd Milligólf viðbyggingar, grunnmynd		Teikn.nr. 0.2
Undirskrift: Kennitala: 220850 2189.	Teiknað: KR	Dags.: 15.01.2004	Verk nr.: 002-1