



tifftopdf - www.rubissoftware.com - Demo Version

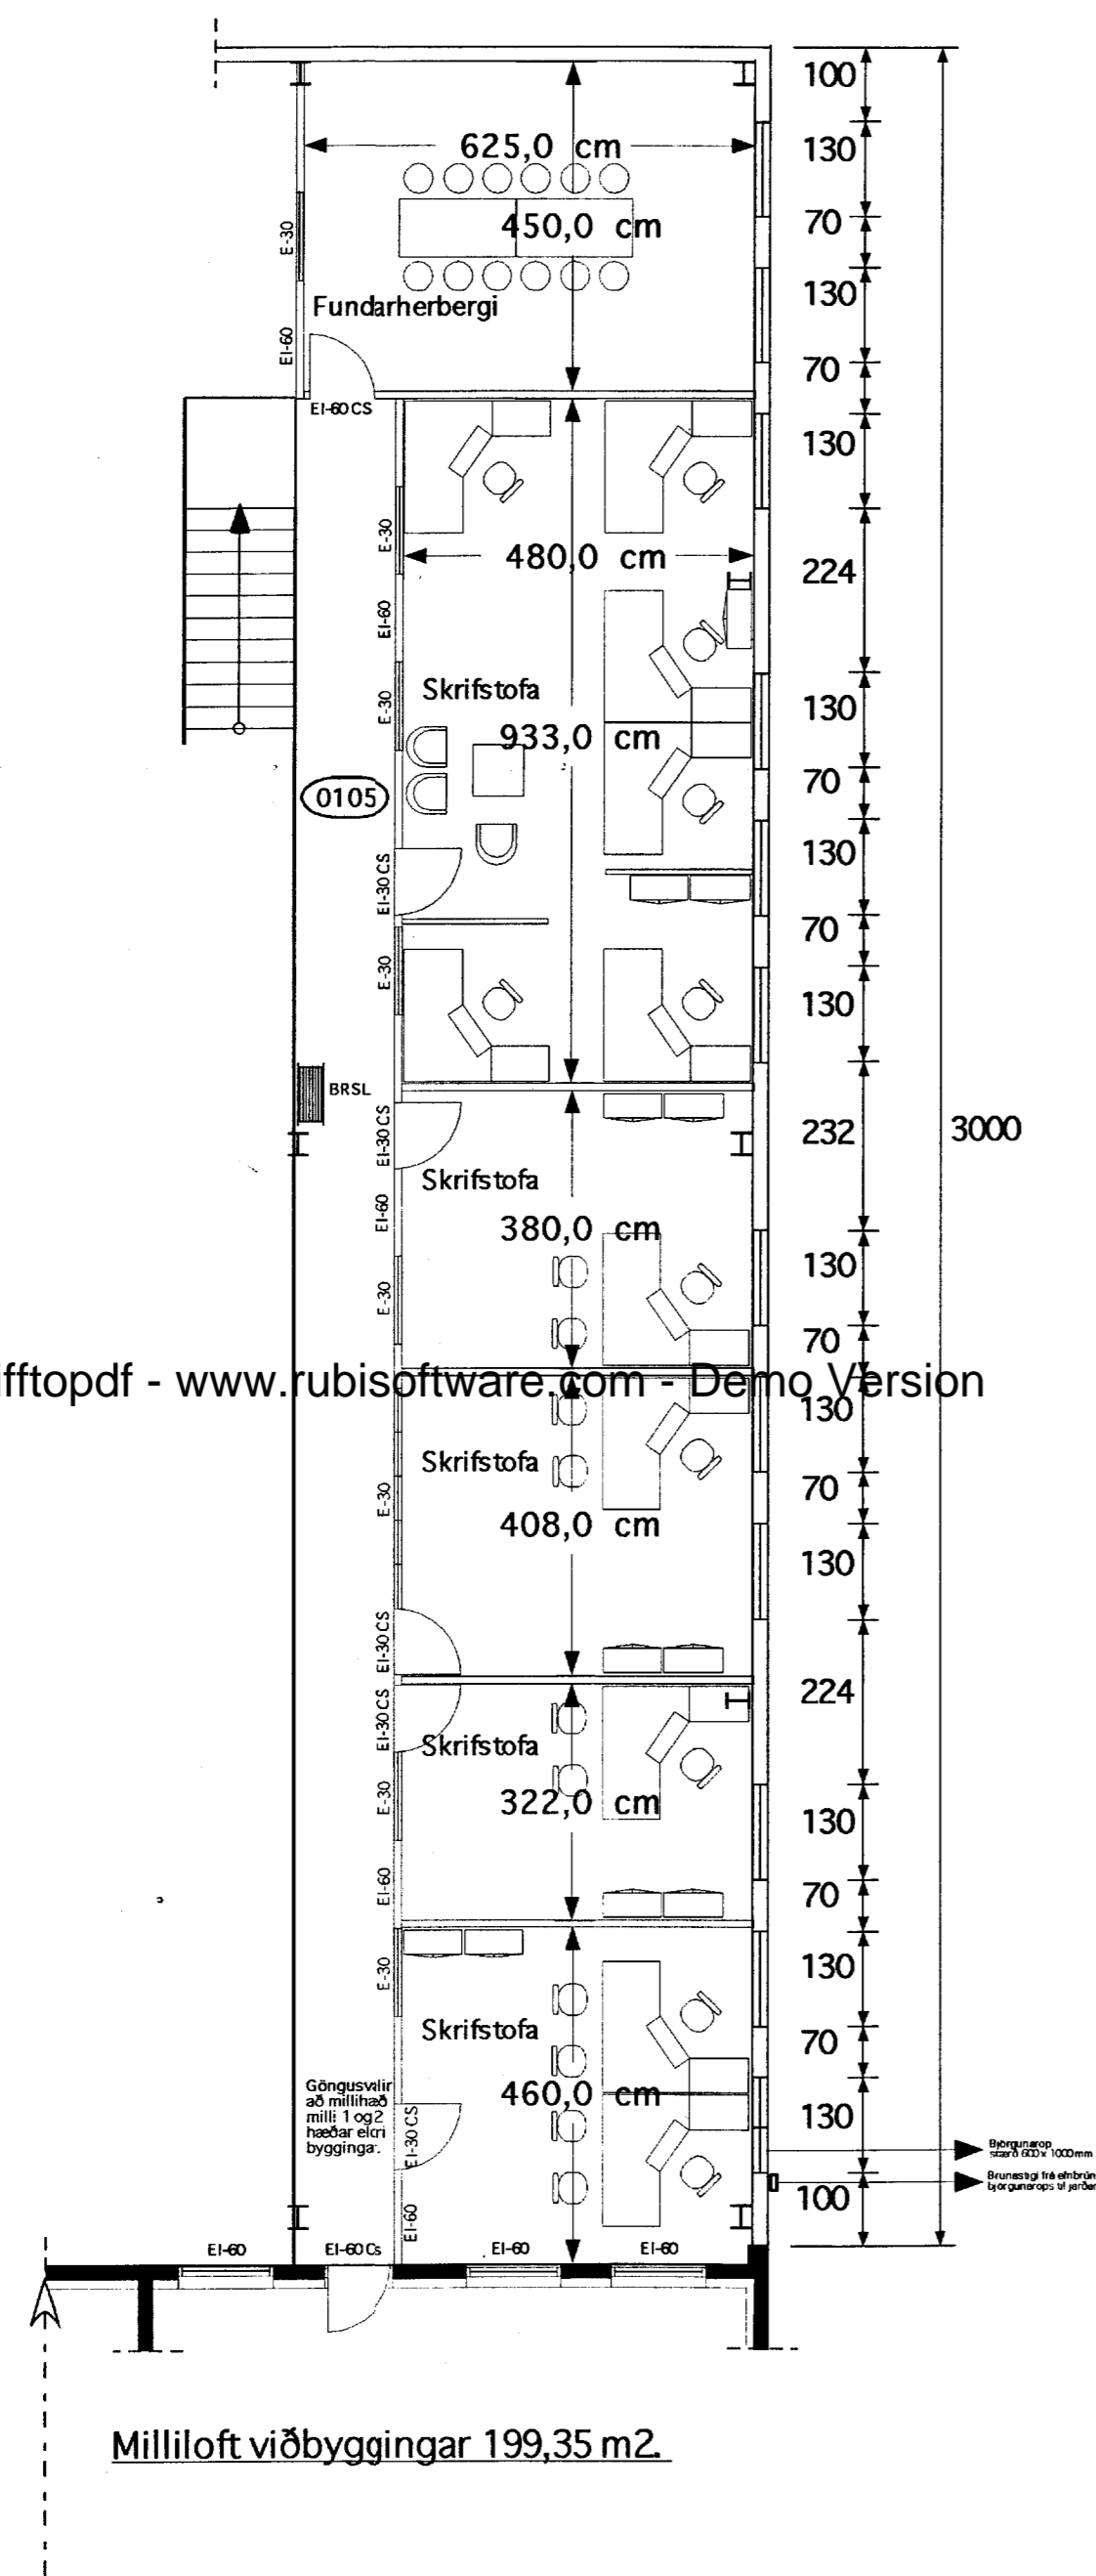

Milliloft viðbyggingar 199,35 m².

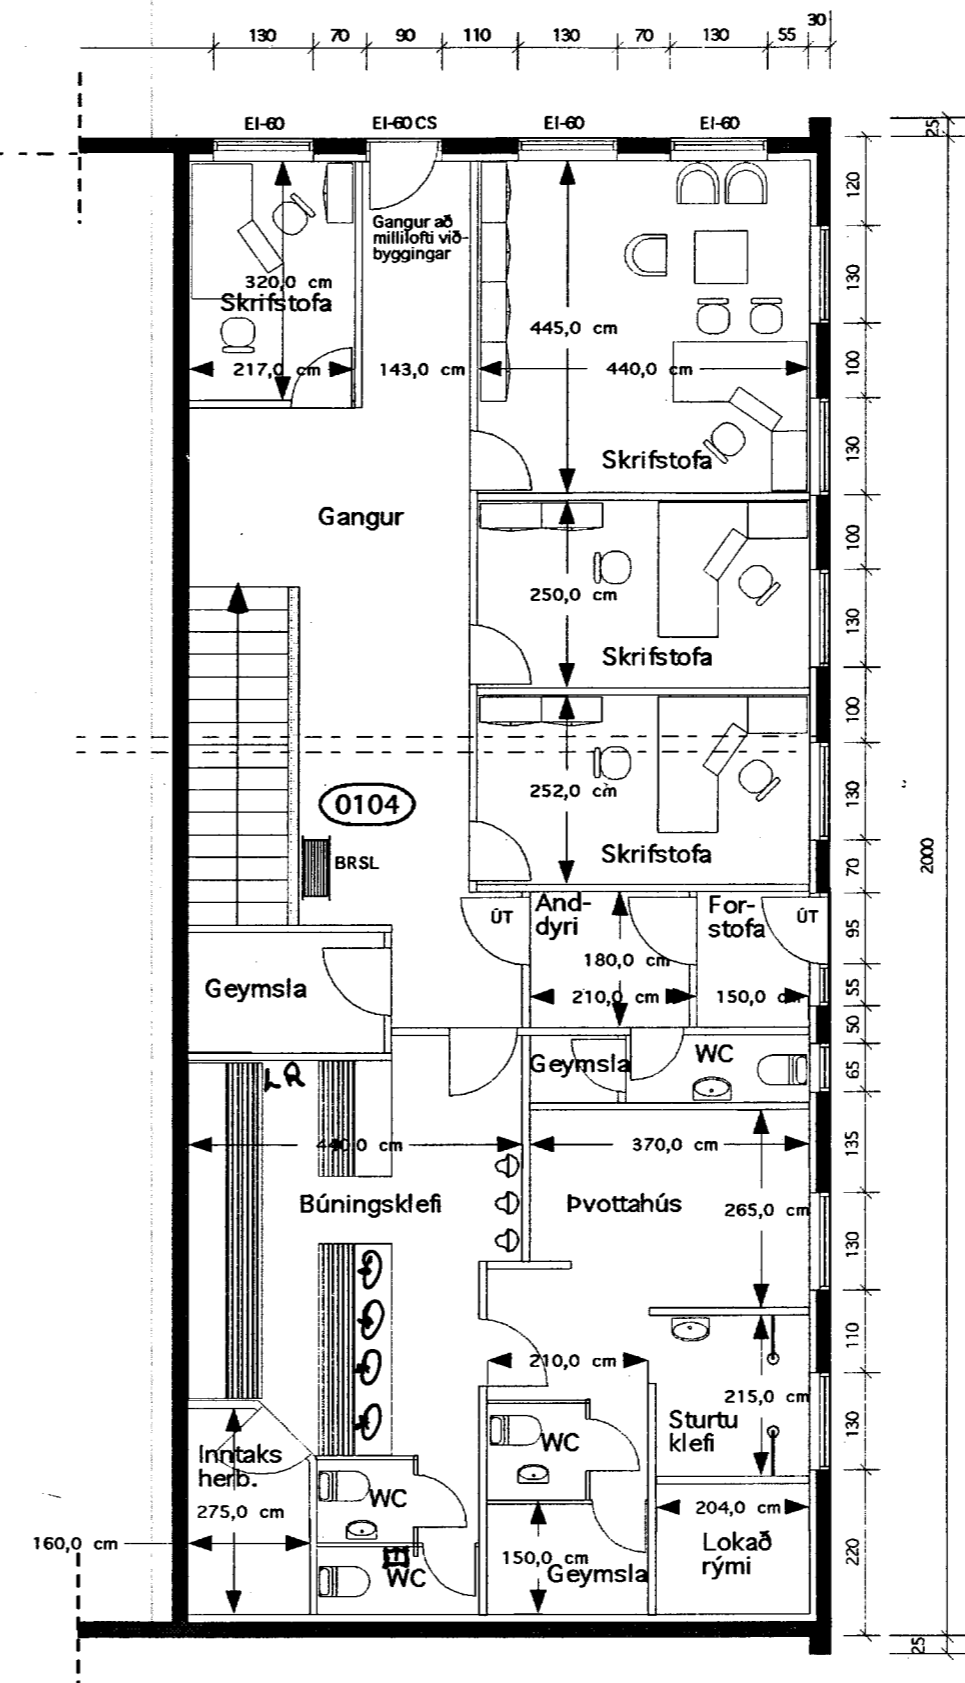


Millihæð milli 1 og 2 hæðar 174 m².

26/1 04
 Slökkvilið höfuðborgarsvæðisins bs.
 Spod

BRUNAVARNARTÁKN:

- EI-60 - Táknar byggingahluta með brunamótstöðu í 60 mín.
- REI-60 - Táknar berandi byggingahluta með brunamótstöðu í 60 mín.
- E-30 - Táknar glugga með brunamótstöðu í 30 mín.
- EI-30 CS - Táknar hurð með brunamótstöðu í 30 mín. og sjálfvirkum lokunarbúnaði.
- EI-60 CS - Táknar hurð með brunamótstöðu í 60 mín. og sjálfvirkum lokunarbúnaði.
- ÚT - Táknar útljós.
- BRSL - Táknar brunaslöngu.
- ← - Táknar flóttaleið

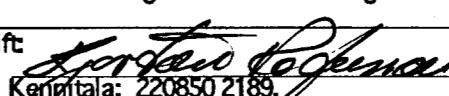KJARTAN RAFNSSON Tæknifræðingur Dugguvogi 23, 104 Reykjavík, Símar: 588 4960 / 897 0962, Fax: 588 4961, e-mail: stjalex@stjalex.is	Verkefni: Skútahraun 2 Hafnarfirði.	Kvarði: 1:100
	Breytt: Reindartekning samkvæmt mælingu.	Teikning: Millihæð milli 1 og 2 hæðar, grunnmynd Milligólf viðbyggingar, grunnmynd
Undirskrift:  Kennitala: 220850 2189	Teiknað: KR	Dags.: 15.01.2004
		Verk nr.: 002-1