




Byggingarfulltrúi
samþykkir erindið.

28 JAN. 2004

Bent skal á að samþykkt þessi verður ekki virk
fyrir en eftir þinglýsingu eignaskiptavirðisráðs
innar og skráningu hennar hjá Fasteignamáti ríkisins.
Byggingarfulltrúinn í Hafnarfirði
F.h. Kristján Þórárnsson

KJP

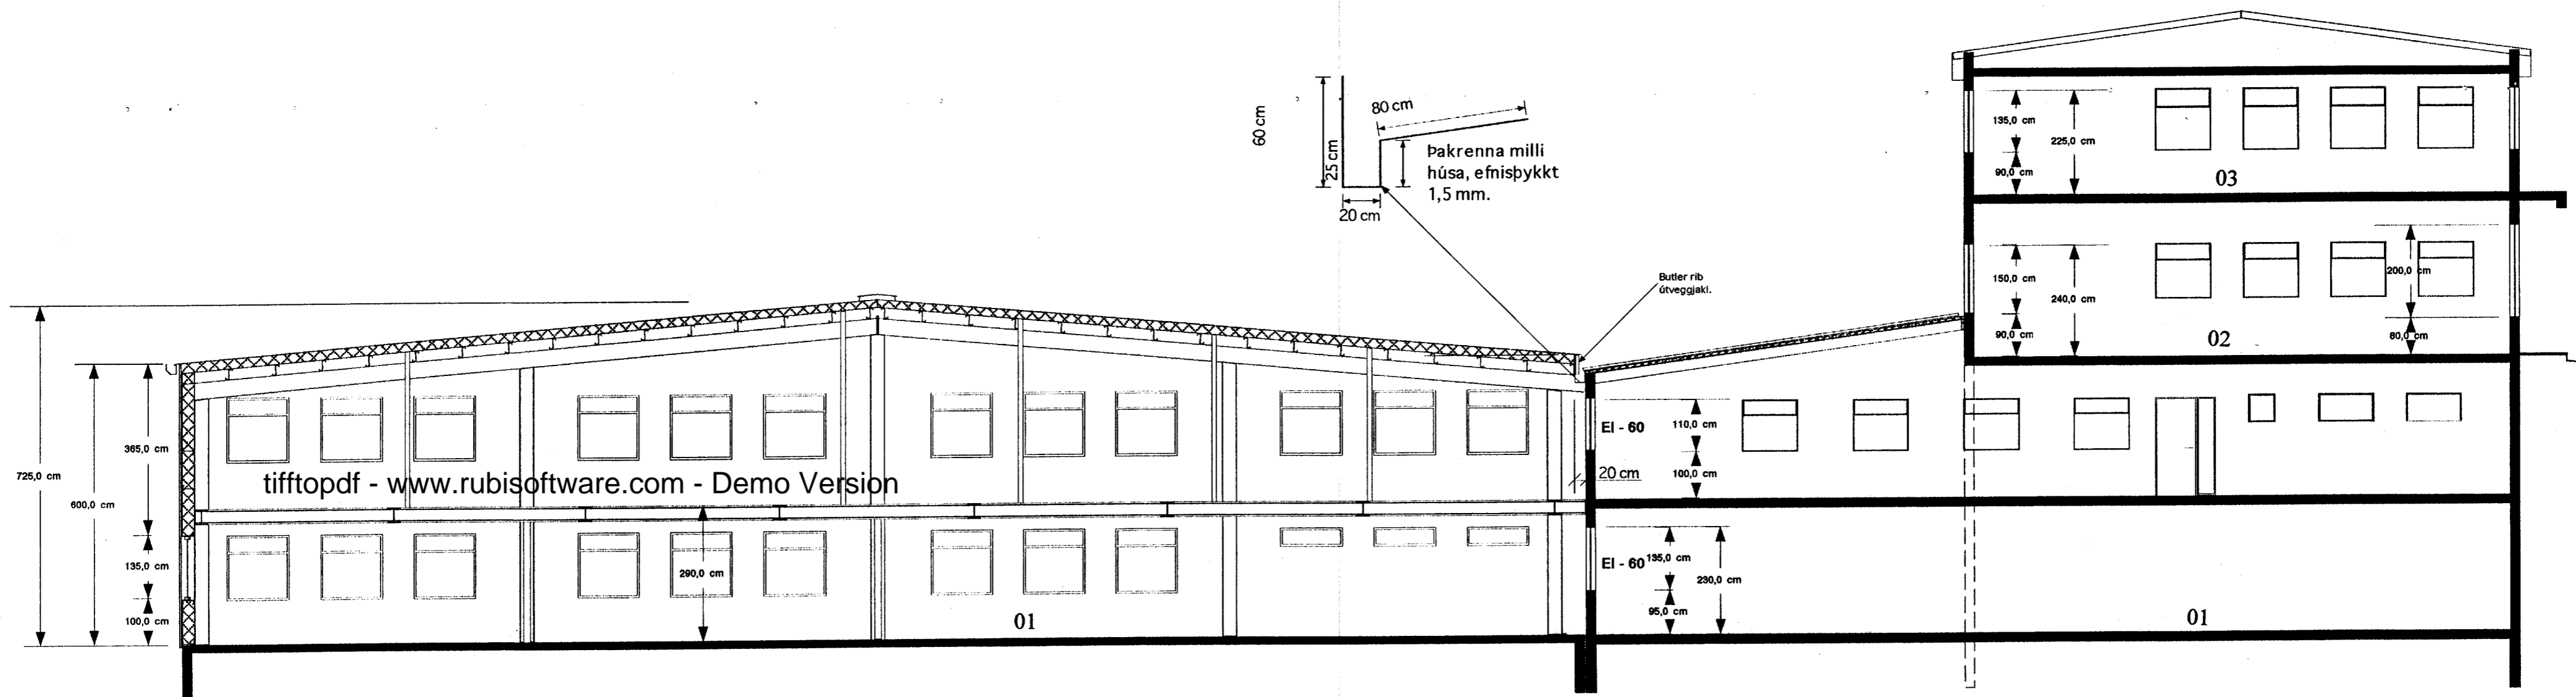

SNÍÐ A - A

KJARTAN RANSSON Tæknifræðingur		Verkheldi:	SKÚTAHRAUN 2 HAFNARFIRÐI	Kvarði:	1:100
Dugguvogi 23, 104 Reykjavík Símar: 598 4980 / 897 0962, Fax: 598 4981 E-mail: stakn@stakn.is		Teikning:	Þversnið A - A	Teikn.nr.:	04
Breytt:	Reyndateikning samkvæmt málningu.	Undirskrift:	<i>Stefan Þórnason</i> Kennitala: 220850-2388	Teiknað:	K.R.
		Dags:	15.01.2004	Verk nr.:	27-02