



Byggingarfulltrúi
samþykkir erindið.


28 JAN. 2004

Bent skal á að samþykkt þessi verður ekki virk,
fyrir en eftir þinglýsingu eignaskiptafyrirlysingar-
innar og skráningu hennar hjá Fasteignamáti ríkisins.
Byggingarfulltrúinn í Hafnarfirði
F.h. Kristján Þórarinnsson

KJP

*Eindur mynd af eldri teikning
sem hefur glásast?*
KJP

AUSTUR

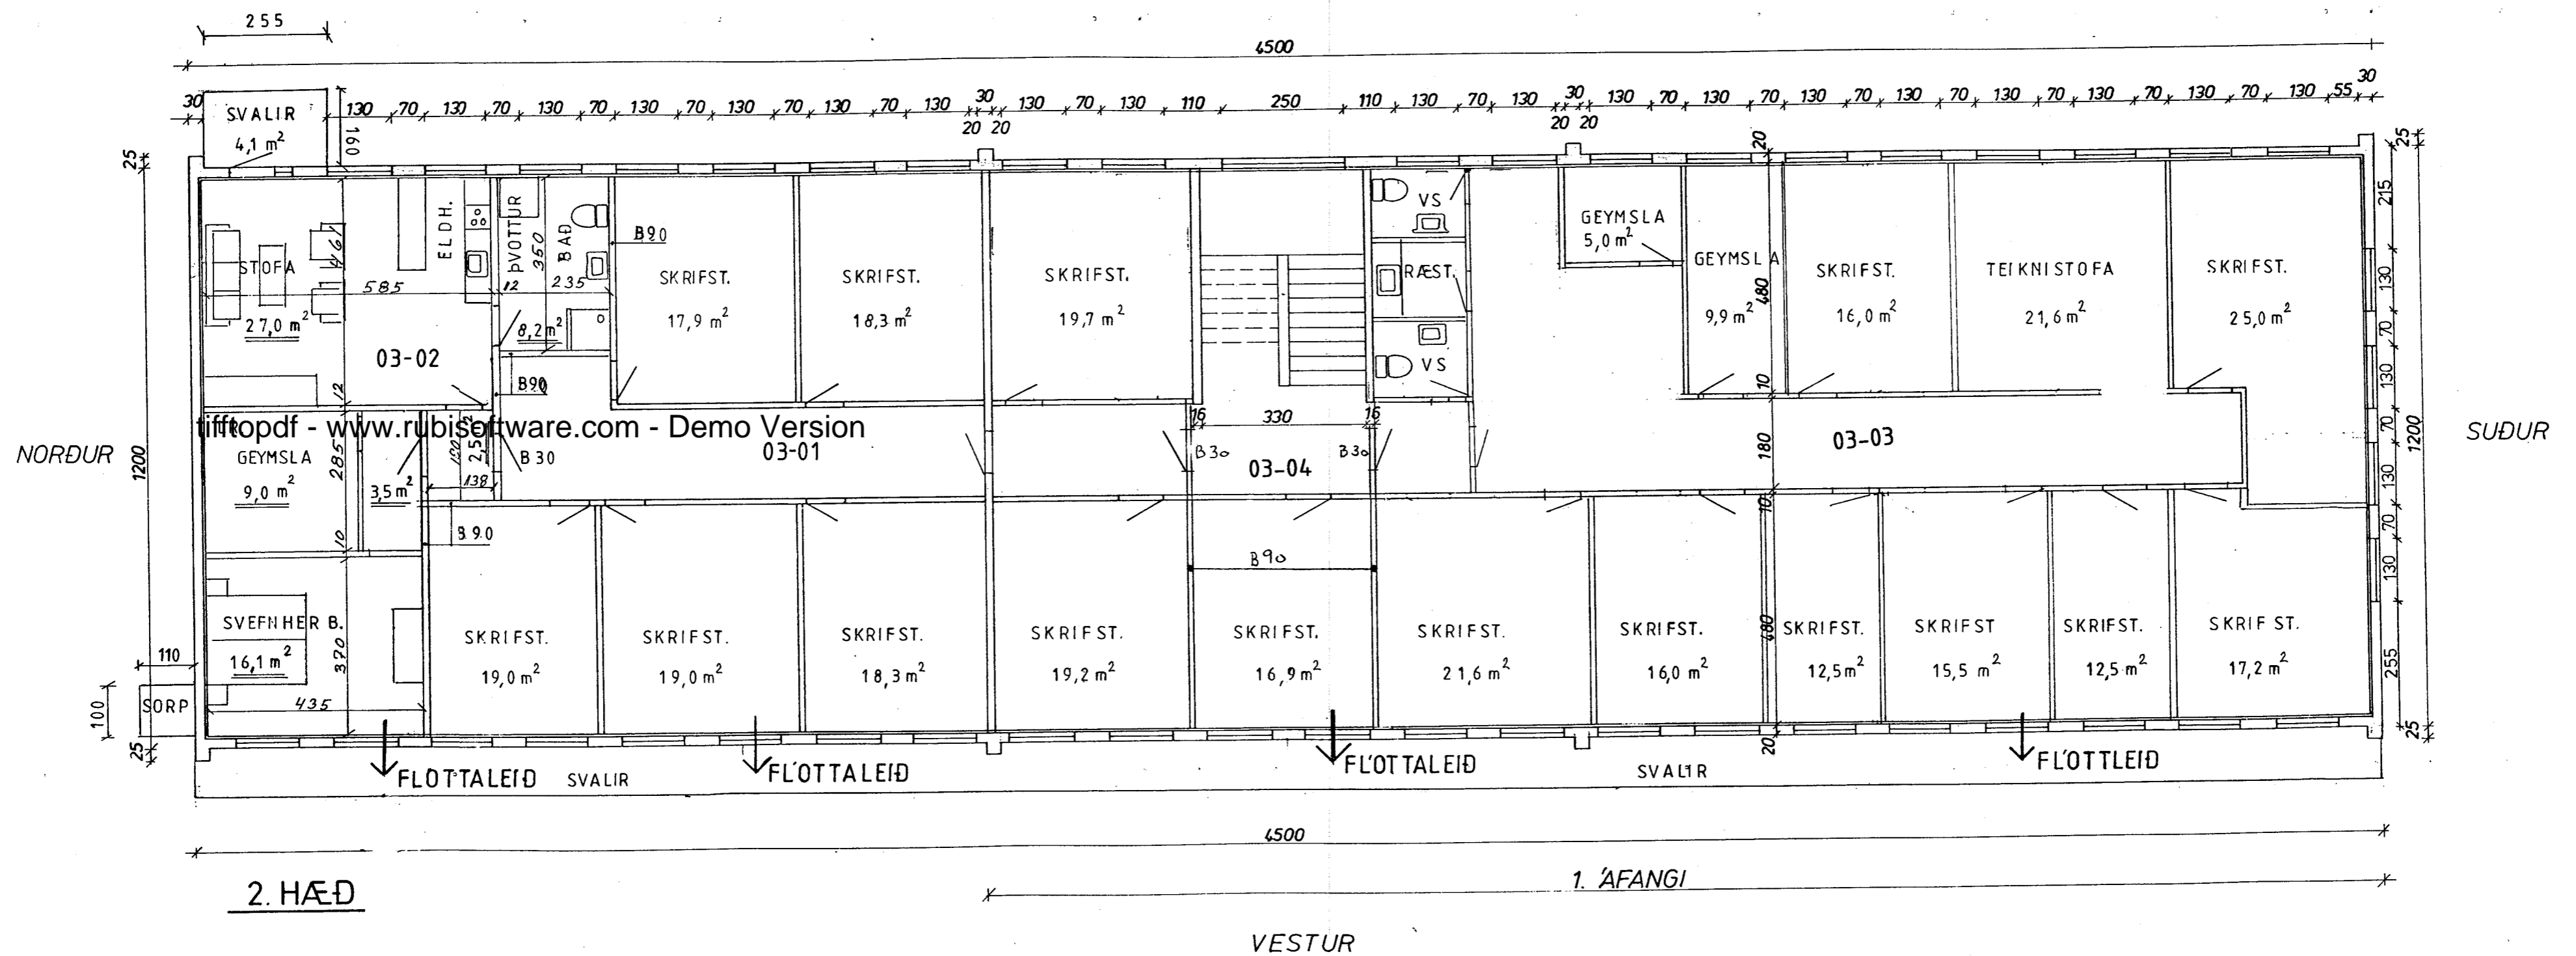

MATSHLUTI 03-01 SKRIFSTOFUR: 463,6 m² BRÚTTO OG 437,0 m² NETTO
 — " — 03-02 HÚSVARÐARIBÚÐ: 76,4 m² — " — " 69,0 m² — " —

*Breyting 17.09.97
Húsvardaribúð*
Breyting 14.02.98 Svalir, sorp, aðkoma
21/1 2004
Hermanninn Sigurðsson 240545-4119

SKÚTAHRAUN 2, HAFNARFIRÐI	MÆLIKVARÐI 1:100	VERK 8016	TEIKN NR 0.5
GRUNNMYND 2. HÆÐ	Hannað: <i>[Signature]</i> Telknað: <i>[Signature]</i>	Yfirtekið: <i>[Signature]</i> Summi: <i>[Signature]</i>	DAGS ÁGÚST '80
JÓHANN GUNNAR BERGPÓRSSON VERKFR MVFI STRANDGÖTU 11 — HAFNARFIRÐI — Sími 53315	BREYTT 17/9 '97 Hrn. Sigurðsson		