Byggingarfulltrúi
samþykkir erindið.
2 8 JAN. 2004
Þessi skal á ab samþykki þessa verður ekki virk,
fyrr en eftir lokaúttekt eignaskiptayfirlýsingar-
innar og skráningu hennar hjá Fasteignamati ríkisins.
Byggingafulltrúinn í Hafnarfirði
F.h. Kristján Þórsteinsson

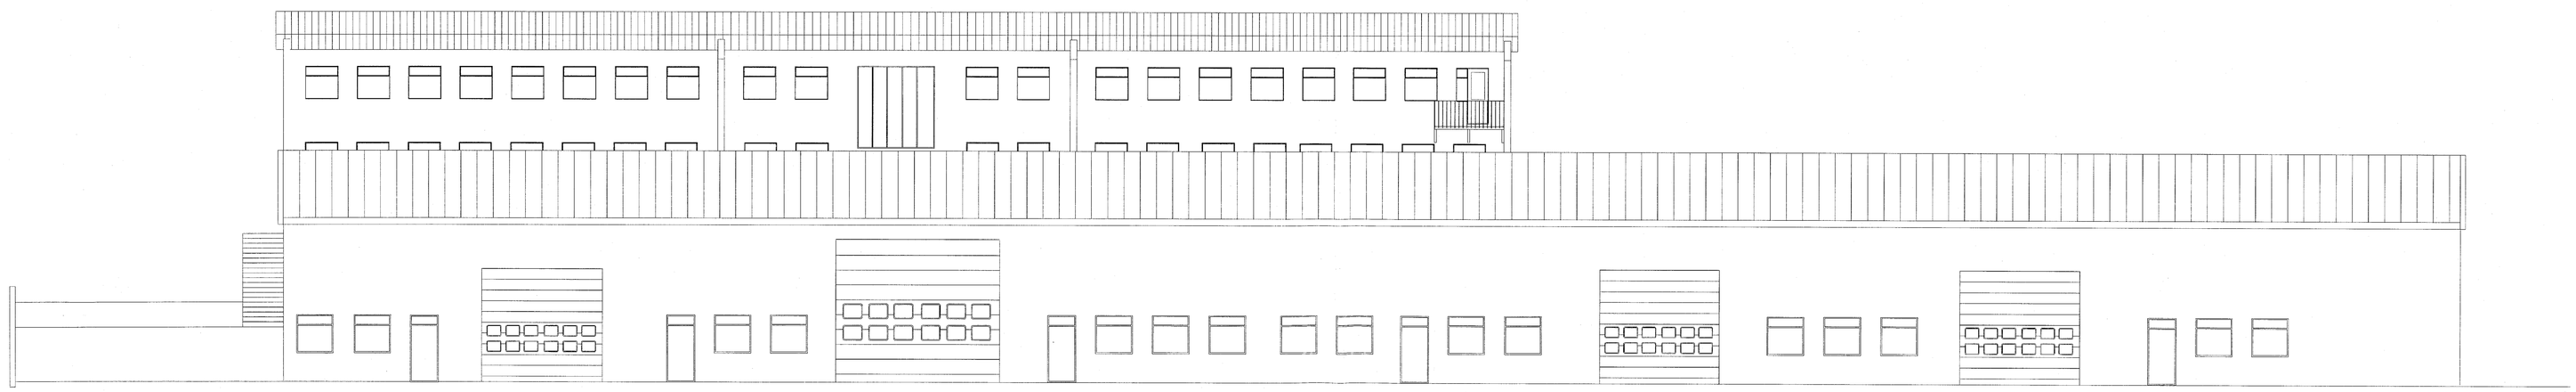

AUSTUR

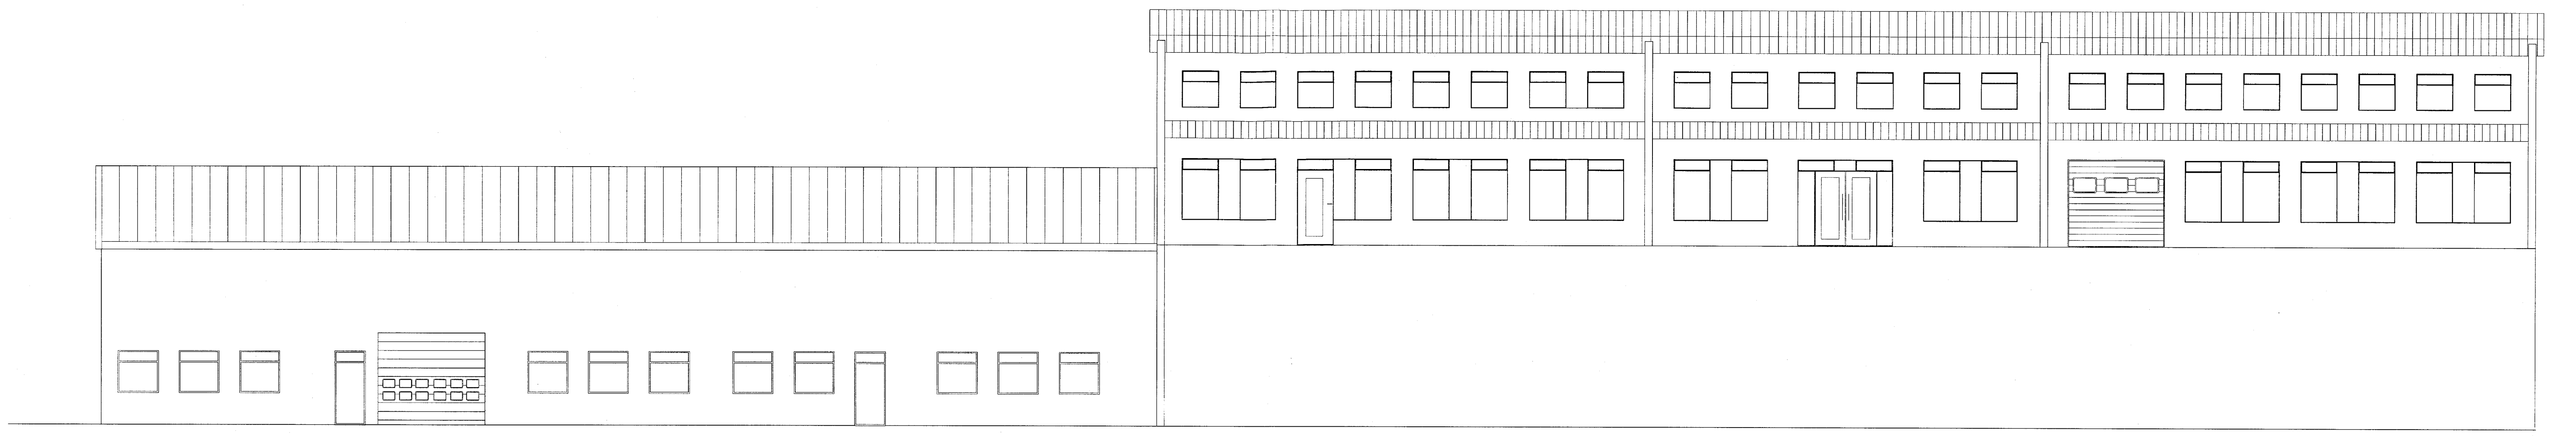

VESTUR

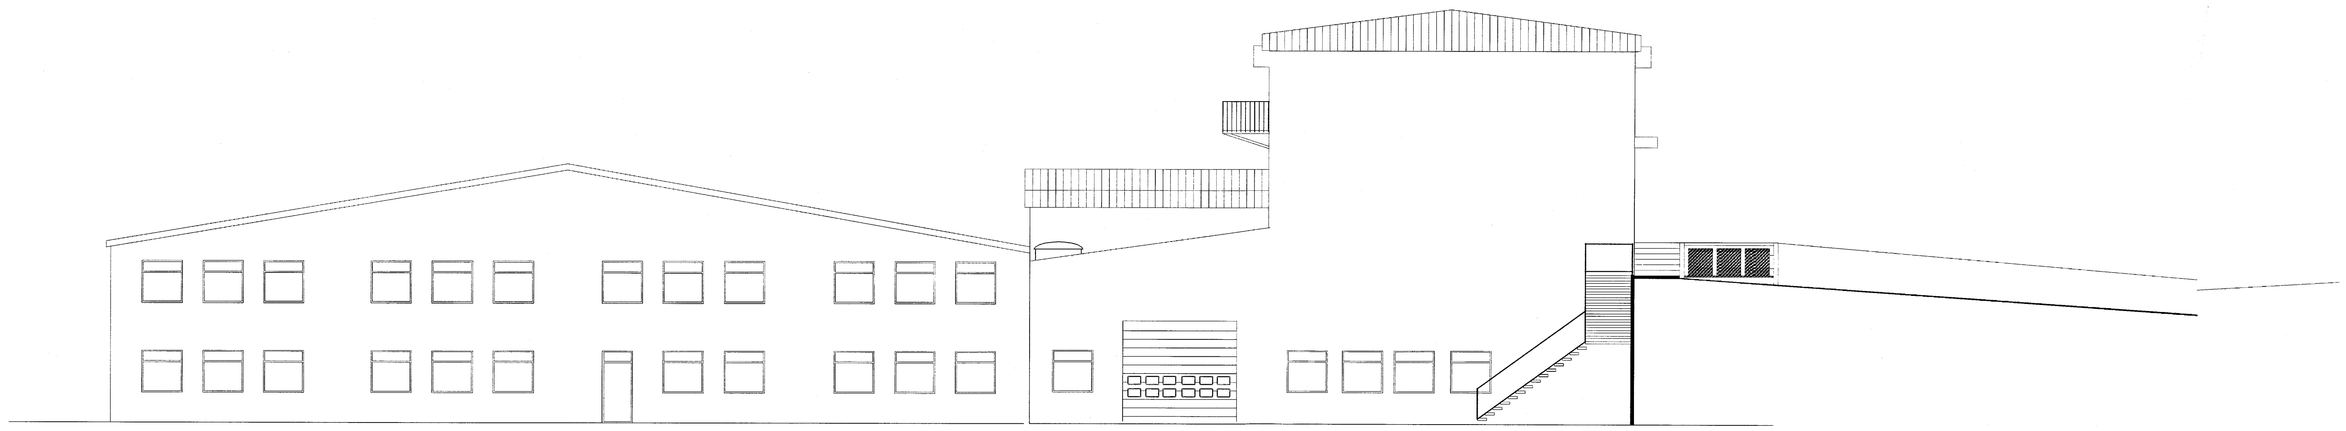

NORÐUR

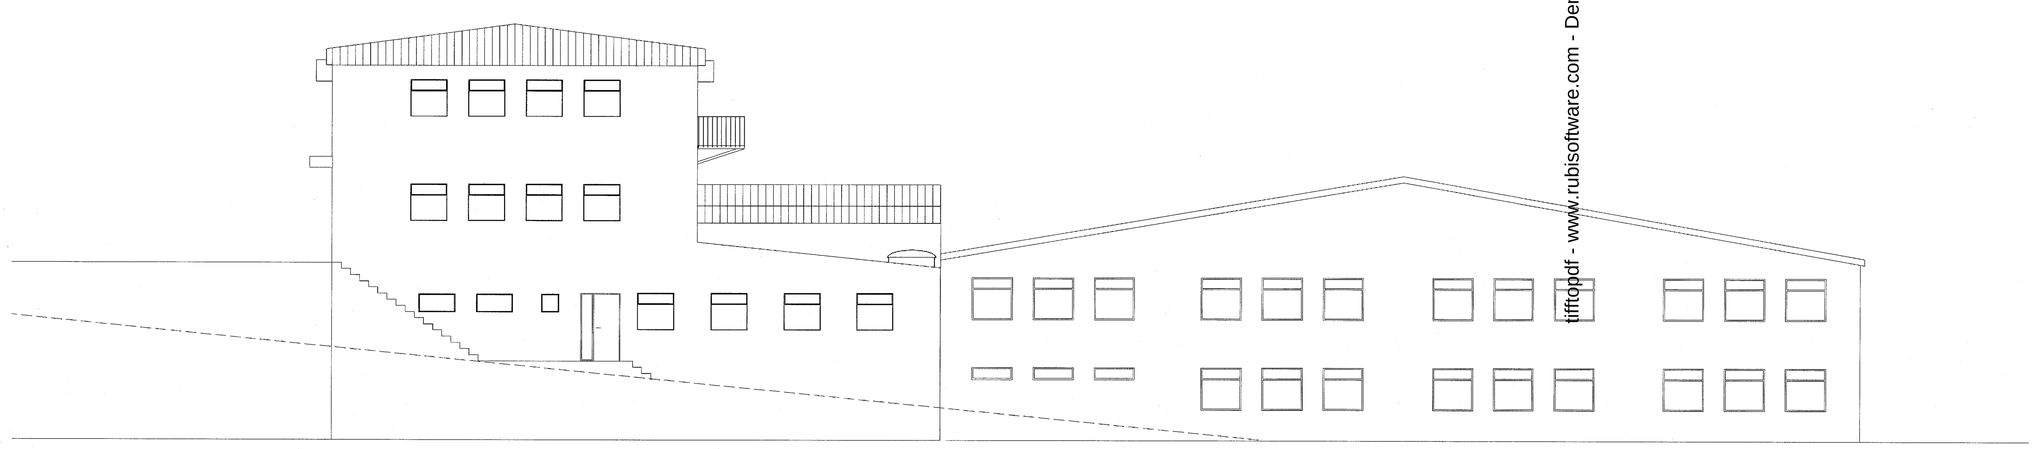

SUÐUR

tiffToJdf - www.rubisoftware.com - Demo Version

KJARTAN RAFNSSON Tæknifræðingur Dugguvogi 23, 104 Reykjavík, Sími: 568-4900 / 897-0902, fax: 568-4901, e-mail: stales@simnet.is	Verkheiti: Skútahraun 2 Hafnarfirði.			Kvarði: 1:100
Breyt: Reindarteikning samkvæmt mælingu, nóvember 2001	Teikning: Svélaverksmiðja, útlit.			Teikn.nr. 0.5
Undirskrift: Kennitala: 220857-4169.	Teiknað: KR	Dags.: 15.01.2004.	Verk.nr.: 002-1	