Úr Gildi

Hæð gert ráð fyrir innri eigna og felldar úr gildi eignaskiptasamningur á fr. 12/6 '97

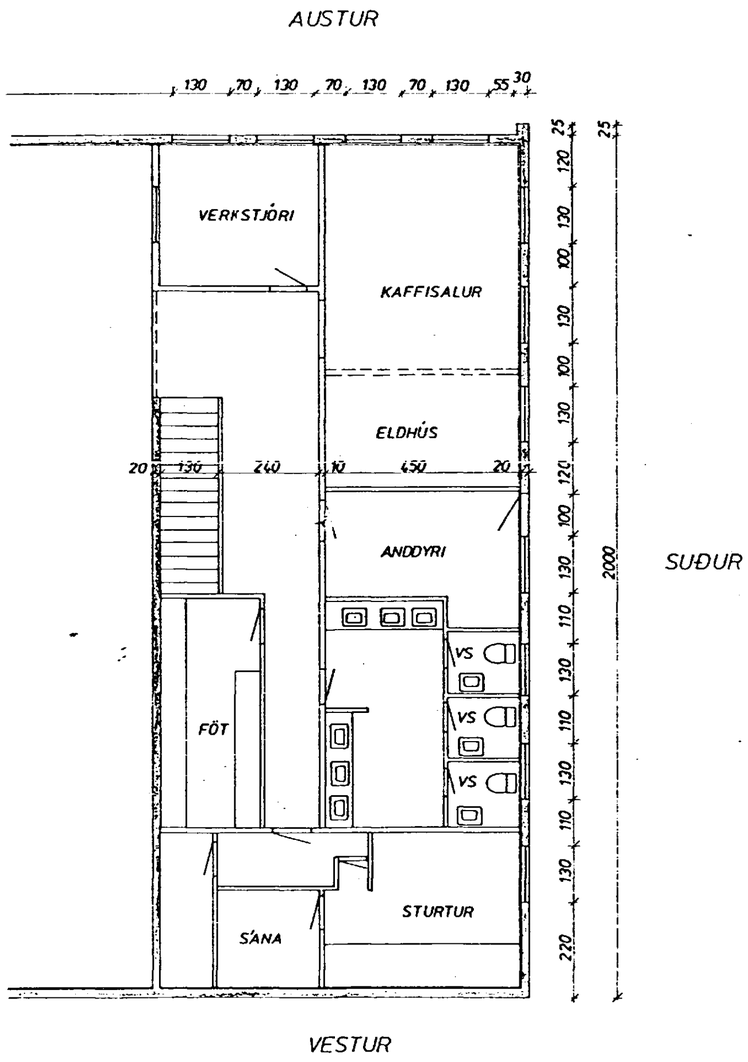

MILLIHÆÐ

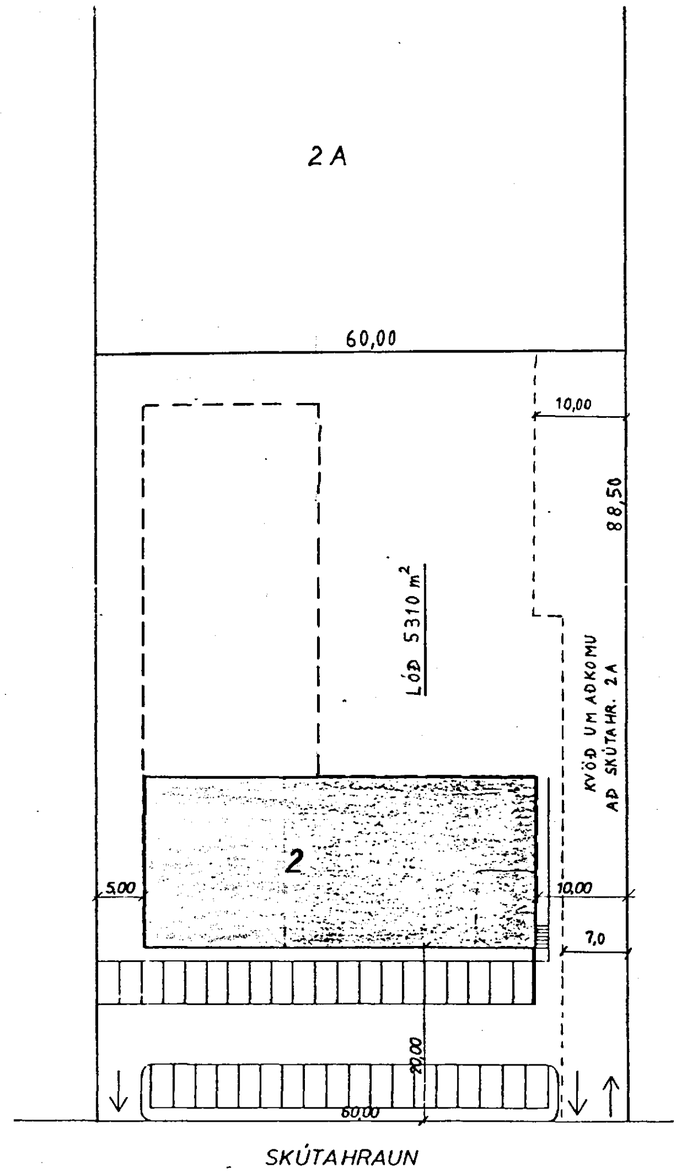

AFSTAÐA 1:500

FLATARMÁL / RÚMMÁL:

JARÐHÆÐ	900 m²	/ 4.928 m³
MILLIHÆÐ	174 m²	/ 556 m³
1. HÆÐ	530 m²	/ 1.821 m³
2. HÆÐ	540 m²	/ 1.902 m³
SAMTALS		9.207 m³

LÓÐ: 5310 m²

SKÚTAHRAUN 2, HAFNARFIRÐI	MÆLIKVARÐI 1:500 1:100	VERK 8016	TEIKN NR 0.6
MILLIHÆÐ OG AFSTÖÐUMYND	Hannað: Teiknað:	Yfirfarið: Samþ:	DAGS ÁGÚST '80
JÓHANN GUNNAR BERGÞÓRSSON VERKFR MVFÍ STRANDGÖTU 11 — HAFNARFIRÐI — SÍMI 53315	BREYTT 12/6 '97 Lóð		