



AUSTUR

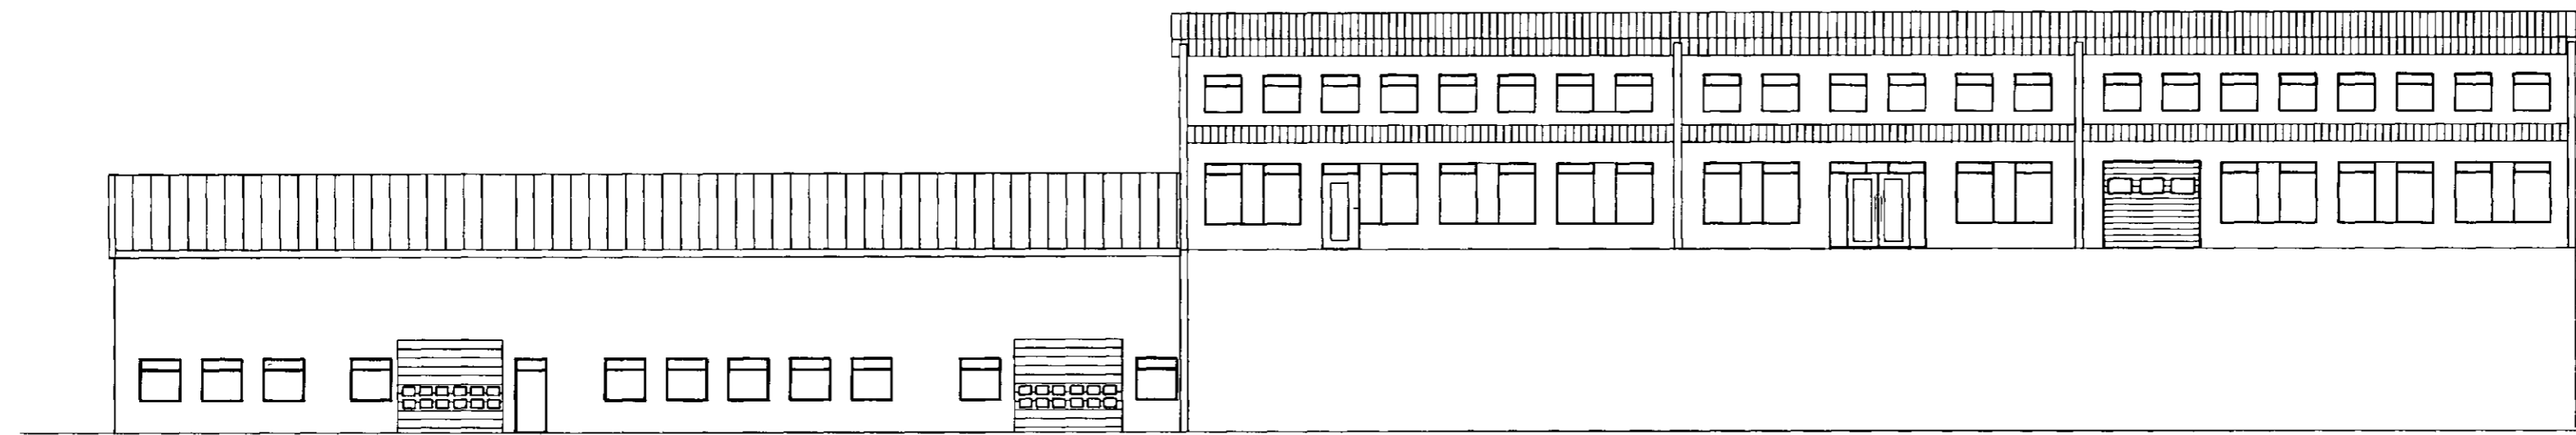


VESTUR

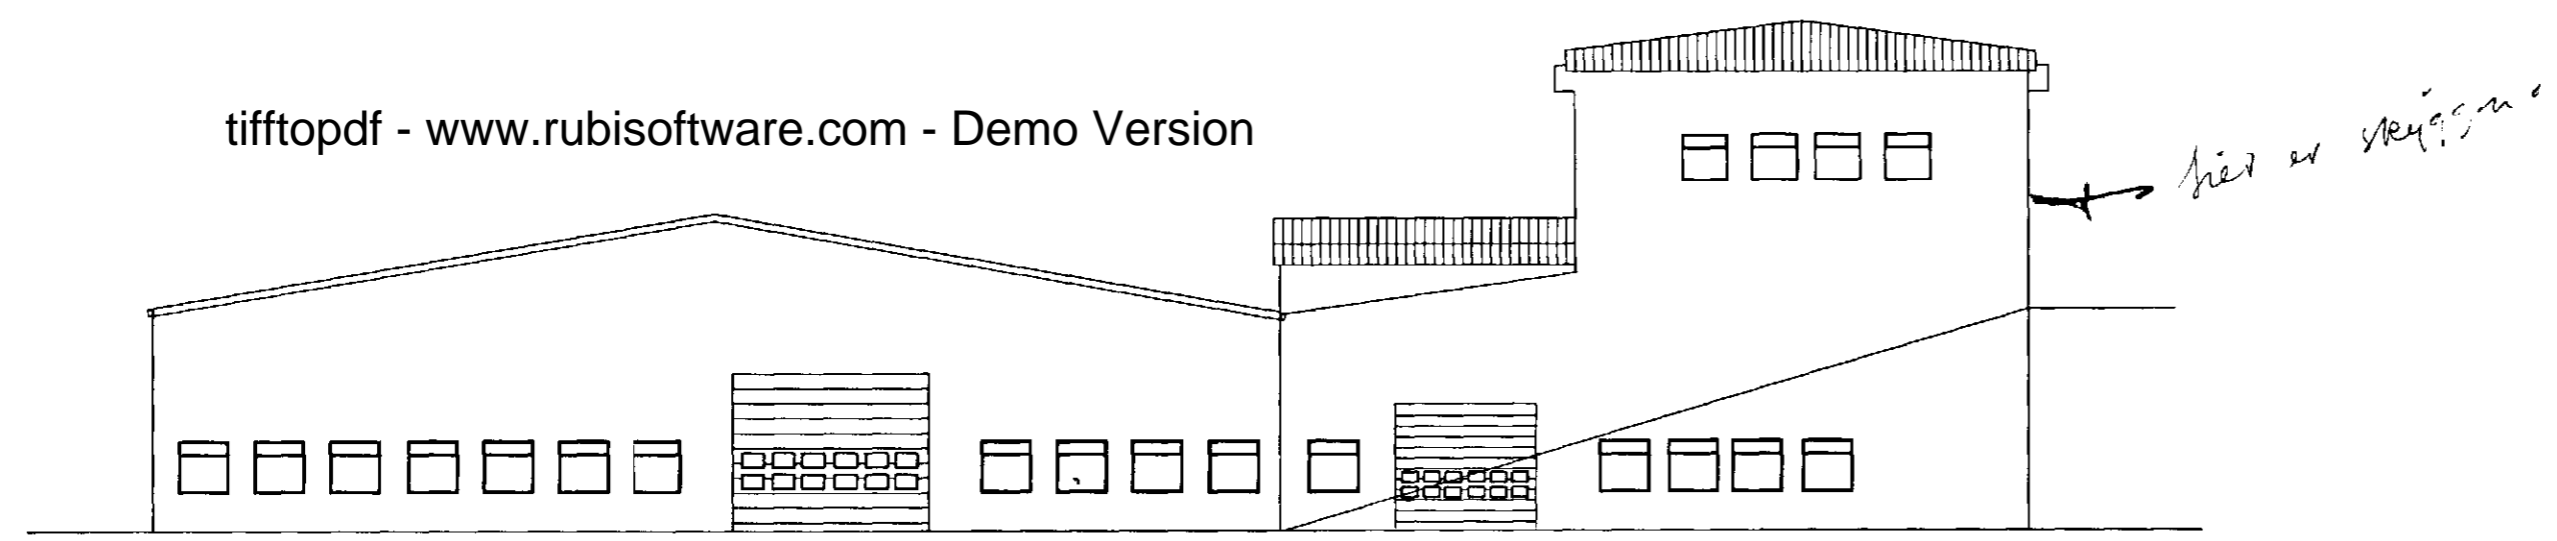

tifftopdf - www.rubissoftware.com - Demo Version

NORÐUR

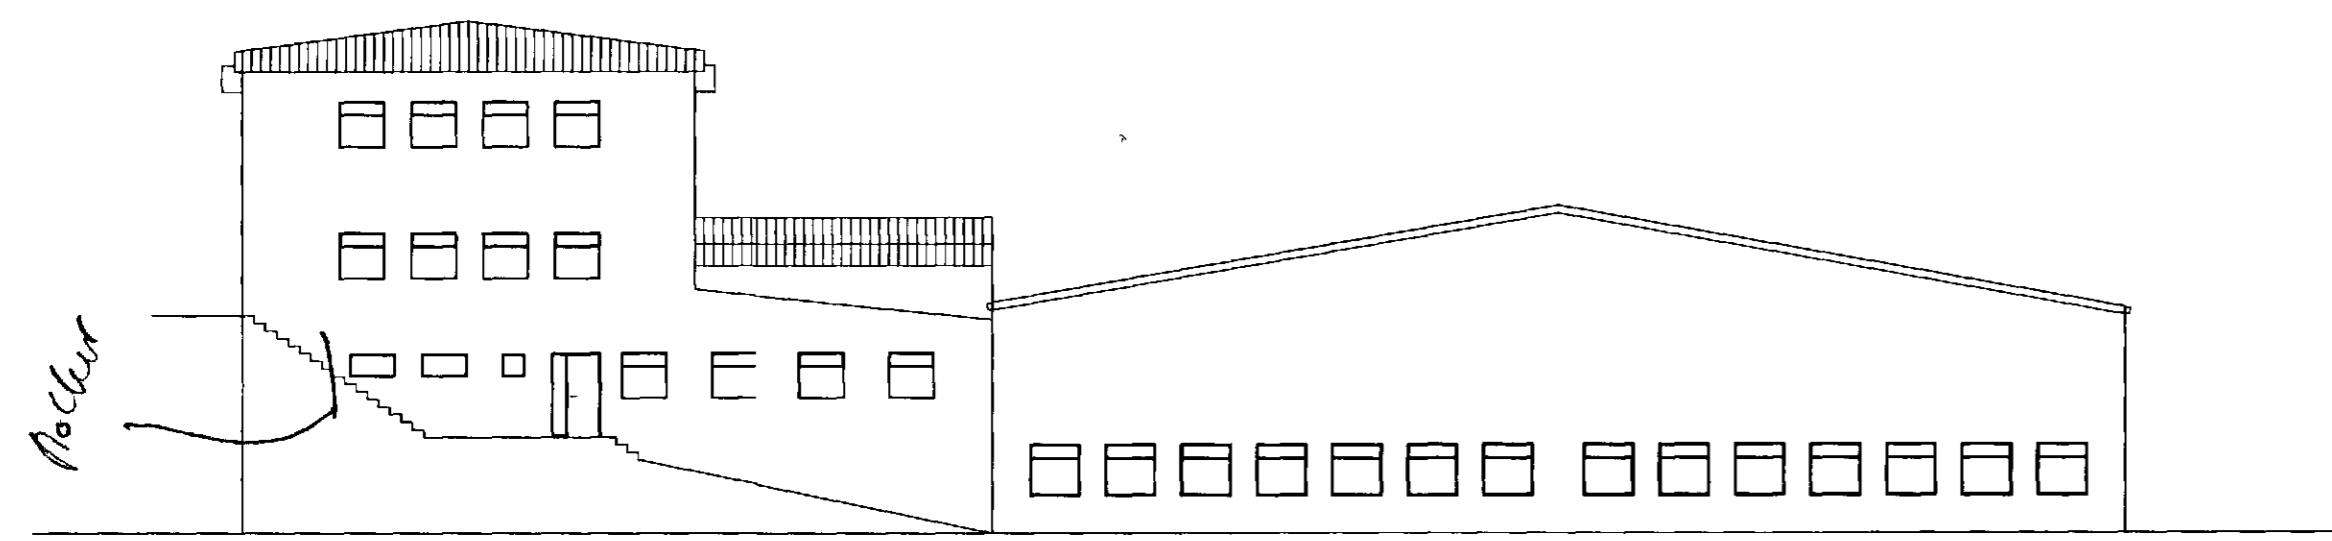

SUÐUR

8/12 '97
 HEILBRIGÐISEFTIRLIT
 HAFNARFJARÐARSVÆÐIS
 Heilbrigðisráðgjafi Sólvangi
 Pósthólf 440 / 222 Hafnarjörður
 Sími 565 2600
 Káll Stefánsson

Verkefni:	Skólahúsn 2. Hafnarfirði, BRUNNAR HE.	Blátt no. 02.
Tekning:	le-vétt. vaxsmála, GHT.	Dagsetning: 19.10.1997.
KJARTAN RAÐSSON Teknir:	Boðunarbúnaður 14 Reykjavíkur, Sími: 588 - 4000 Fax: 593 - 1863.	Árindi:
		Teknað: K.R.
		Reiknað:
		Yfirleita: K.R.