


1. AFANGI
 Samþykkt á fundi bygginga-
 nefndar þ. 1/10 1980
 BYGGINGAFULLTRÚDIN
 Í HAFNARFIRÐI

1. AFANGI
 Samþykkt á fundi bygginga-
 nefndar þ. 18/11 1981
 BYGGINGAFULLTRÚDIN
 Í HAFNARFIRÐI

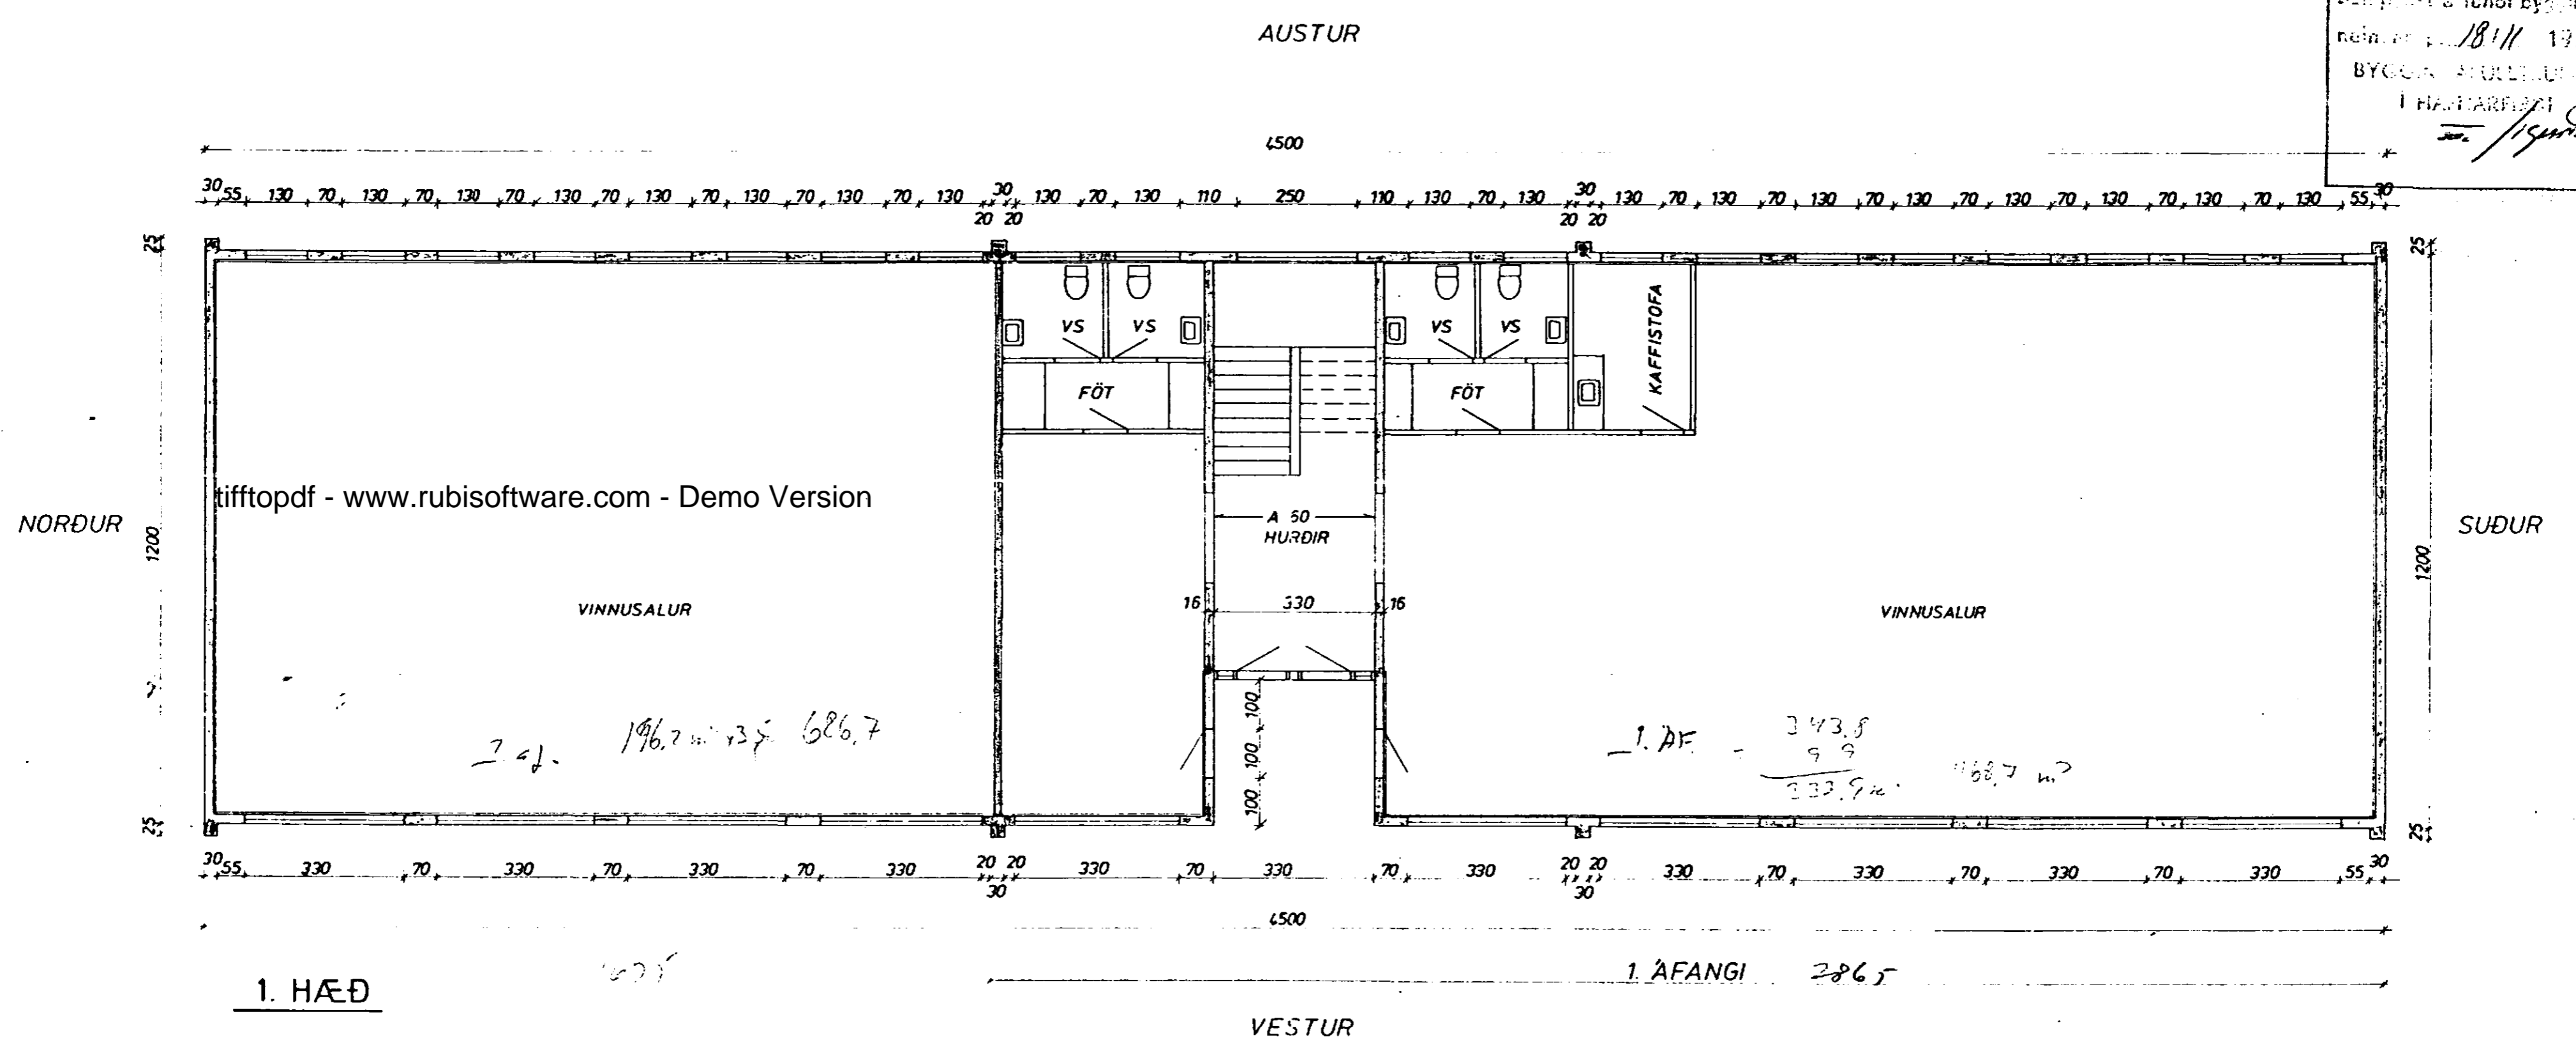

tifftopdf - www.rubissoftware.com - Demo Version

3 af. 196,7 m² x 37 = 686,7

1. AF. = 343,8
 99
 332,9 m²

| | | | |
|---|---------------------|--------------------|-------------------|
| SKÚTAHRAUN 2 8. HAFNARFIRÐI | MÆLIKVARDI 1:100 | VERK 8016 | TEIKN NR 0.4 |
| GRUNNMYND 1. HÆÐ | Mannað. Talknað. | Yfirfarið Samb. | DAGS AGÚST '80 |
| JÓHANN GUNNAR BERGPÓRSSON VERKFR MVFI STRANDGÖTU 11 - HAFNARFIRÐI - SÍMI 53315 | BREYTT | | |