


SKEMMA A  
GH = 23,90

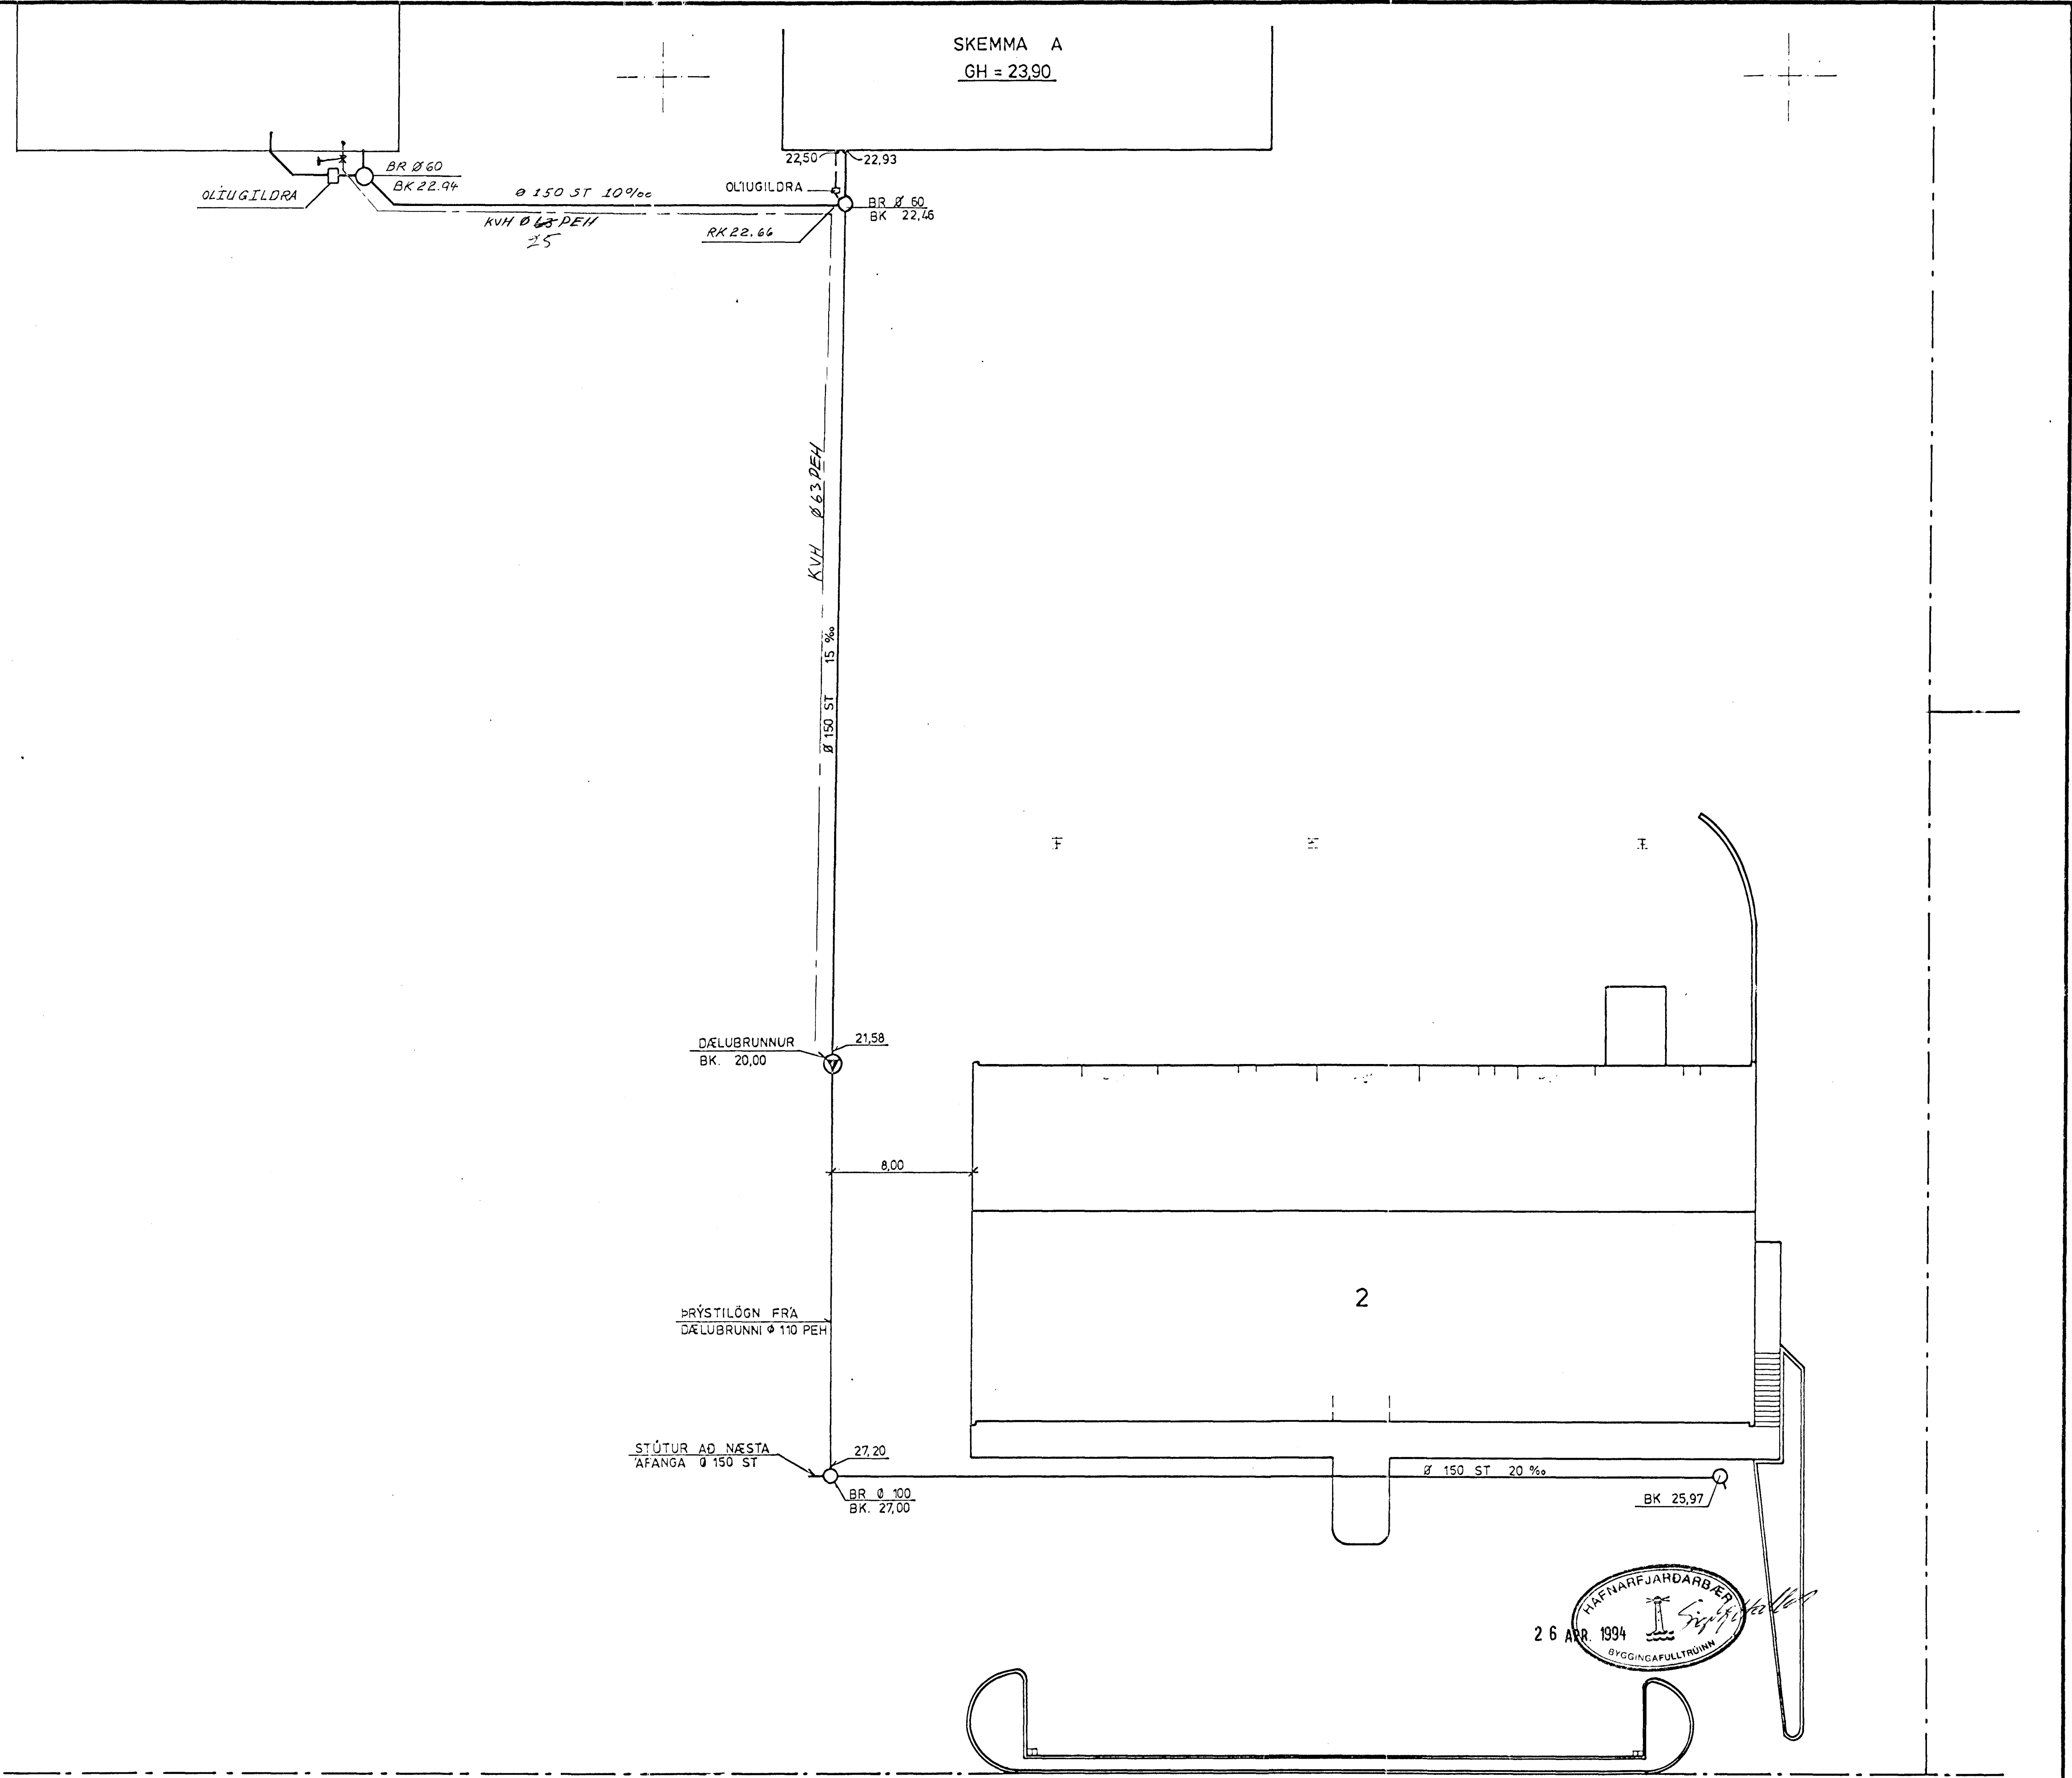

SKÚTAHRAUN

SKÚTAHRAUN 4	SKÚTAHRAUN 2, HAFNAFIRÐI	Mælikv. 1 : 200	Verk	Teikn. nr. 22
LAGNIR A LÖÐ	LÖÐ	Hannað:	Yfirfarið:	Dags.
VERKÞJ. ARMANNSS JÓH. FVFI TEIKN. 26. APR '95.	VERKFRÆÐIÞJÓNUSTA JÓHANNSS G. BERGÞÓRSSONAR H/F. VERKFR. MVFI	Teiknað:	Samb:	
	HAFNAFIRÐI - Símar 53315 OG 50241			