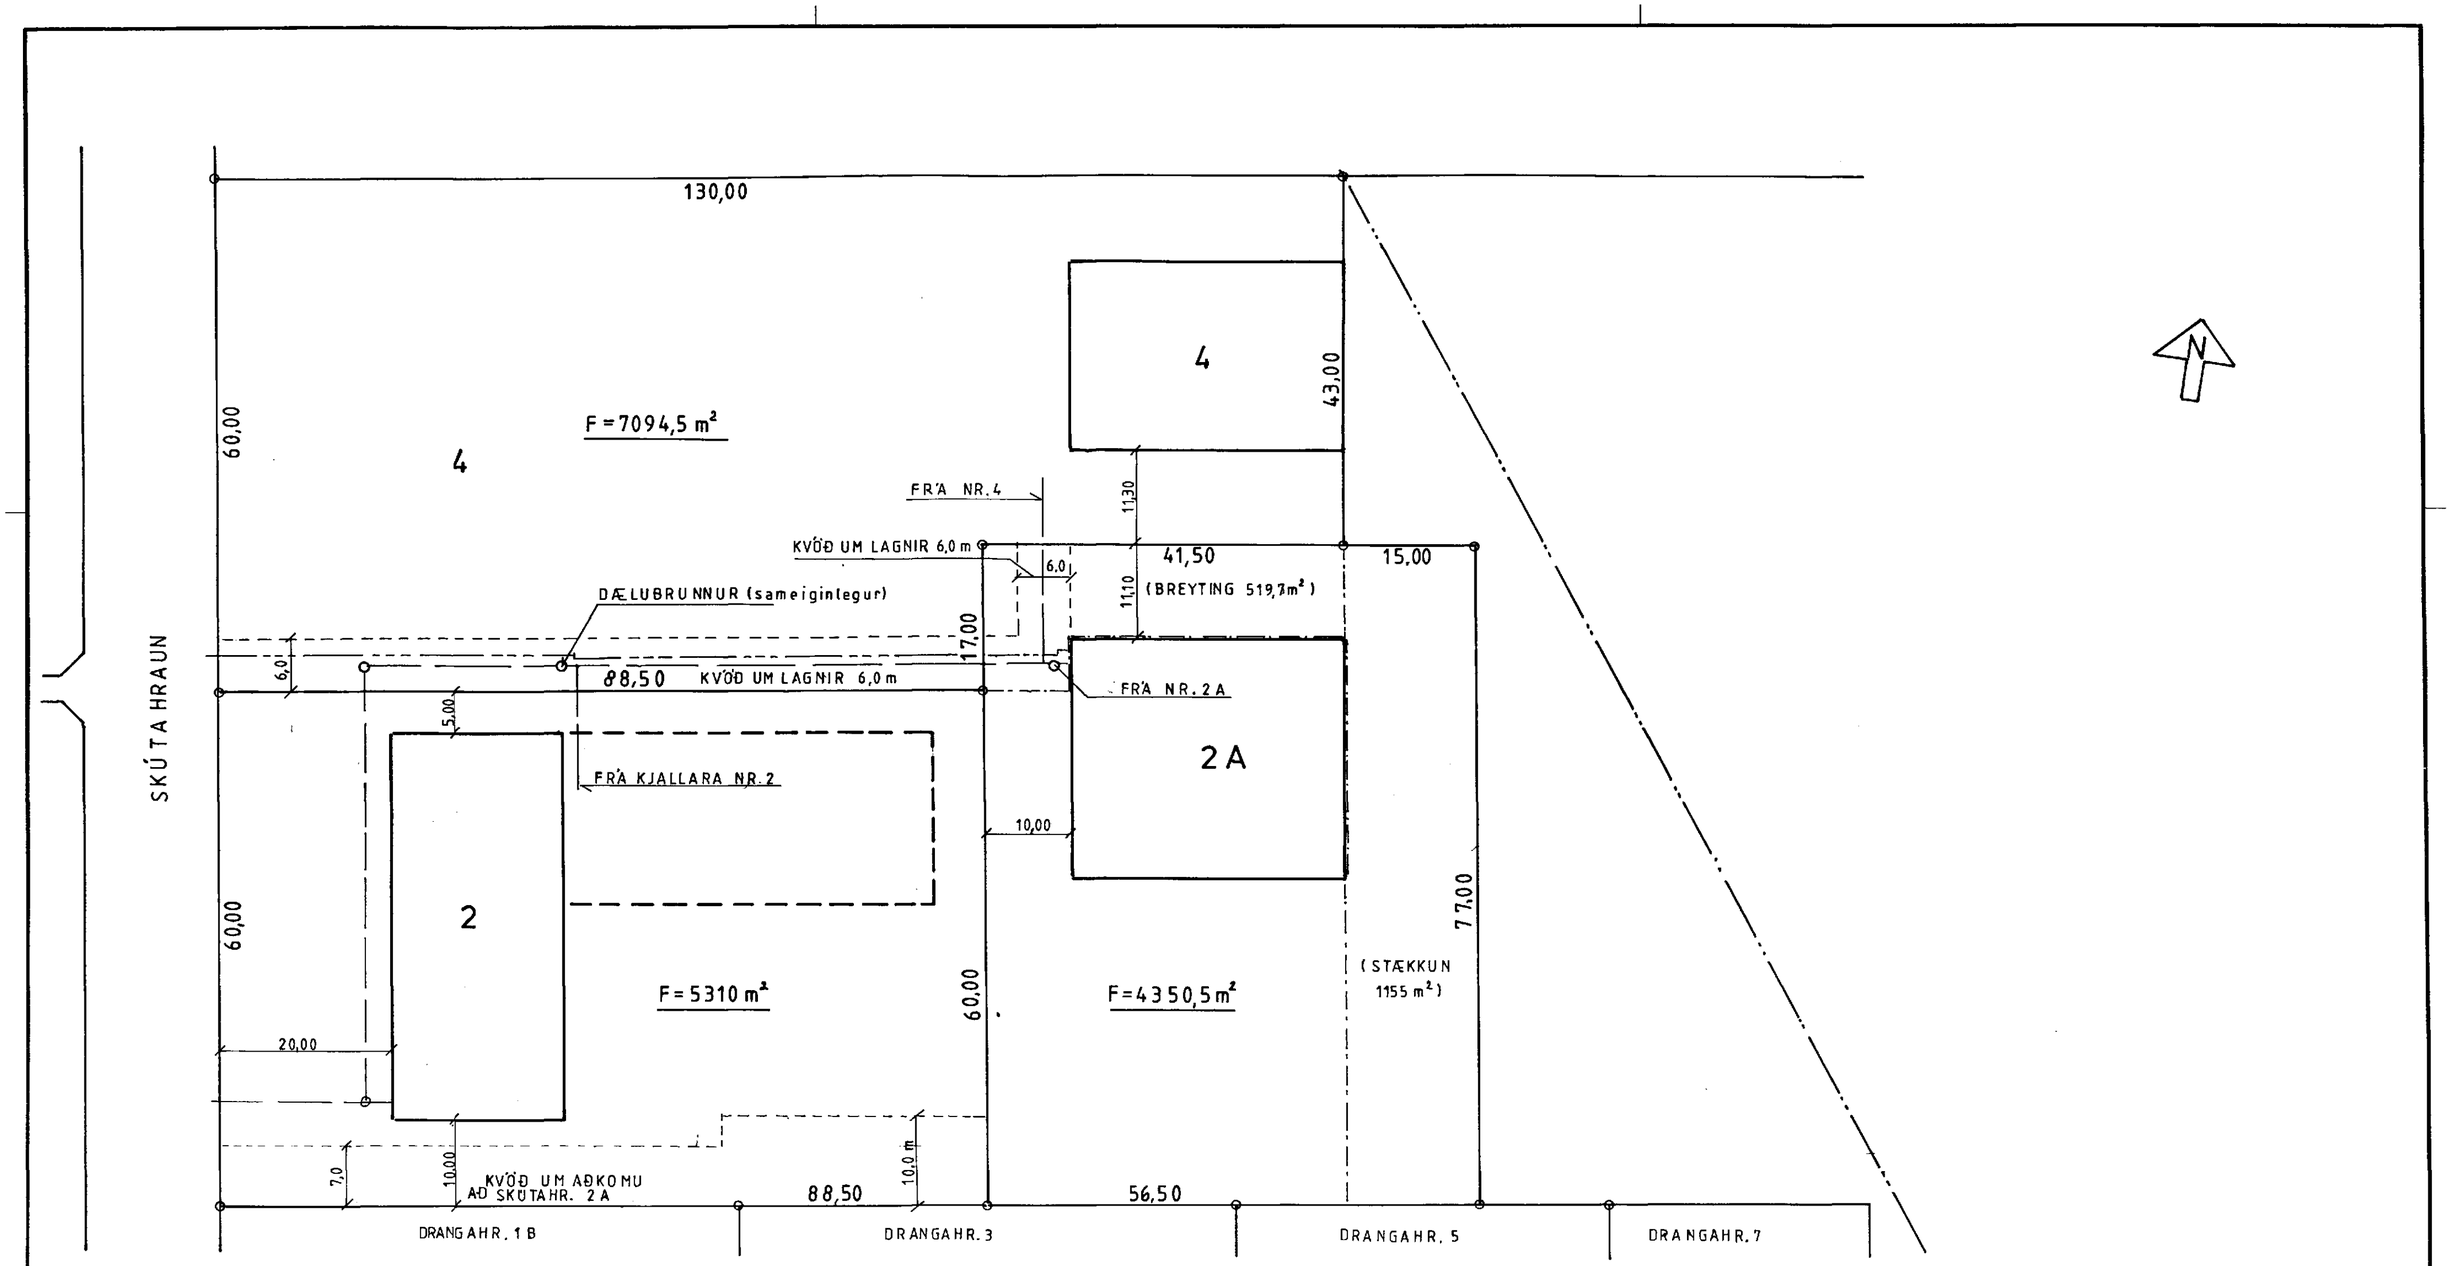

SKÝRINGAR:

- L'OÐAMÖRK
- BYGGINGA_'INA
- ELDRI L'OÐAMÖRK
- ÚTMÖRK TENGIBRAUTAR
- F= FLATARMÁL L'OÐA
- KVÖÐ UM LAGNIR/AÐKOMU
- FRÁRENNSLISLÖGN
- HITAVEITUHEIMÆÐ

SKÚTAHRAUN 2 og 4 HAFNARF.	Mælikv. 1:500	Verk	Teikn. nr. 1
BREYTING Á LÓÐUM	Hannað: Teiknað:	Yfirfarið: Samþ:	Dags. 28/5 '96

ÁSMUNDUR SIGVALDASON VERKFR. STUÐLABERG 12, HAFNARF.
SÍMI 5553976
Ásmundur Sigvaldason