




Samþykkt þann  
05. DES. 1996  
Byggingaflutrymni í Hafnarfirði  
Erlendur Hjálmarsson

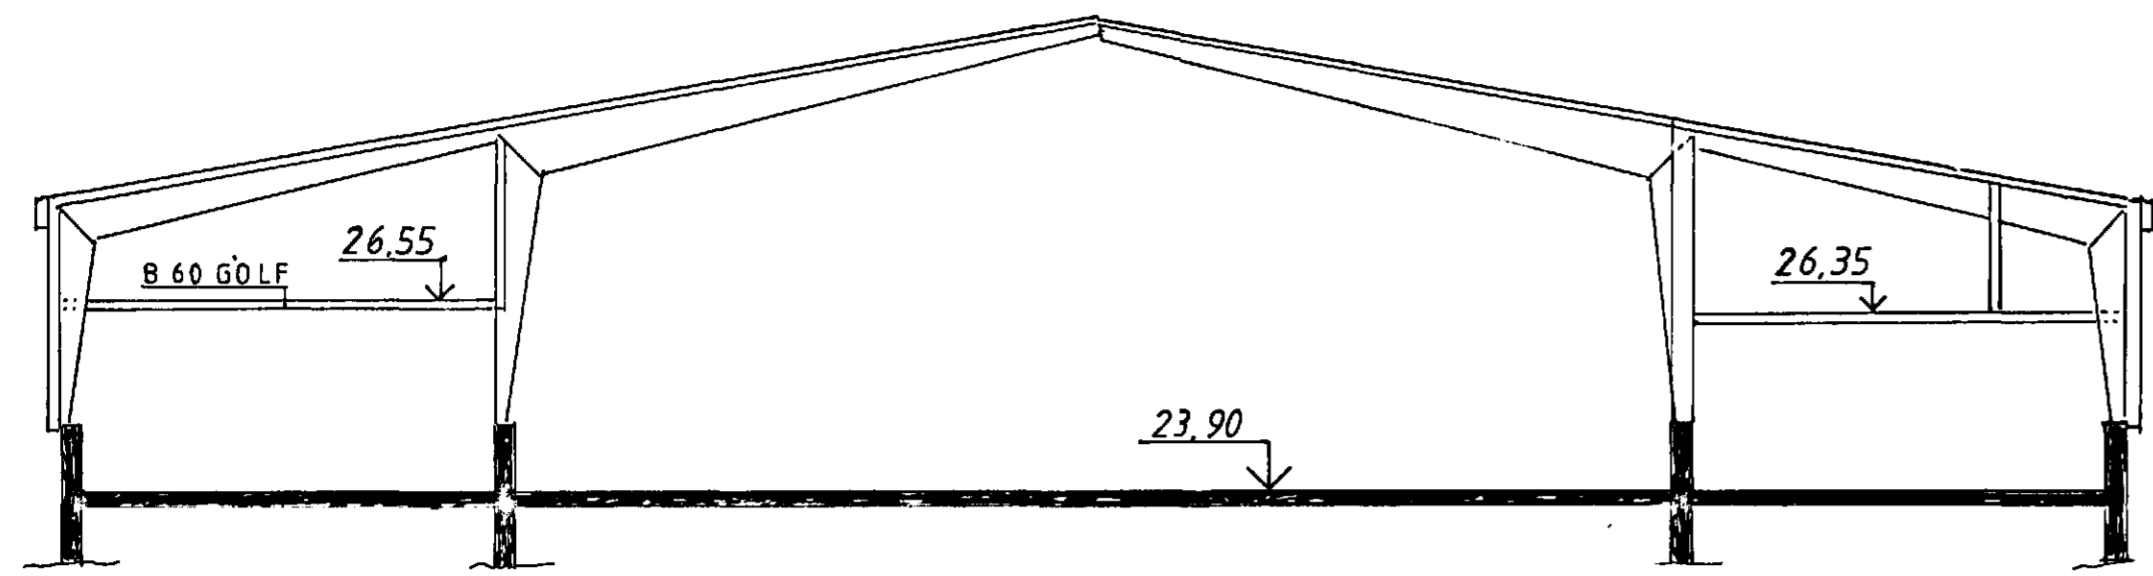

SNID B-B

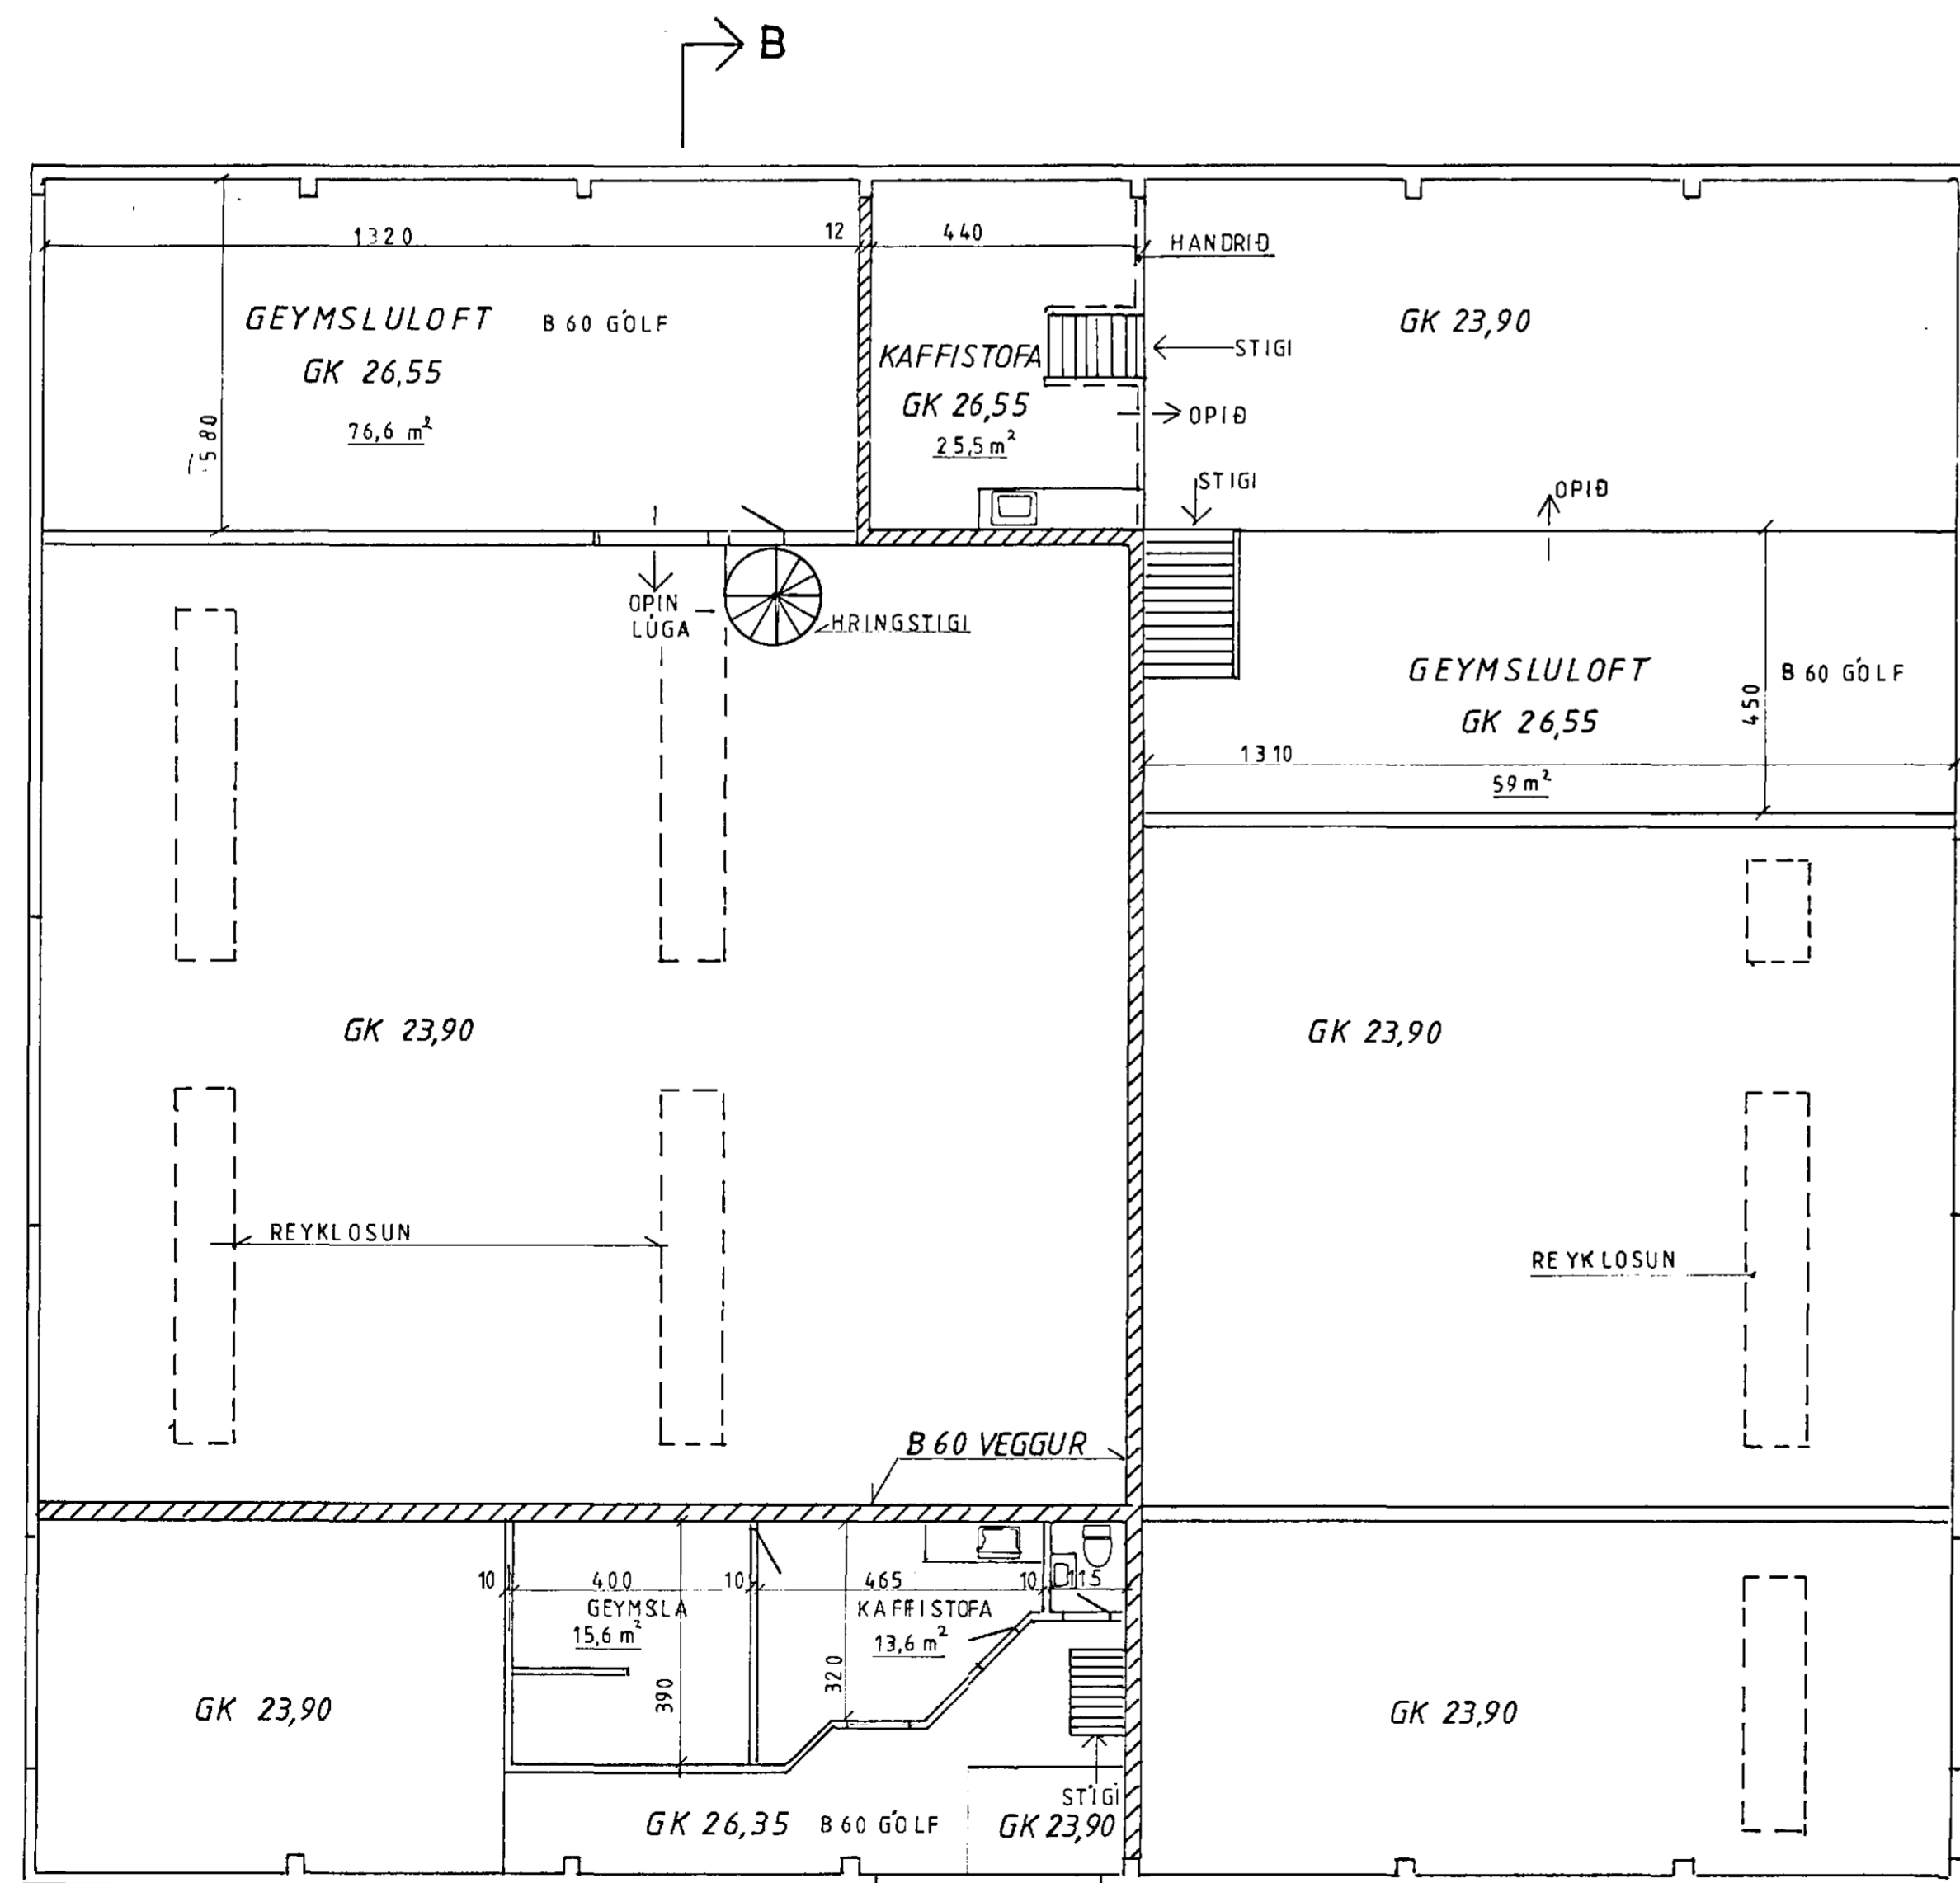

GRUNNMYND LOFTA

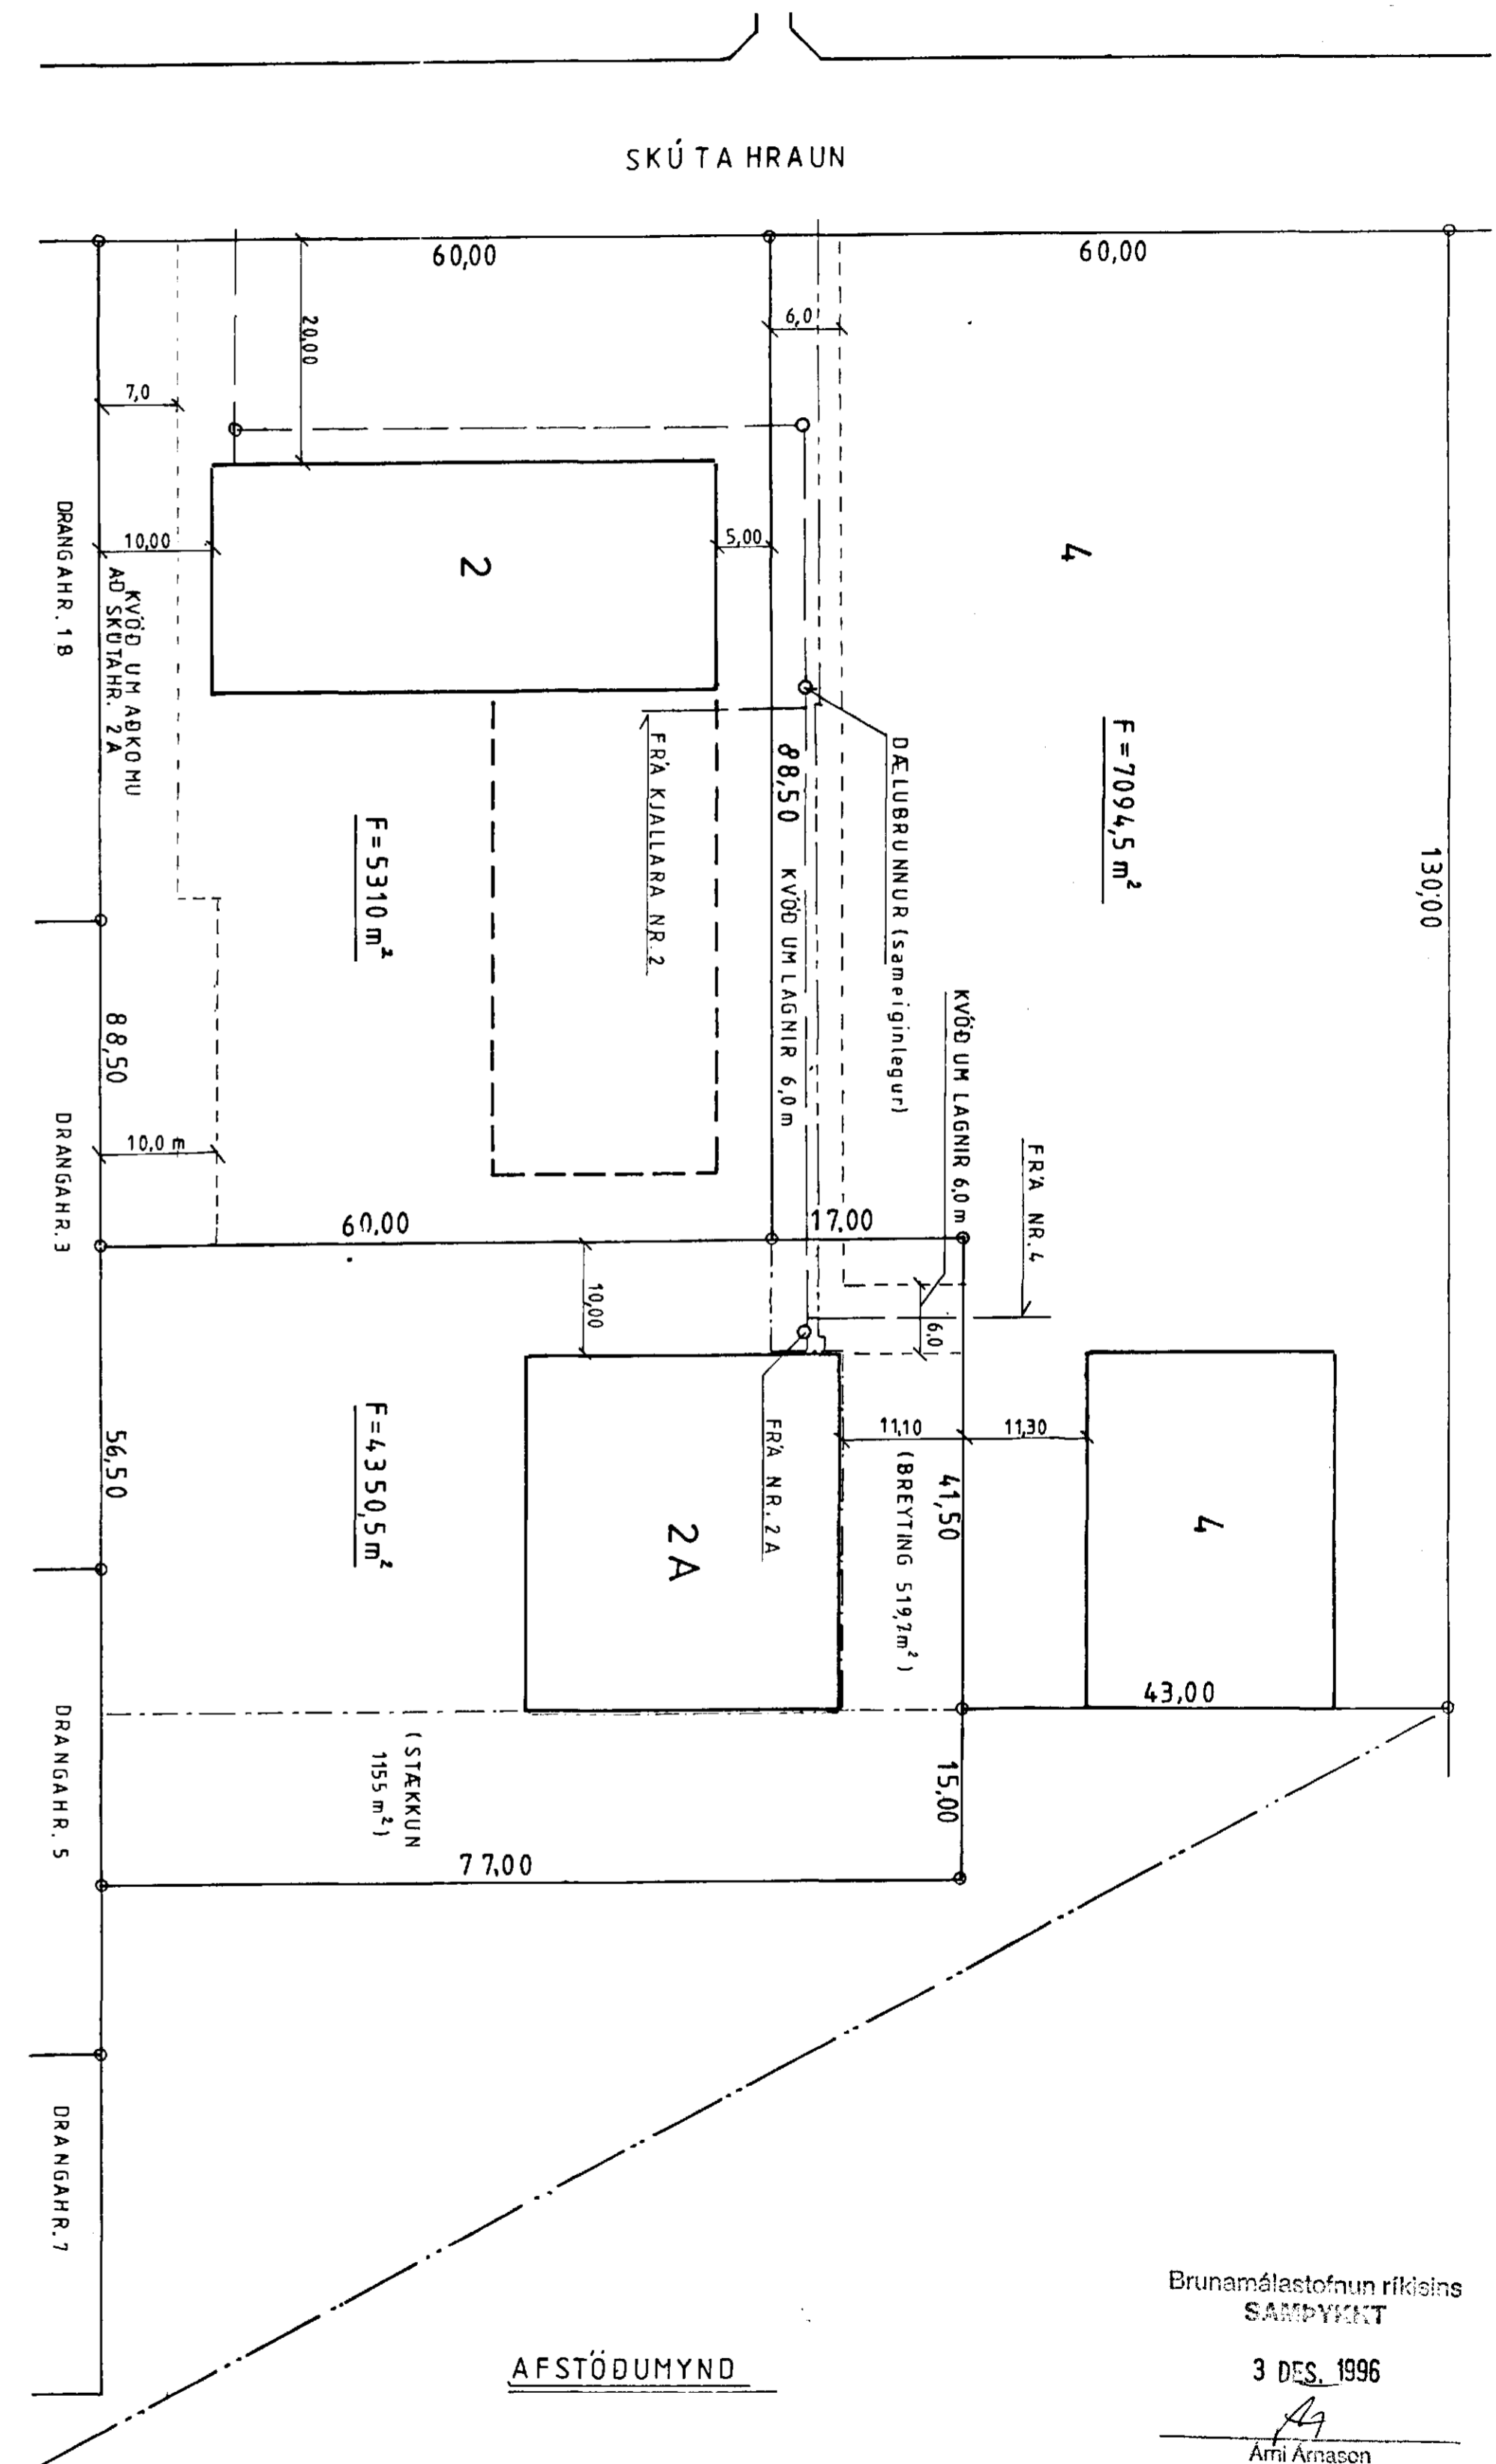

AFSTÖÐUMYND

Brunamálastofnun ríkisins  
SAMÞYKKT  
3. DES. 1996  
Arni Arnason

25/11/96  
HEILBRIGÐISEFTIRLITS  
HAFNARFIJÁRDARSVÆÐIS  
Heilbrigðisráðgjafi Sólvangi  
Pósthólf 440 - 222 Hafnarfjörður  
Sími 565 2600  
Kall Stefánsson

SKÚTA HRAUN 2A, HAFNARFIRÐI	Mælikv. 1:100 1:500	Verk	Teikn. nr. 1.1
RAUNTEIKNING AF INNRA SKIPULAGI LOFTA AFSTÖÐUMYND	Hannað Teiknað	Yfirfarið Samb.	Dags. 17.11.96
VERKFRÆÐIÞJÓNUSTA JÓHANNIS G. BERGÞÓRSSONAR H/Í. VERKFR. MVEI HAFNARFIRÐI - SíMAR 53315			