



GRUNNMYND 1:50

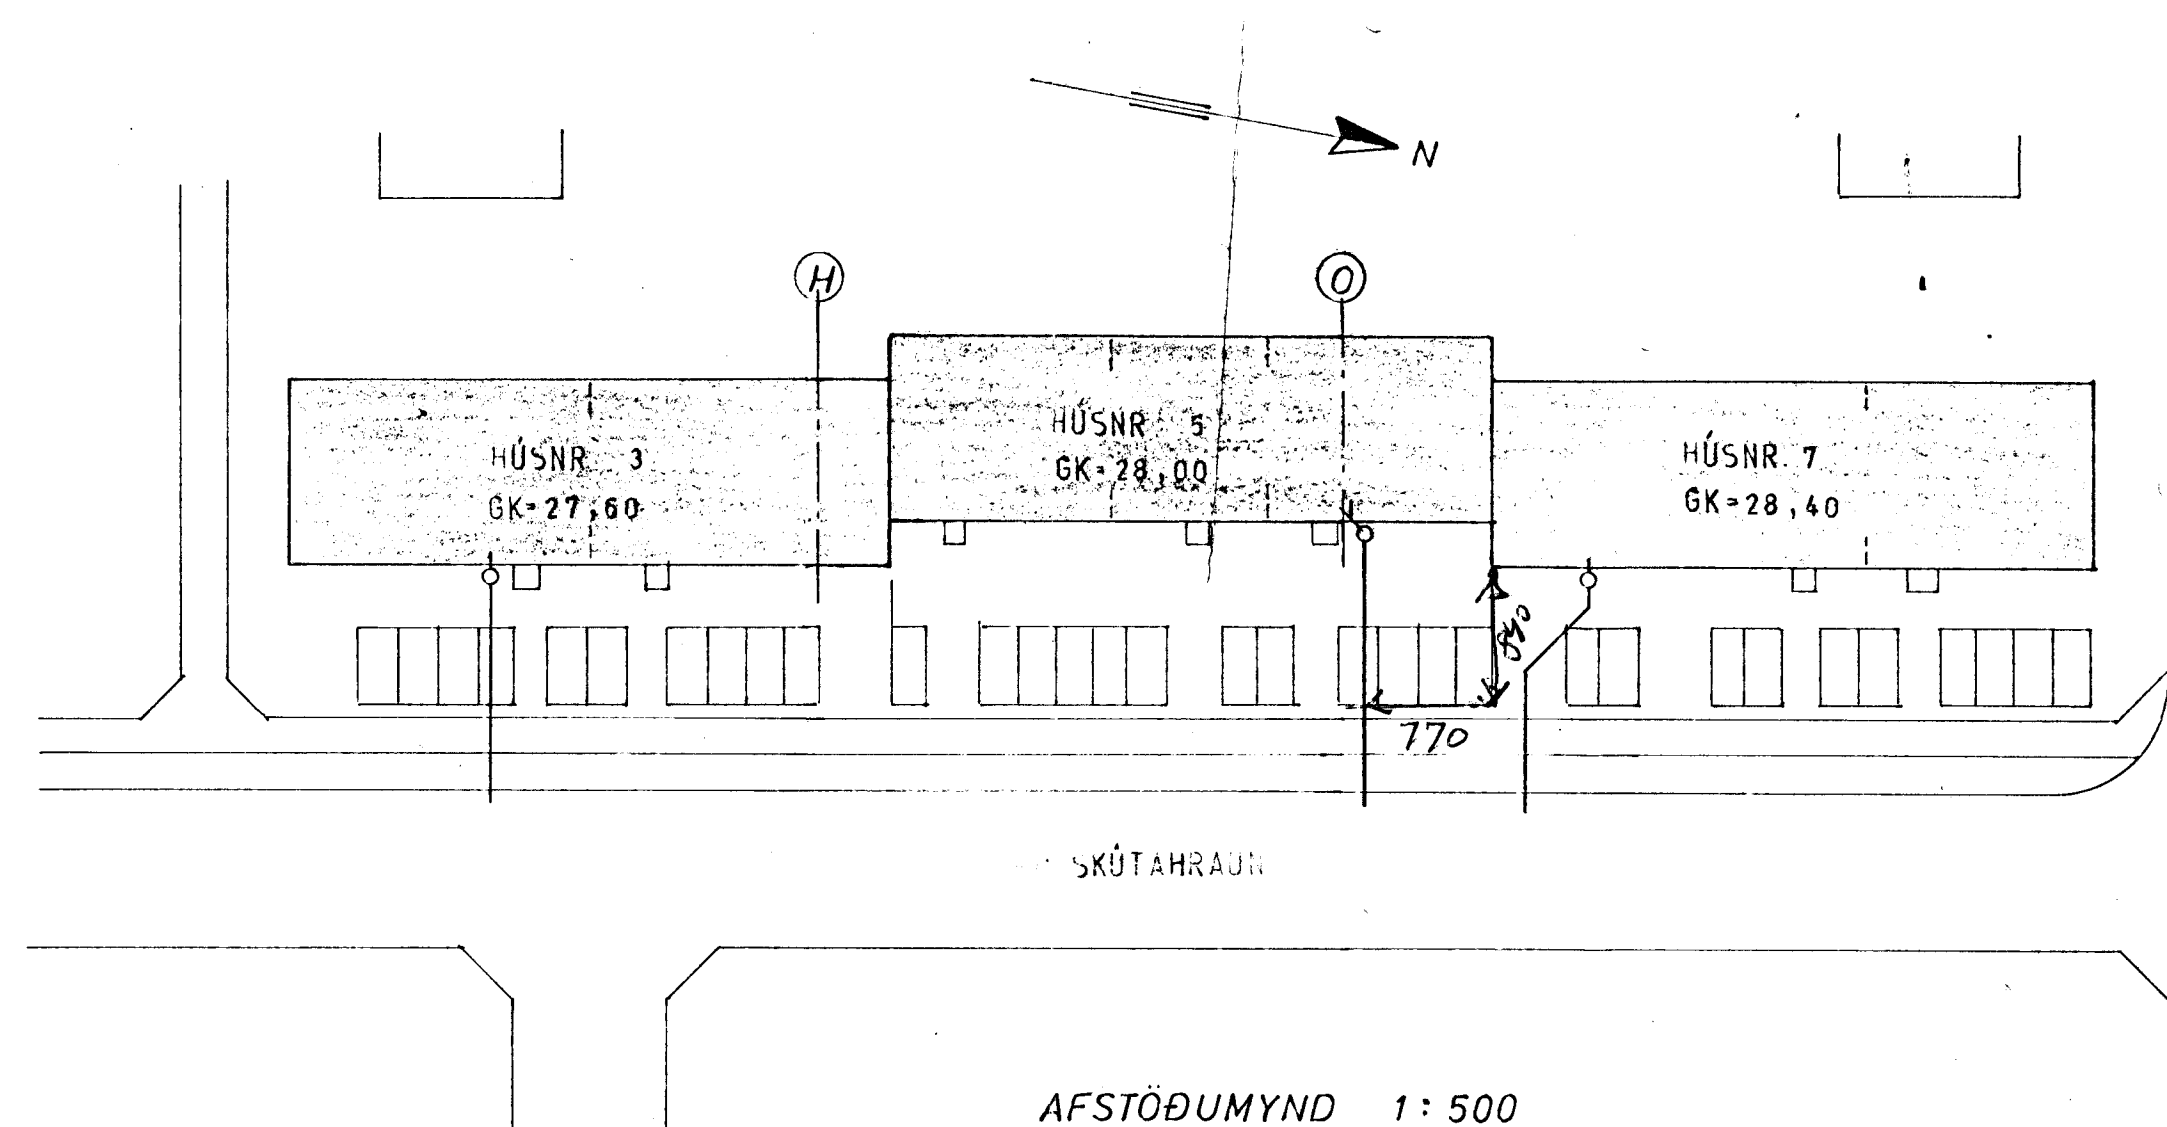

AFSTÖÐUMYND 1:500

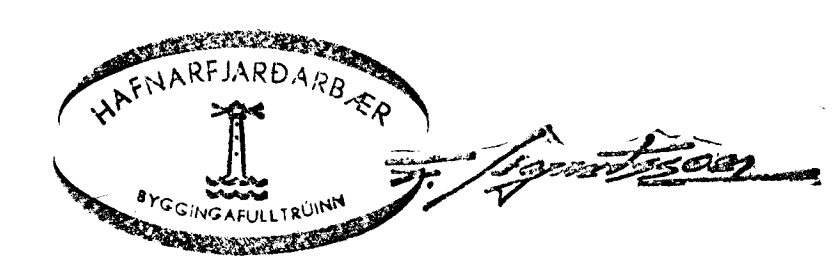

SKÝRINGAR SJÁ TEIKN. NR. 2.0

SKÚTAHRAUN 3-5, HAFNARFIRÐI	MÆLIKVAÐI 1:500	VERK 7923	TEIKN NR. 21A
GRUNNLAGNIR	Hannað Teknað	Yfirfarð Samb.	DAGS MAI 80.
JÓHANN GUNNAR BERGPÓRSSON VERKFR MVI STRANDGÖTU 11 — HAFNARFIRÐI — SÍMI 53315	BREYTT		