
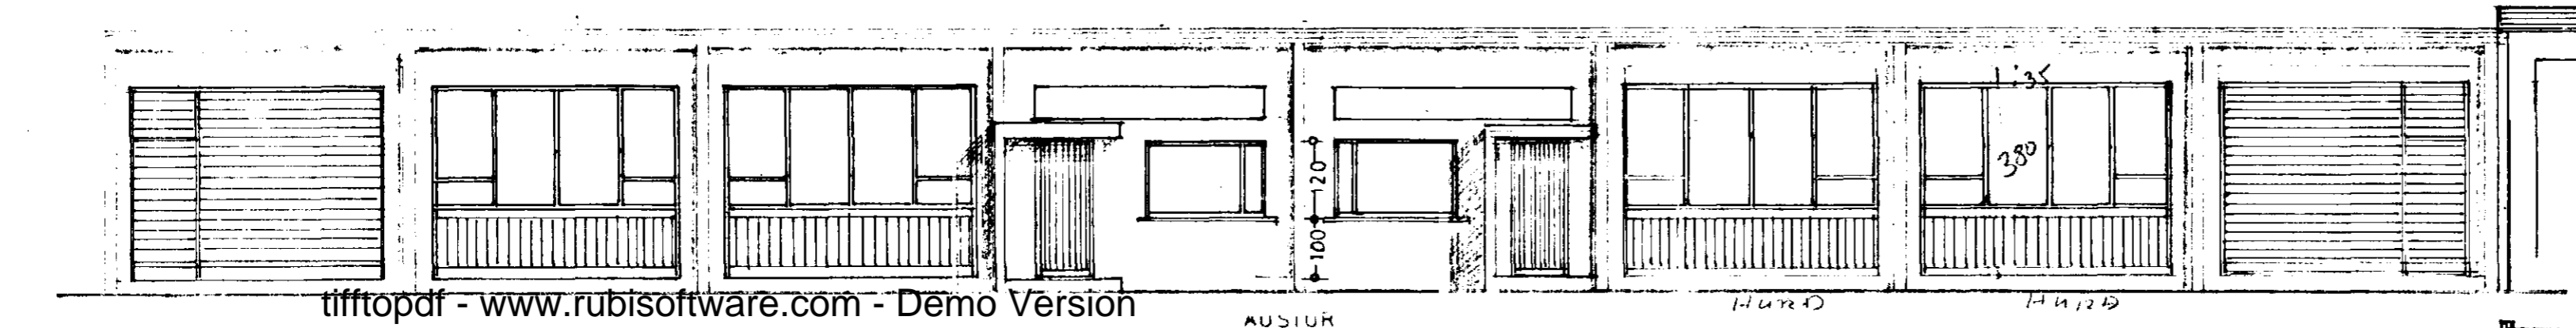
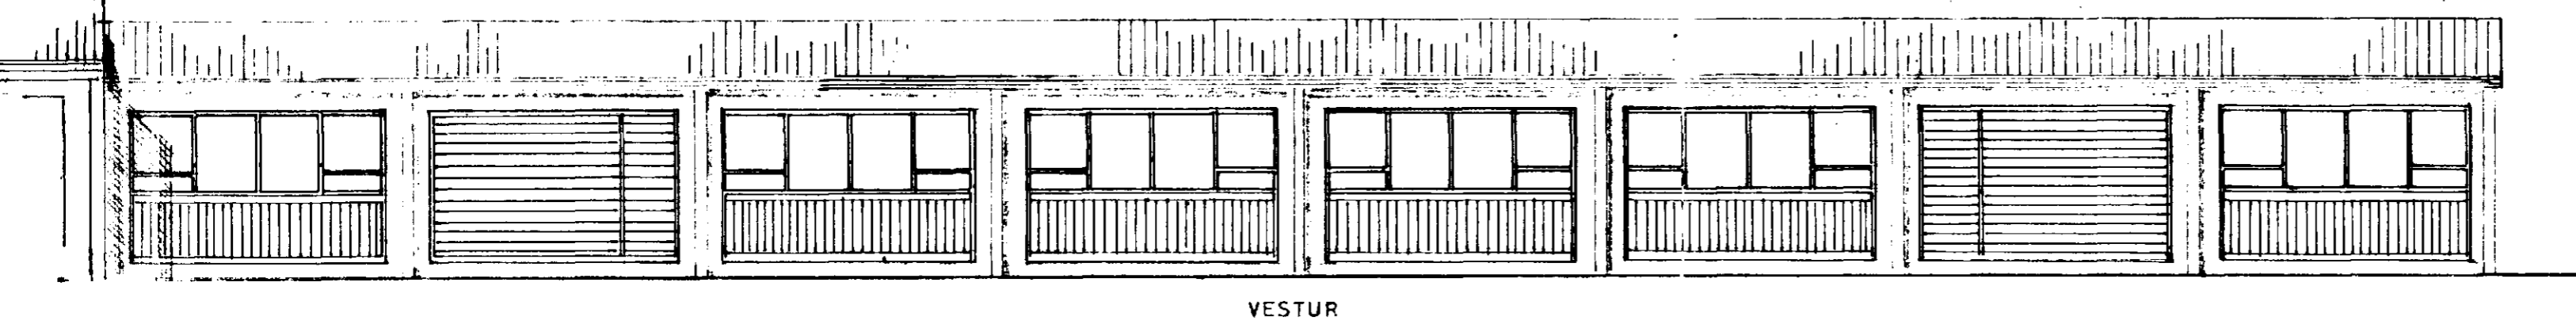


Samþykkt á fundi bygginga-
nefndar þ. 21/5 1979
BYGGINGAFULLTRÚN
Í HAFNARFIRDI

Áskilið er samþykki
Brunamálastofnunar ríkisins

Áskilið er samþykki
heilbrigðisráðs Hafnarfjarðar

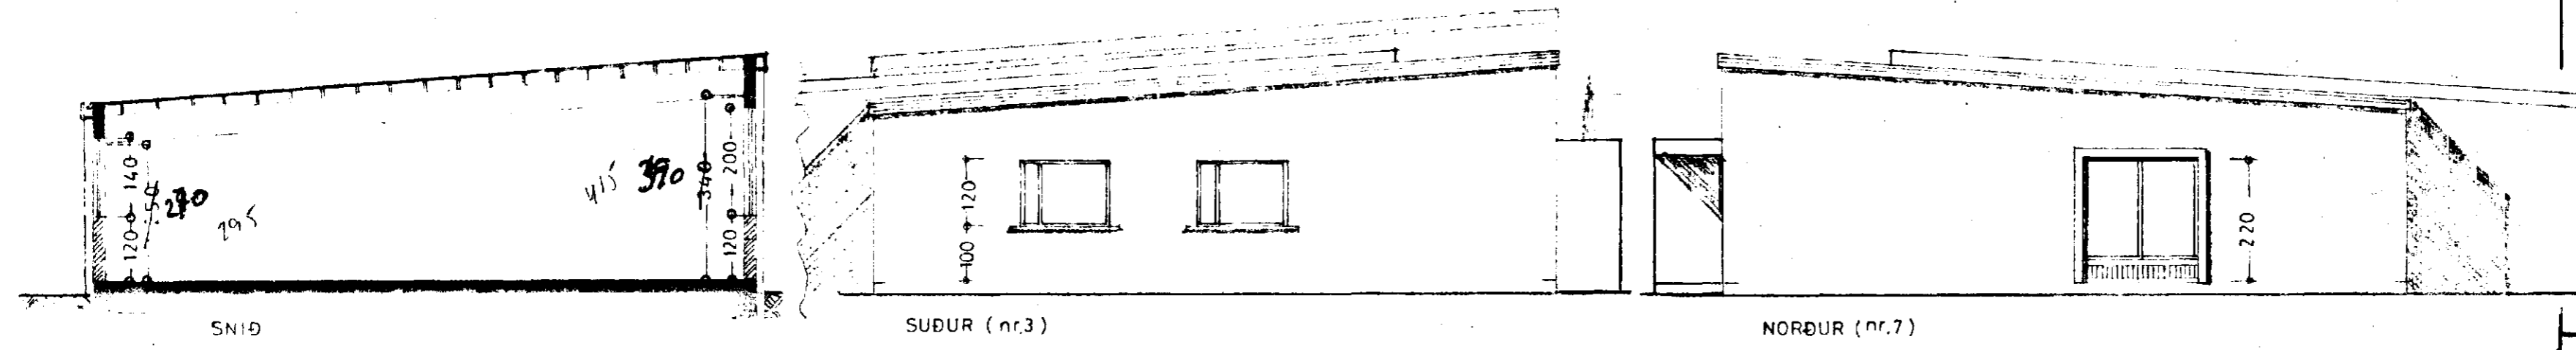


Hokkann st. 21/880

19/6'81 sp. hekkann í gólfu
nyrri hekk (02) um 25cm.

17/2'82 sp. hekkann í gólfu
sýndi hekk (01) um 25cm

tifftopdf - www.rubissoftware.com - Demo Version

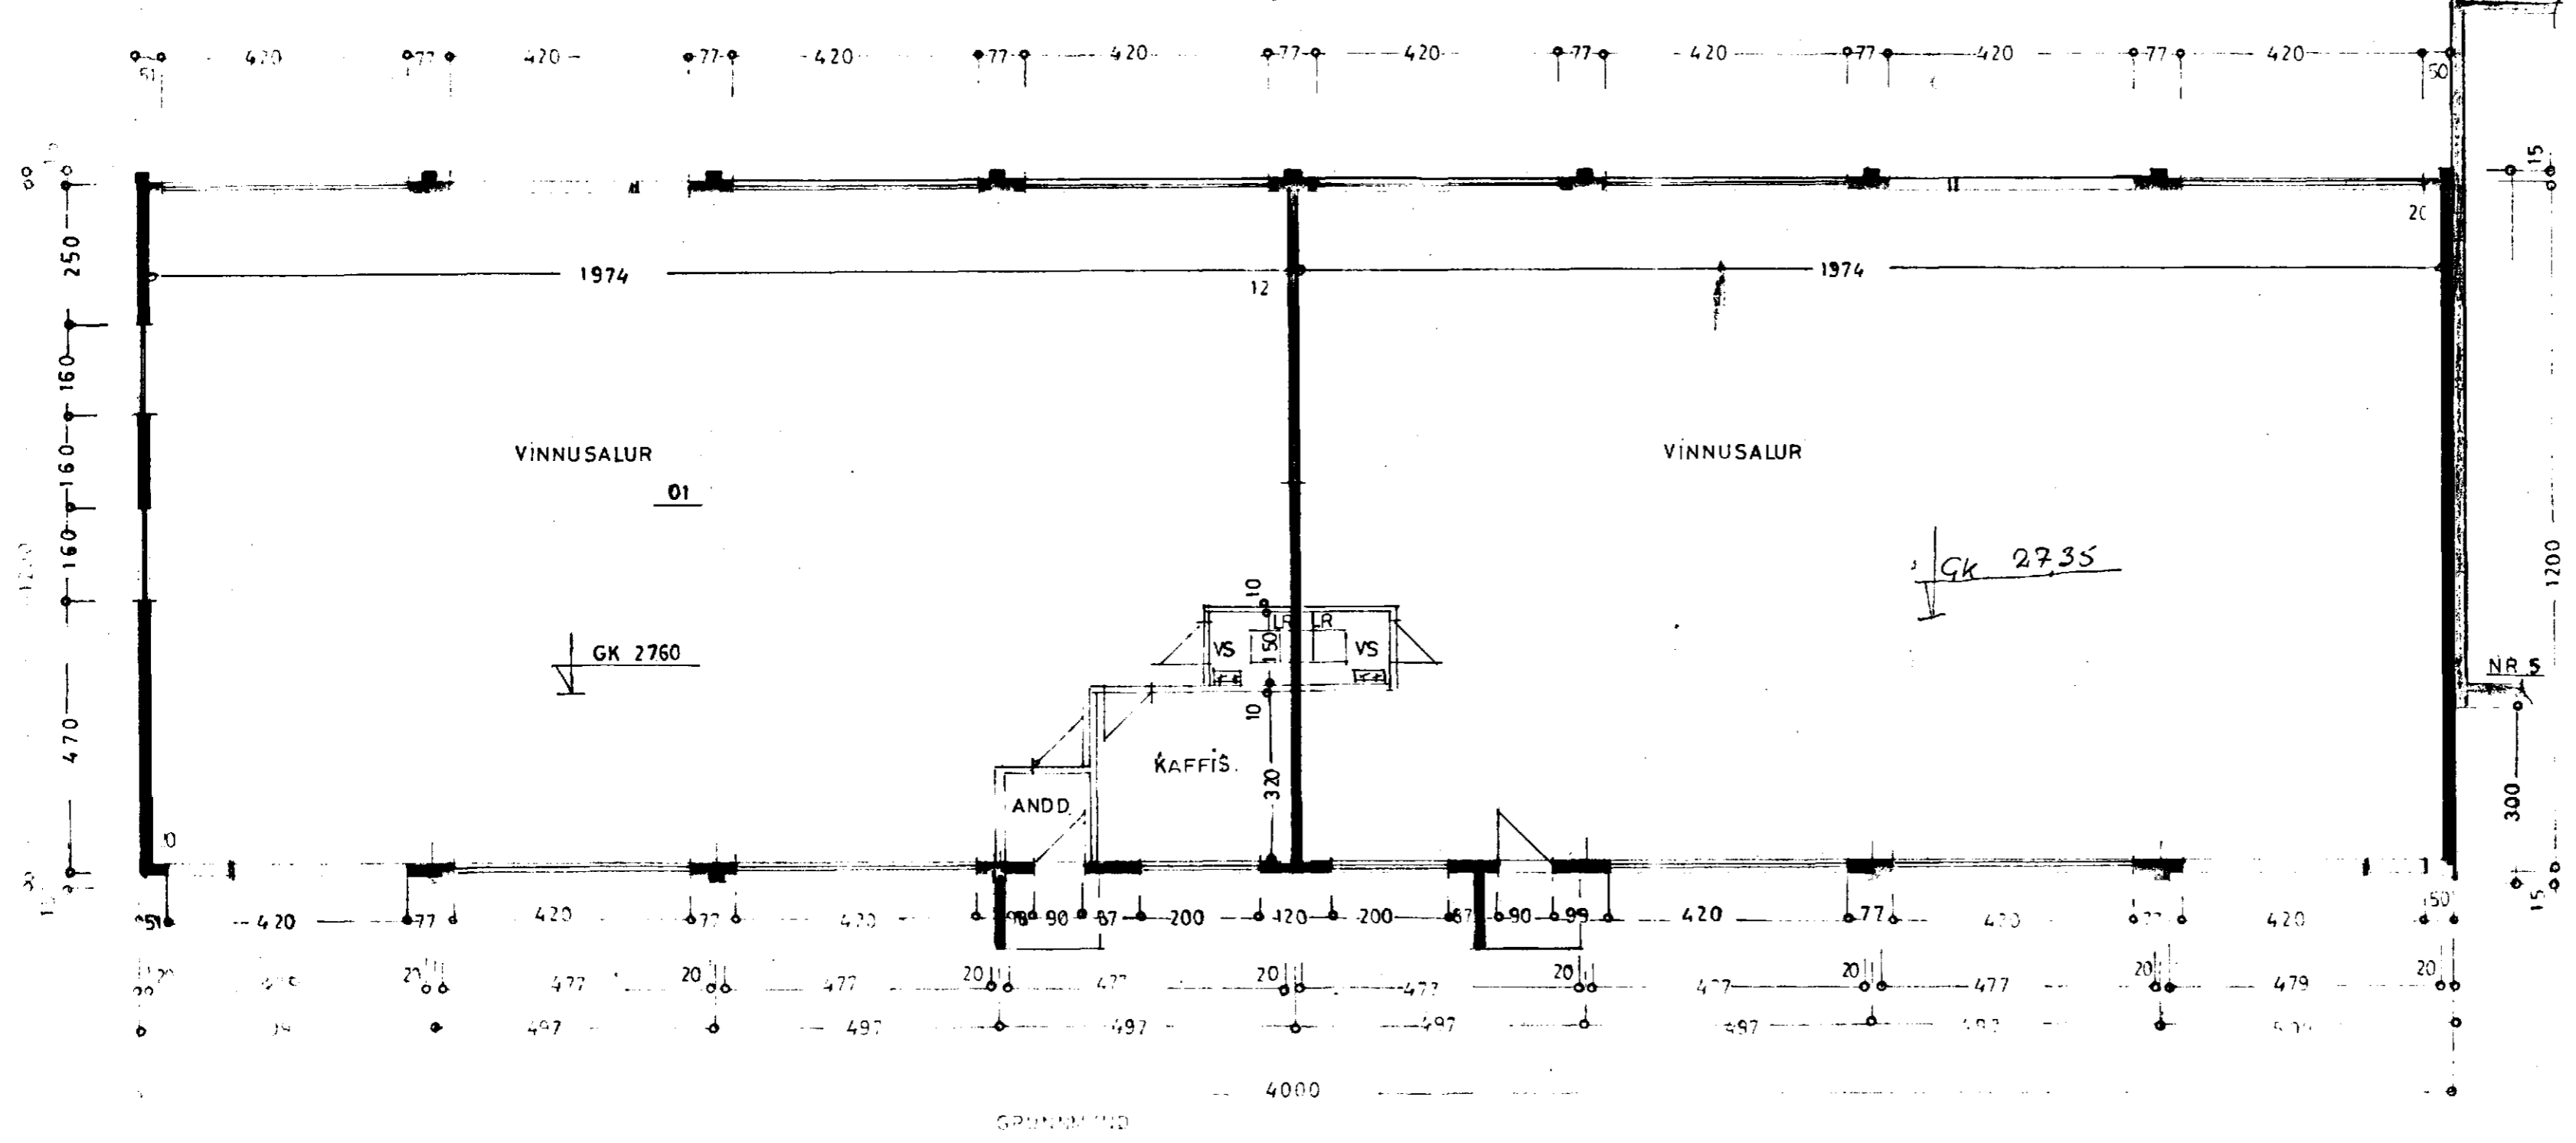

STÆRÐ HÚSS:
480,0 m², 4228,0 m³
2066,00

BLAÐ 2

ÍBNABARLÖD NORÐAN KAPLAGRÍKA

• B - GATA NR. 3-5-7 • HÚS NR. 3

ÚTLIT } 1:100

GRUNNMYND }
SNÍÐ }