

GH = 23,90


GÓLFNIÐURFÖLL SÉU MED SANDFANGI
 23,50 23,20 23,50
 20‰ 37‰
 7,50 7,50 8,00

*Hér var að skota -
 Aluvar / trökubbar
 gegnum lögna*

*drum lögna á
 þöflun.*

GRUNNMYND 1: 100


VATN Ø 32 PEH
 FRÁ ÞVOTTAPLANI EÐA
 ELDRI SKEMMU

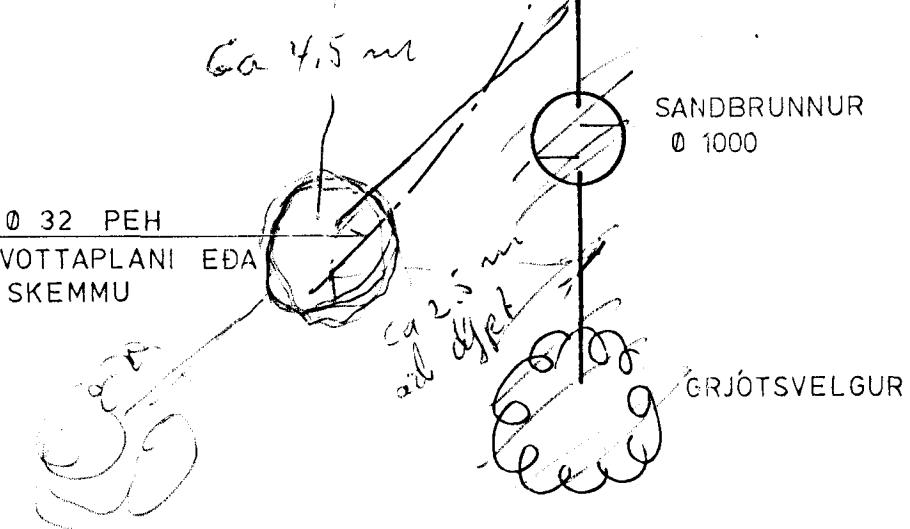

13/3 '95

*þagmir með sandfang
 eru í 90°*

*þessum mátt upprætt fylgja
 þessar myndbandsritir sem
 sýna ístand lagna 13/3 '95*

 HAGVIRKI HF VERKTAKI VERKHÖNNUN		Verk nr. Teikning nr.
SKÚTAHRAUN 2 - 220 HAFNARFIRDI - SÍMI 53999		2.1
SKÚTAHRAUN 4, SKEMMA FRÁRENSLI		Mælikvarði 1: 100
Hannað <input checked="" type="checkbox"/> Teiknað <input checked="" type="checkbox"/> Yfirfarið <input checked="" type="checkbox"/> Samþykkt <input checked="" type="checkbox"/>		Dagsetning JÚLÍ '90
<i>Harmindur Sigurðsson</i>		