



Samþykkt á fundi bygginga-
nefndar þ. 1.11.1995
BYGGINGAFULLTRÚINN
Í HAFNARFIRDI
Christján Þórunn


Sjá áskilnað frá 29/2 '89

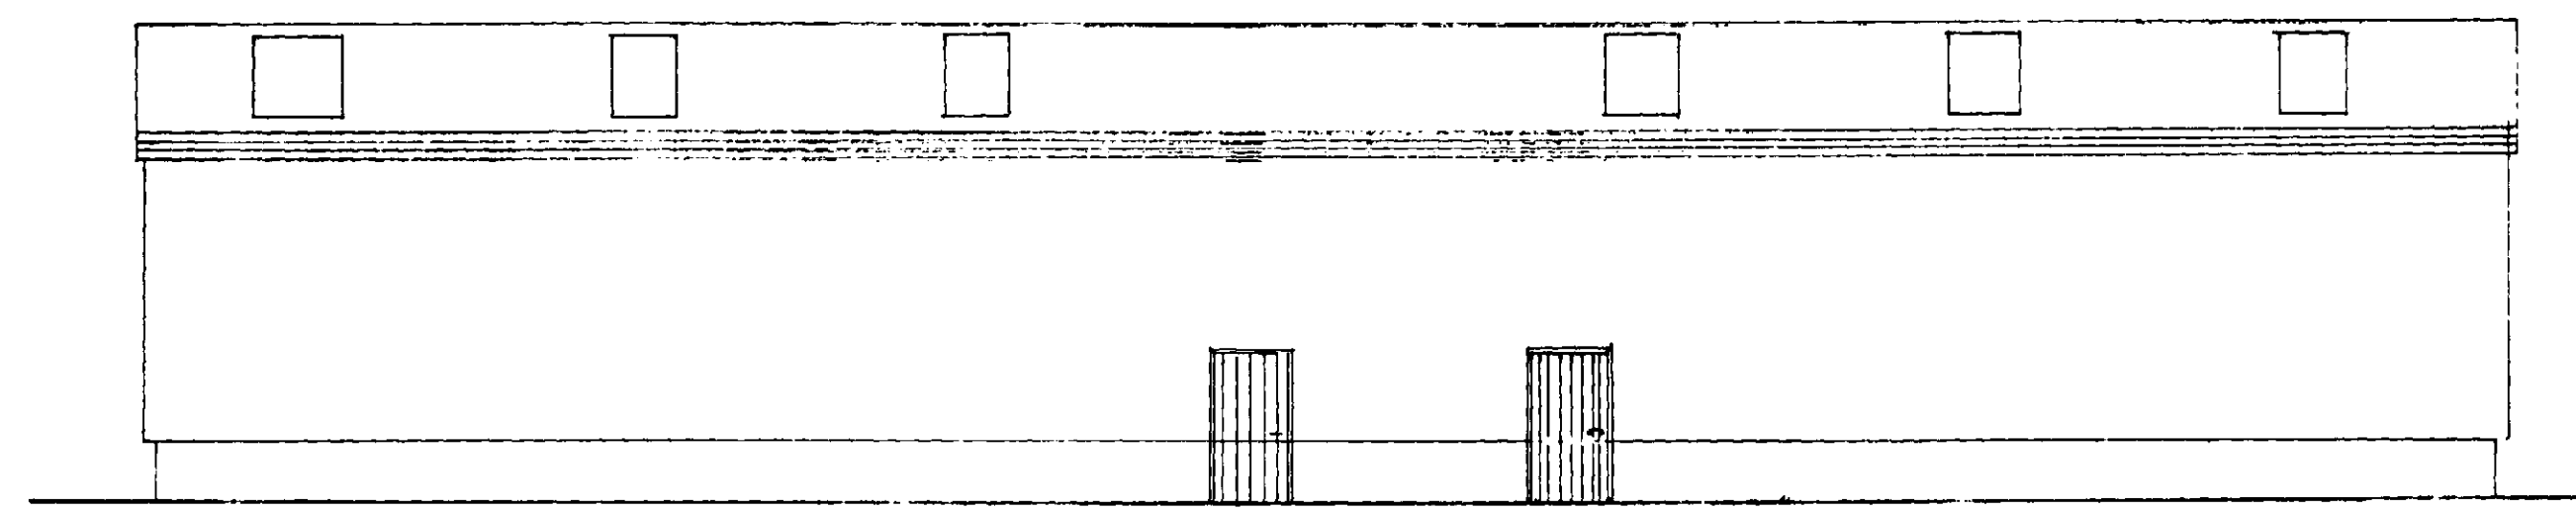


SUÐUR

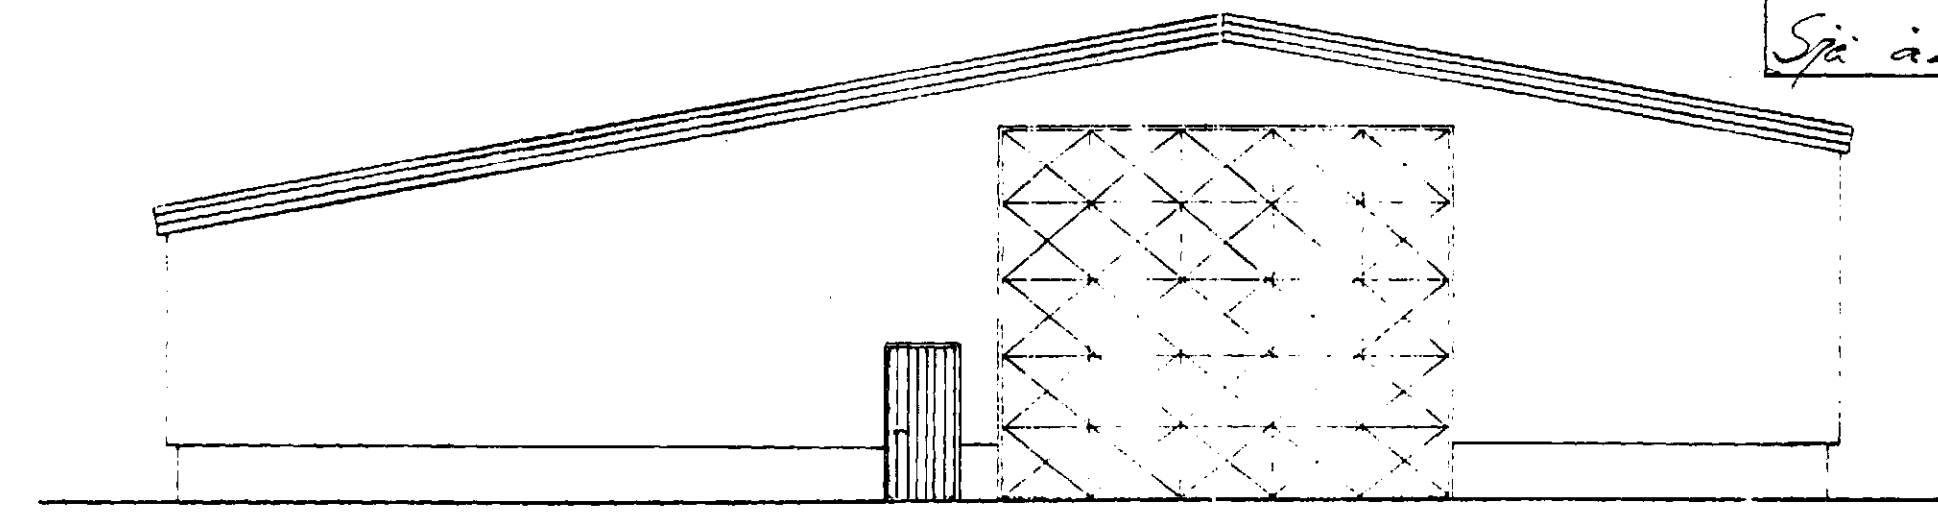


VESTUR

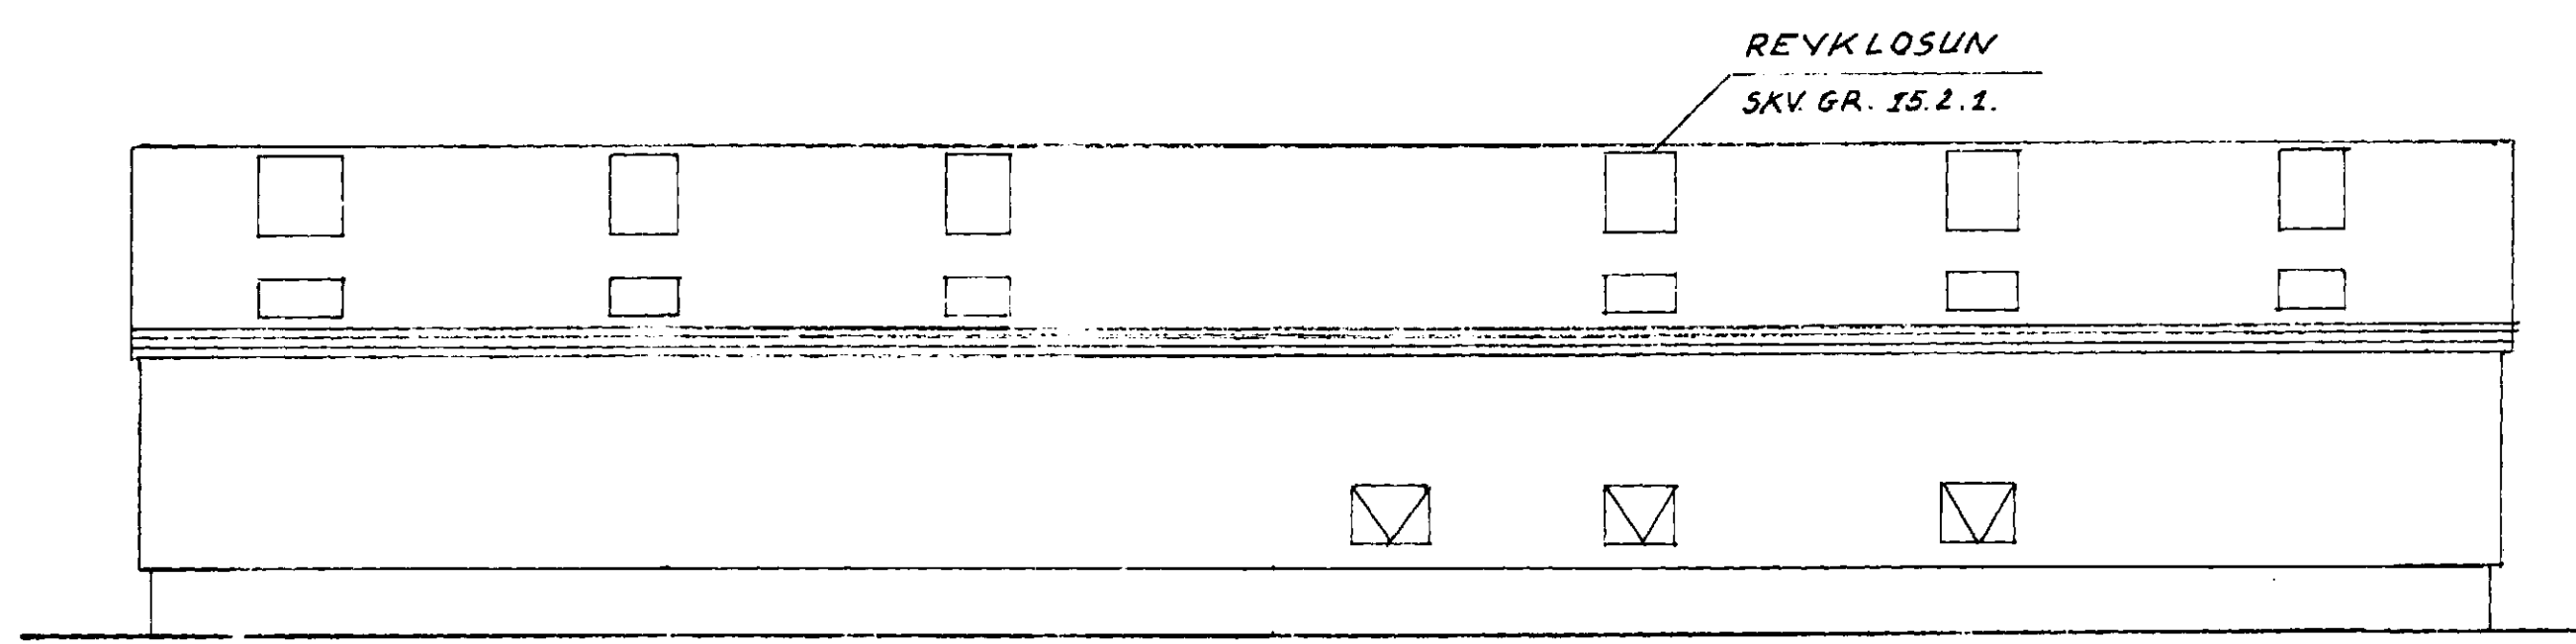


NORÐUR

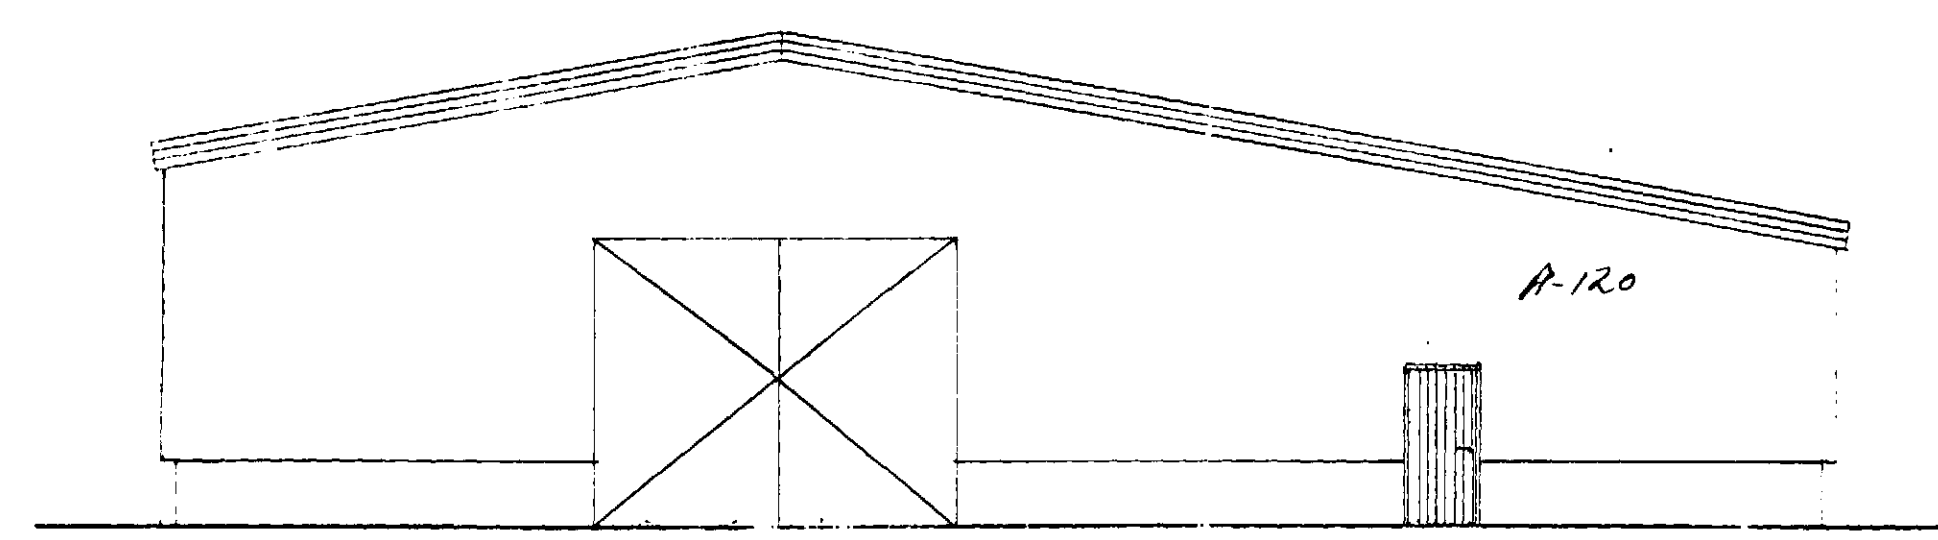

AUSTUR

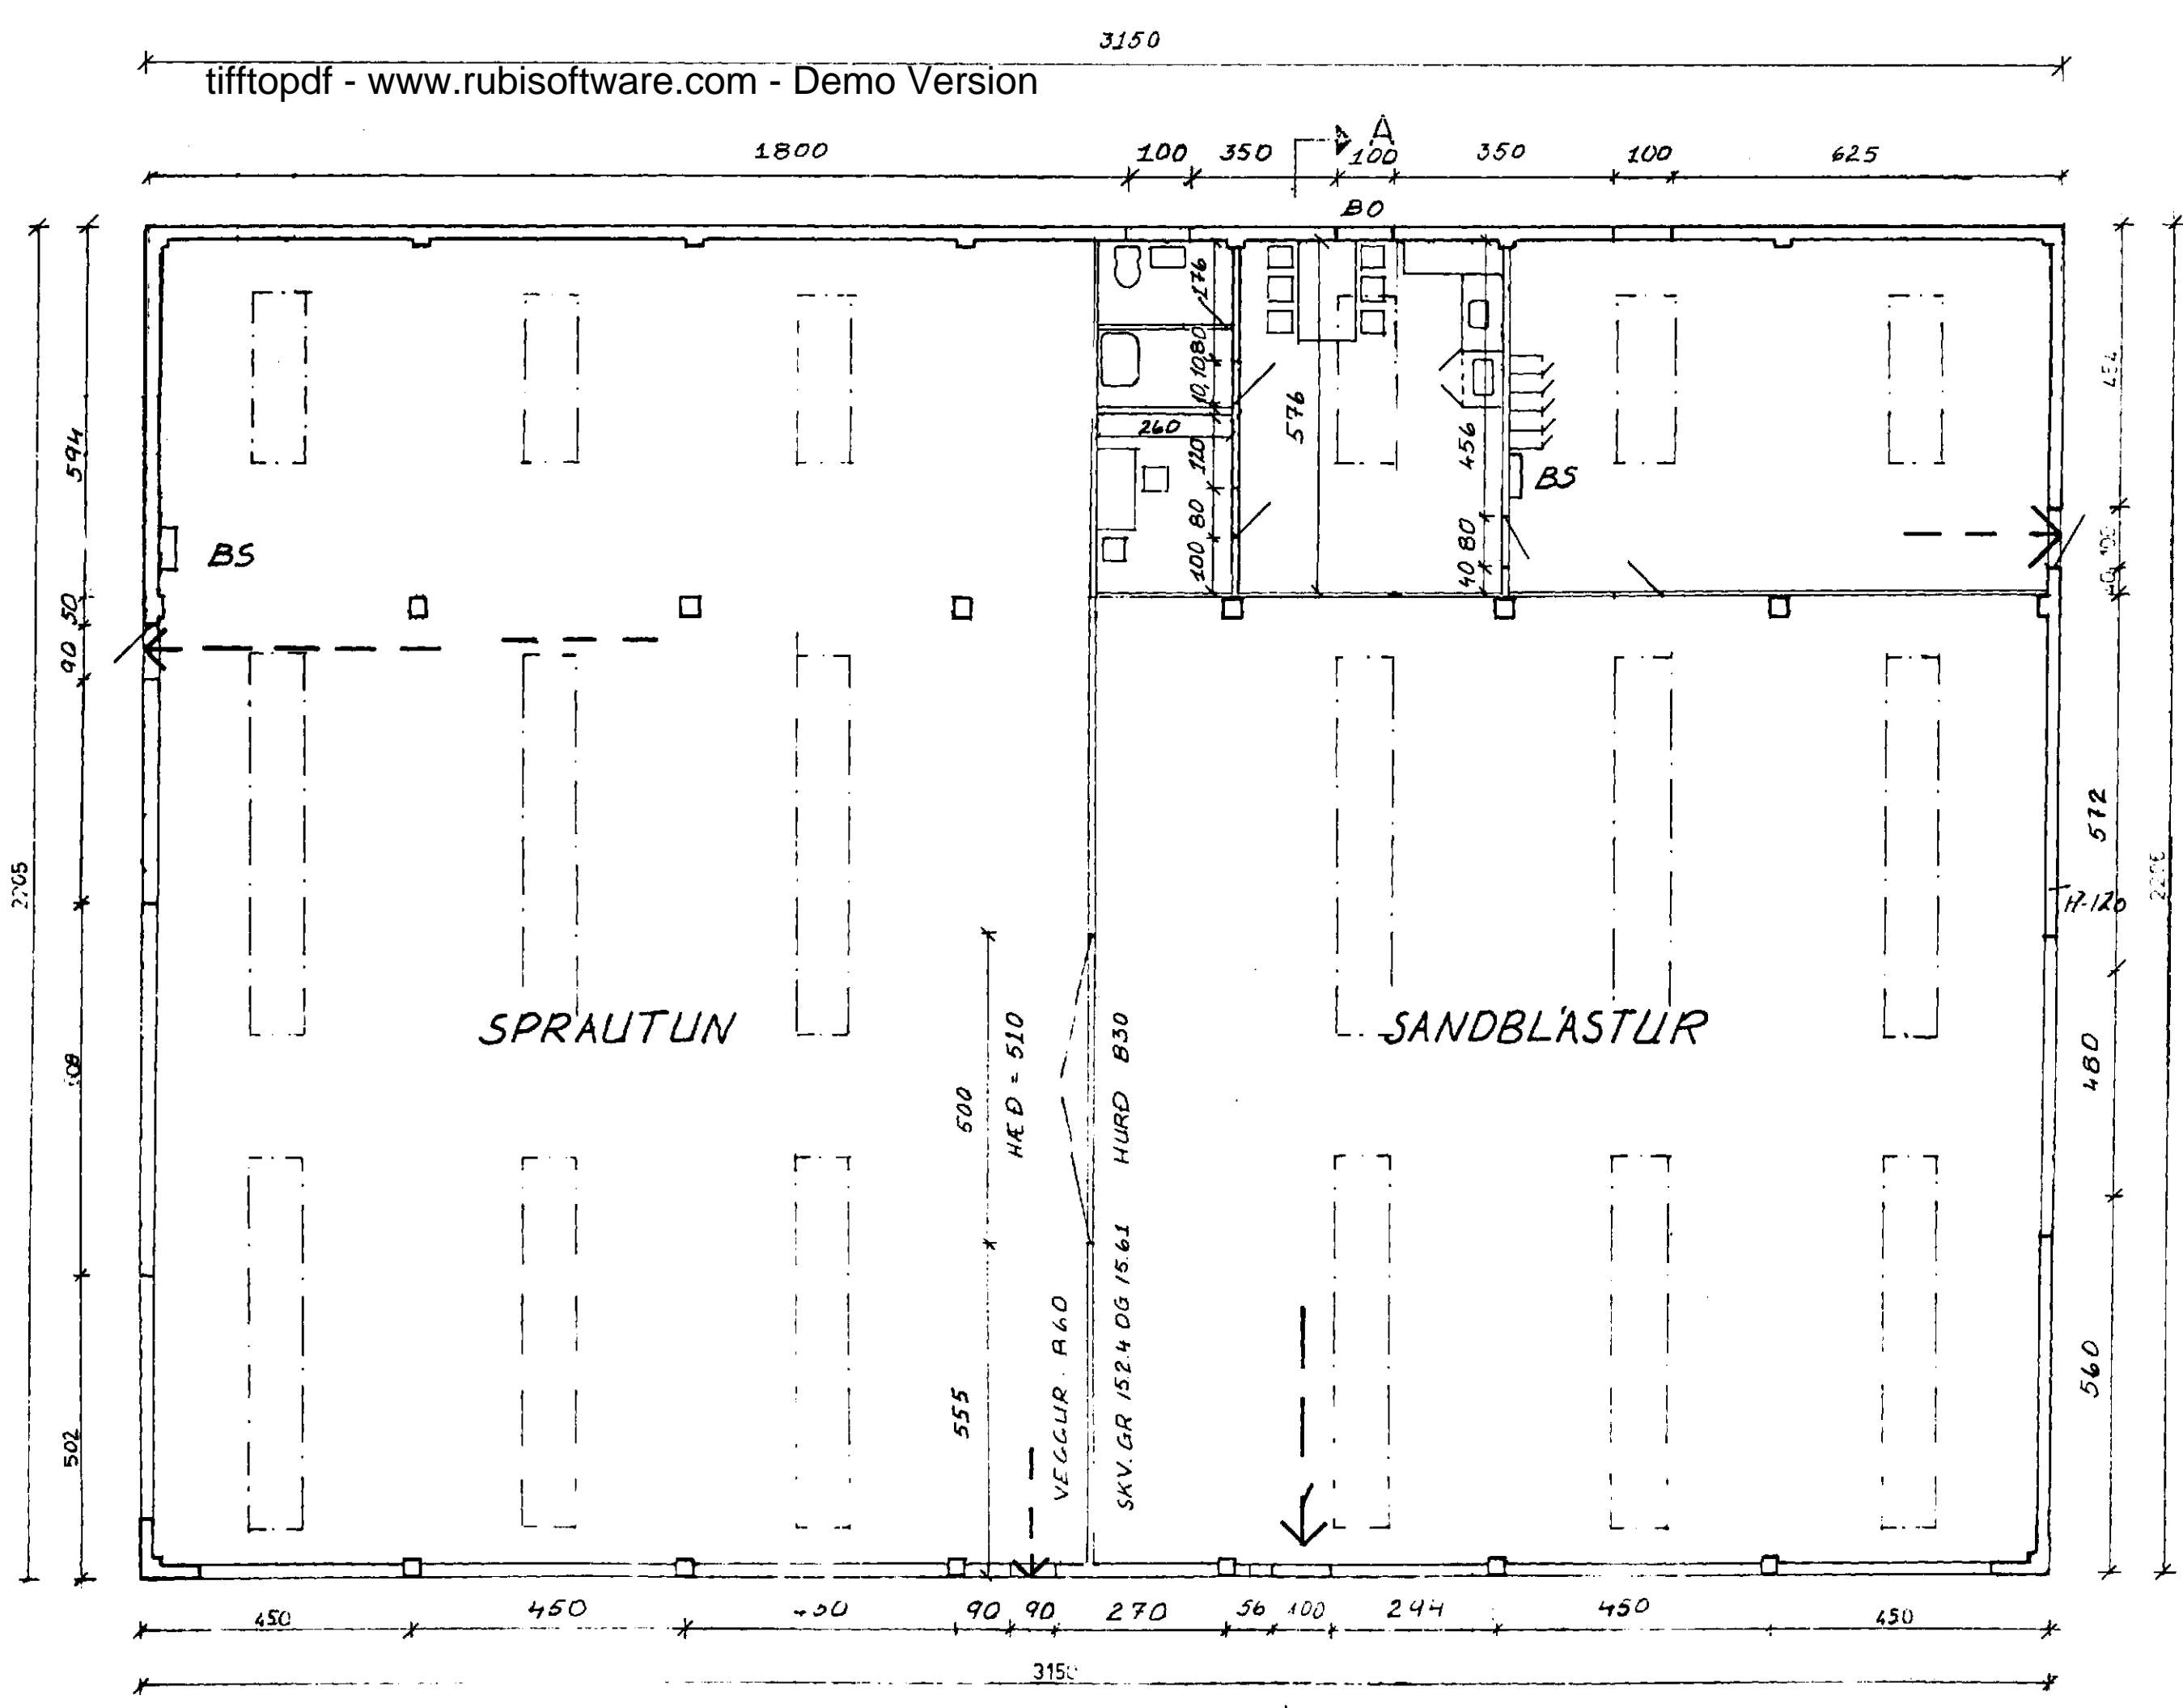

GRUNNMYND 1:100

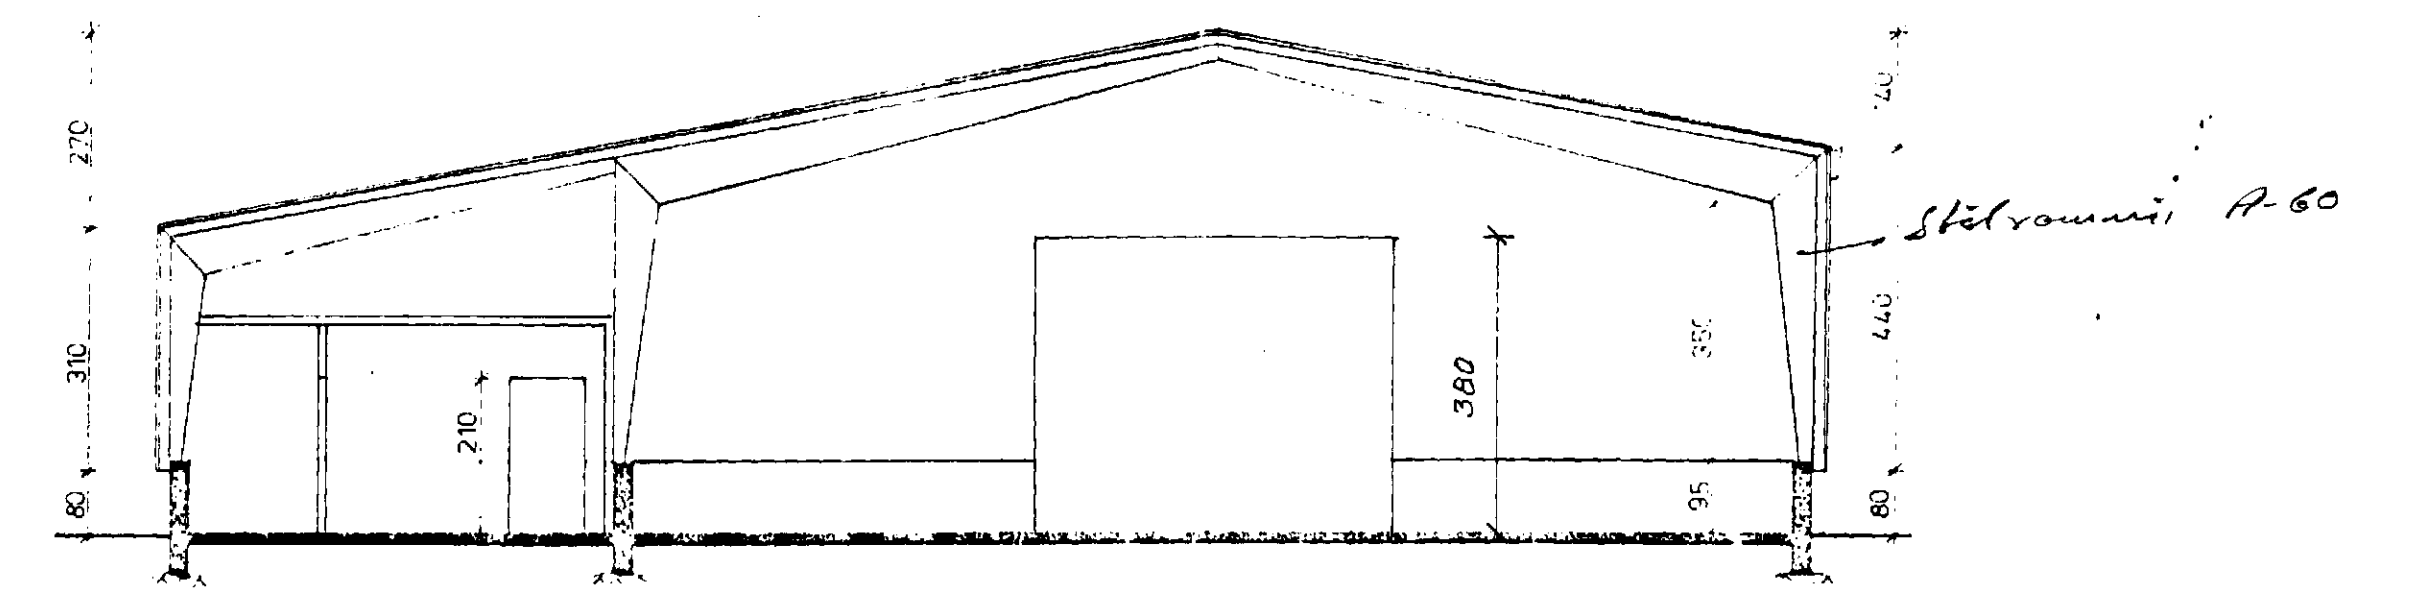

KLEDNING VEGGJA OG
LOFTA SKÁLVERA I
FLOKKI I


STAFUR: _____
694,42

Þetta hús er upphaflega hannað af Hagiviki hf. / Ásmundur Sigvaldason

Verkþj. Armanns Jóh. ehf. Fjarðargötu II Hafnarfirði sími 565-2601		
ARMANN JÓH. FVFI	Skútahreun 4	
Breytt nokkur, breytt stásetning hurðar 3.3.95	Skemma	
HÚS REINDARTEIKNAD 16.3.95	Grunnmynd og snið	
BREYTT STARFSMANNADSTADA 02.11.95	dags. mars 1995	M: 1:100
	Hannað	Teiknað Samþykkt

Armanna Jóh.