




Samþykkt á fundi bygginga-
nefndar þ. 1.11.1995
BYGGINGA FULLTRÚINN
K. I. HAFNARFIRÐI
Þórunn Þórunn

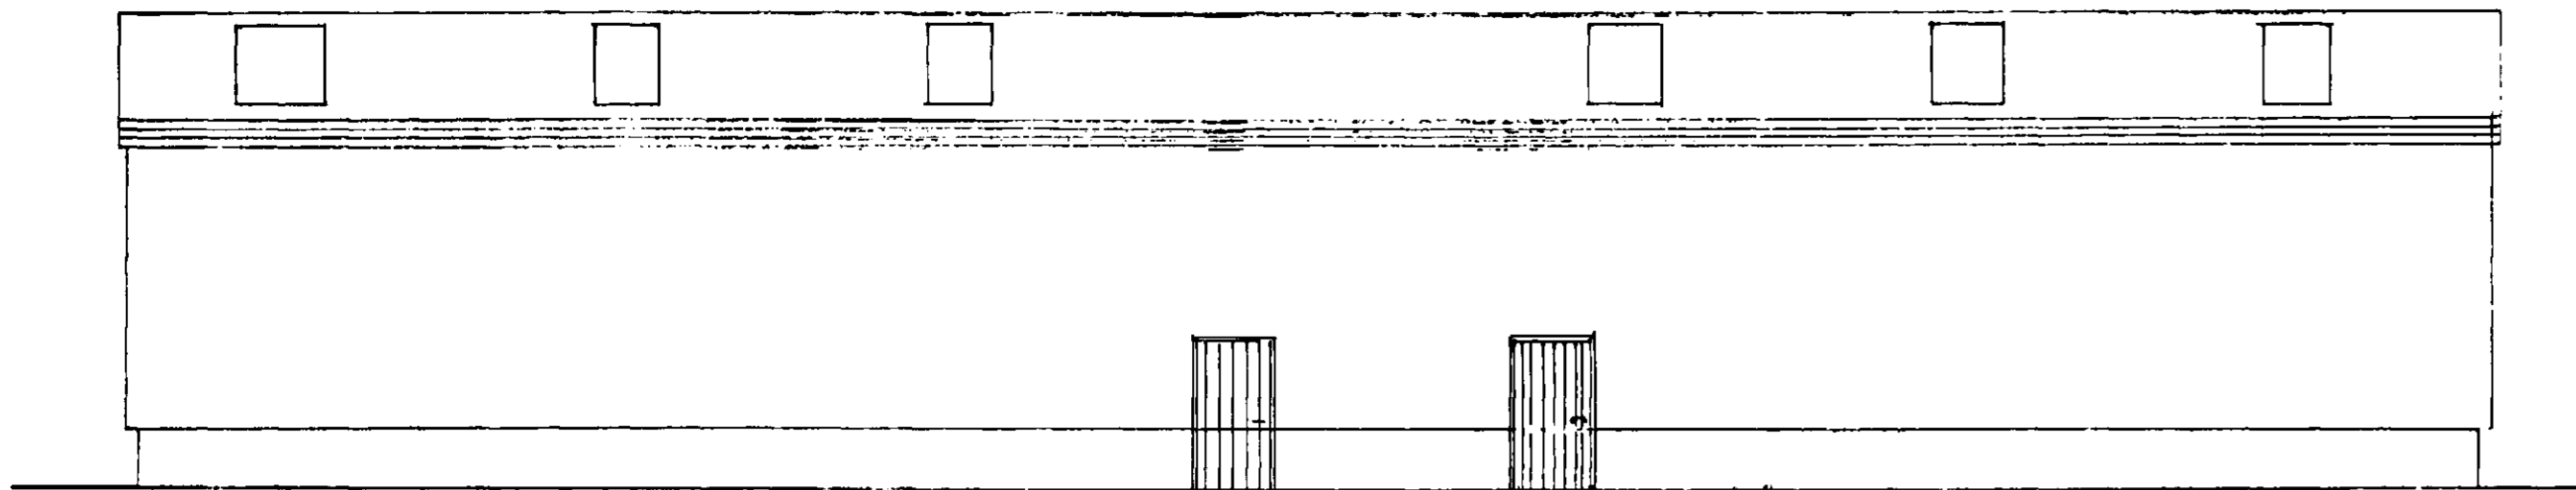


SUÐUR

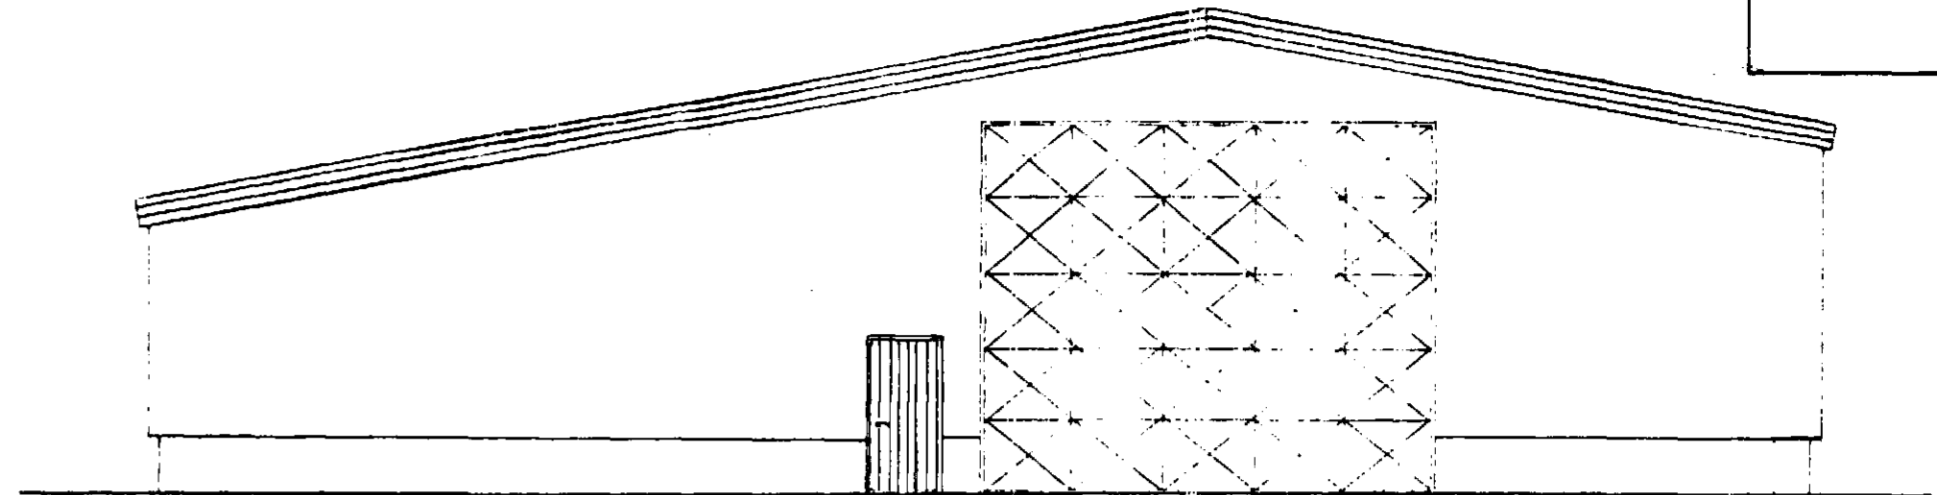


VESTUR

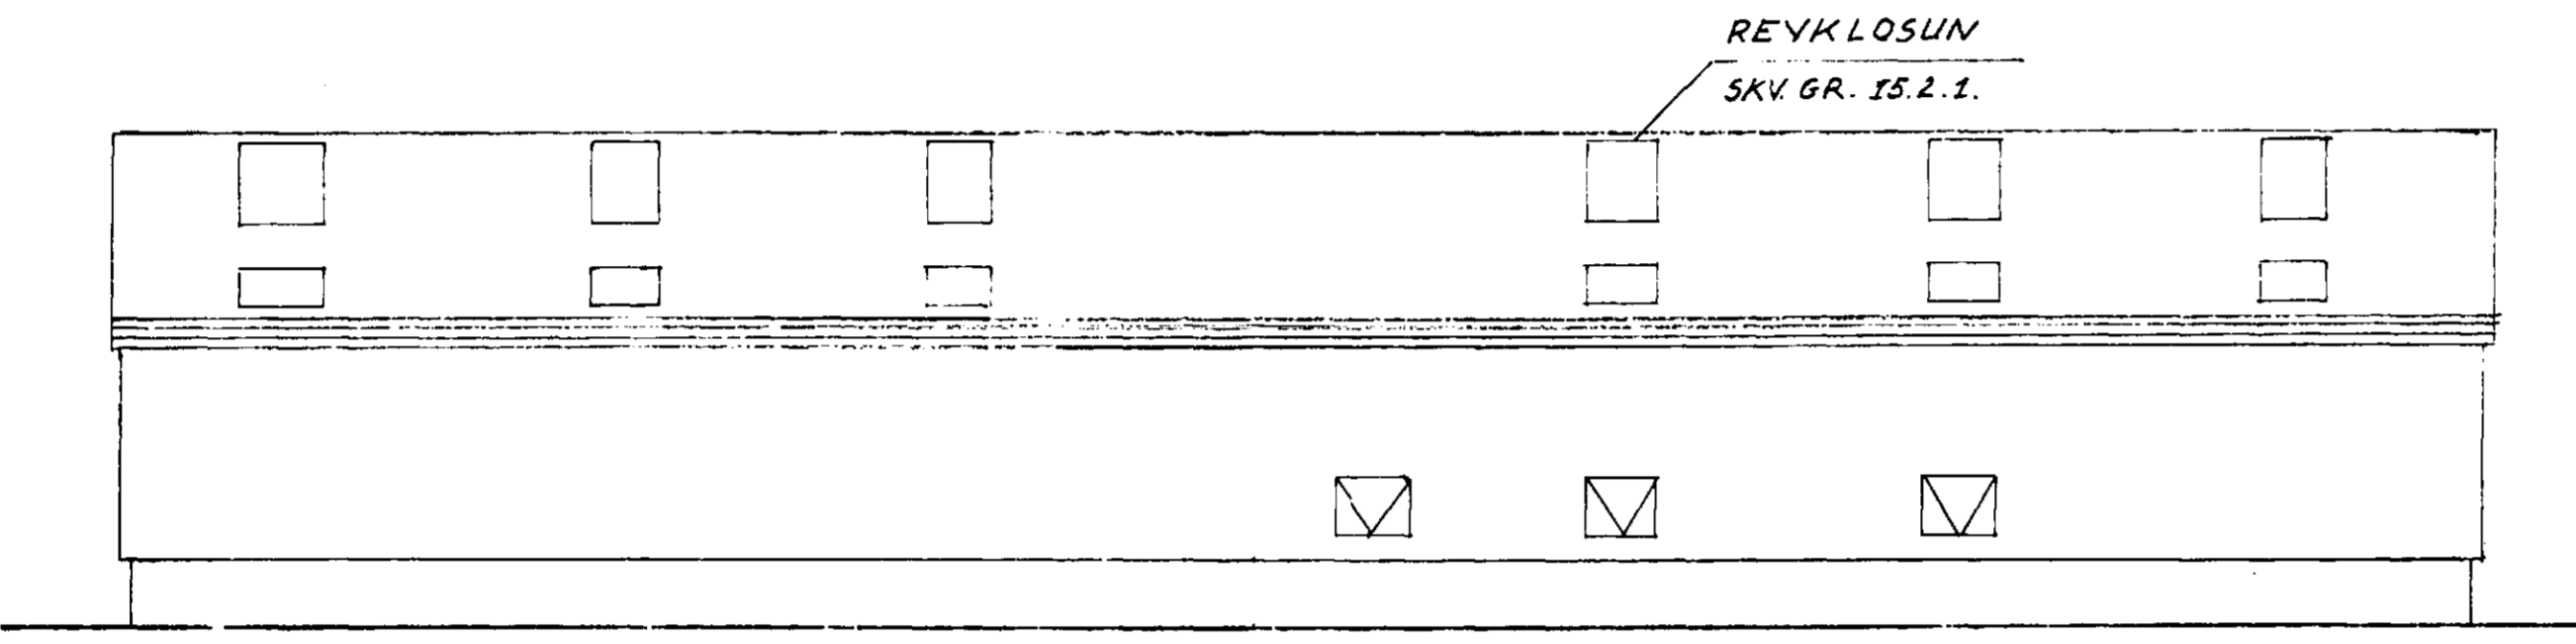


NORÐUR

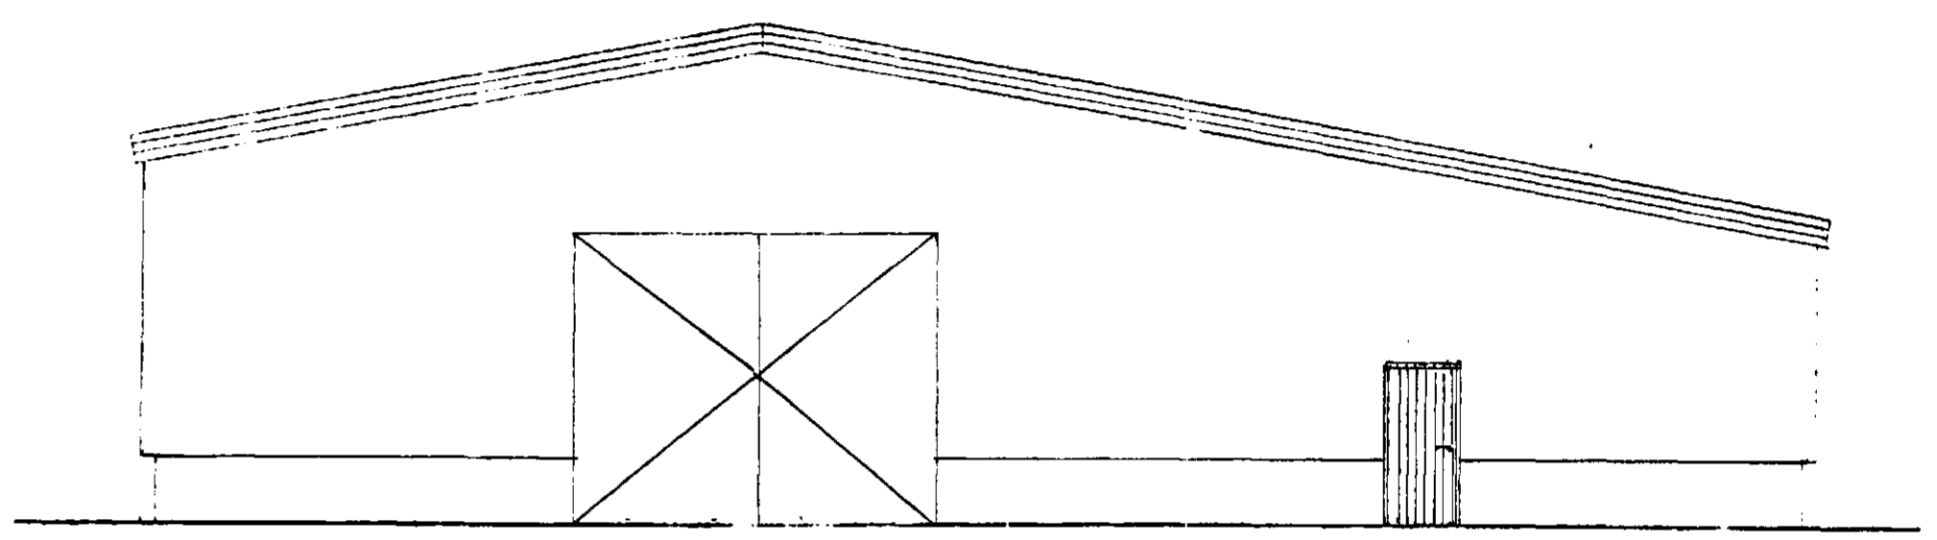

AUSTUR

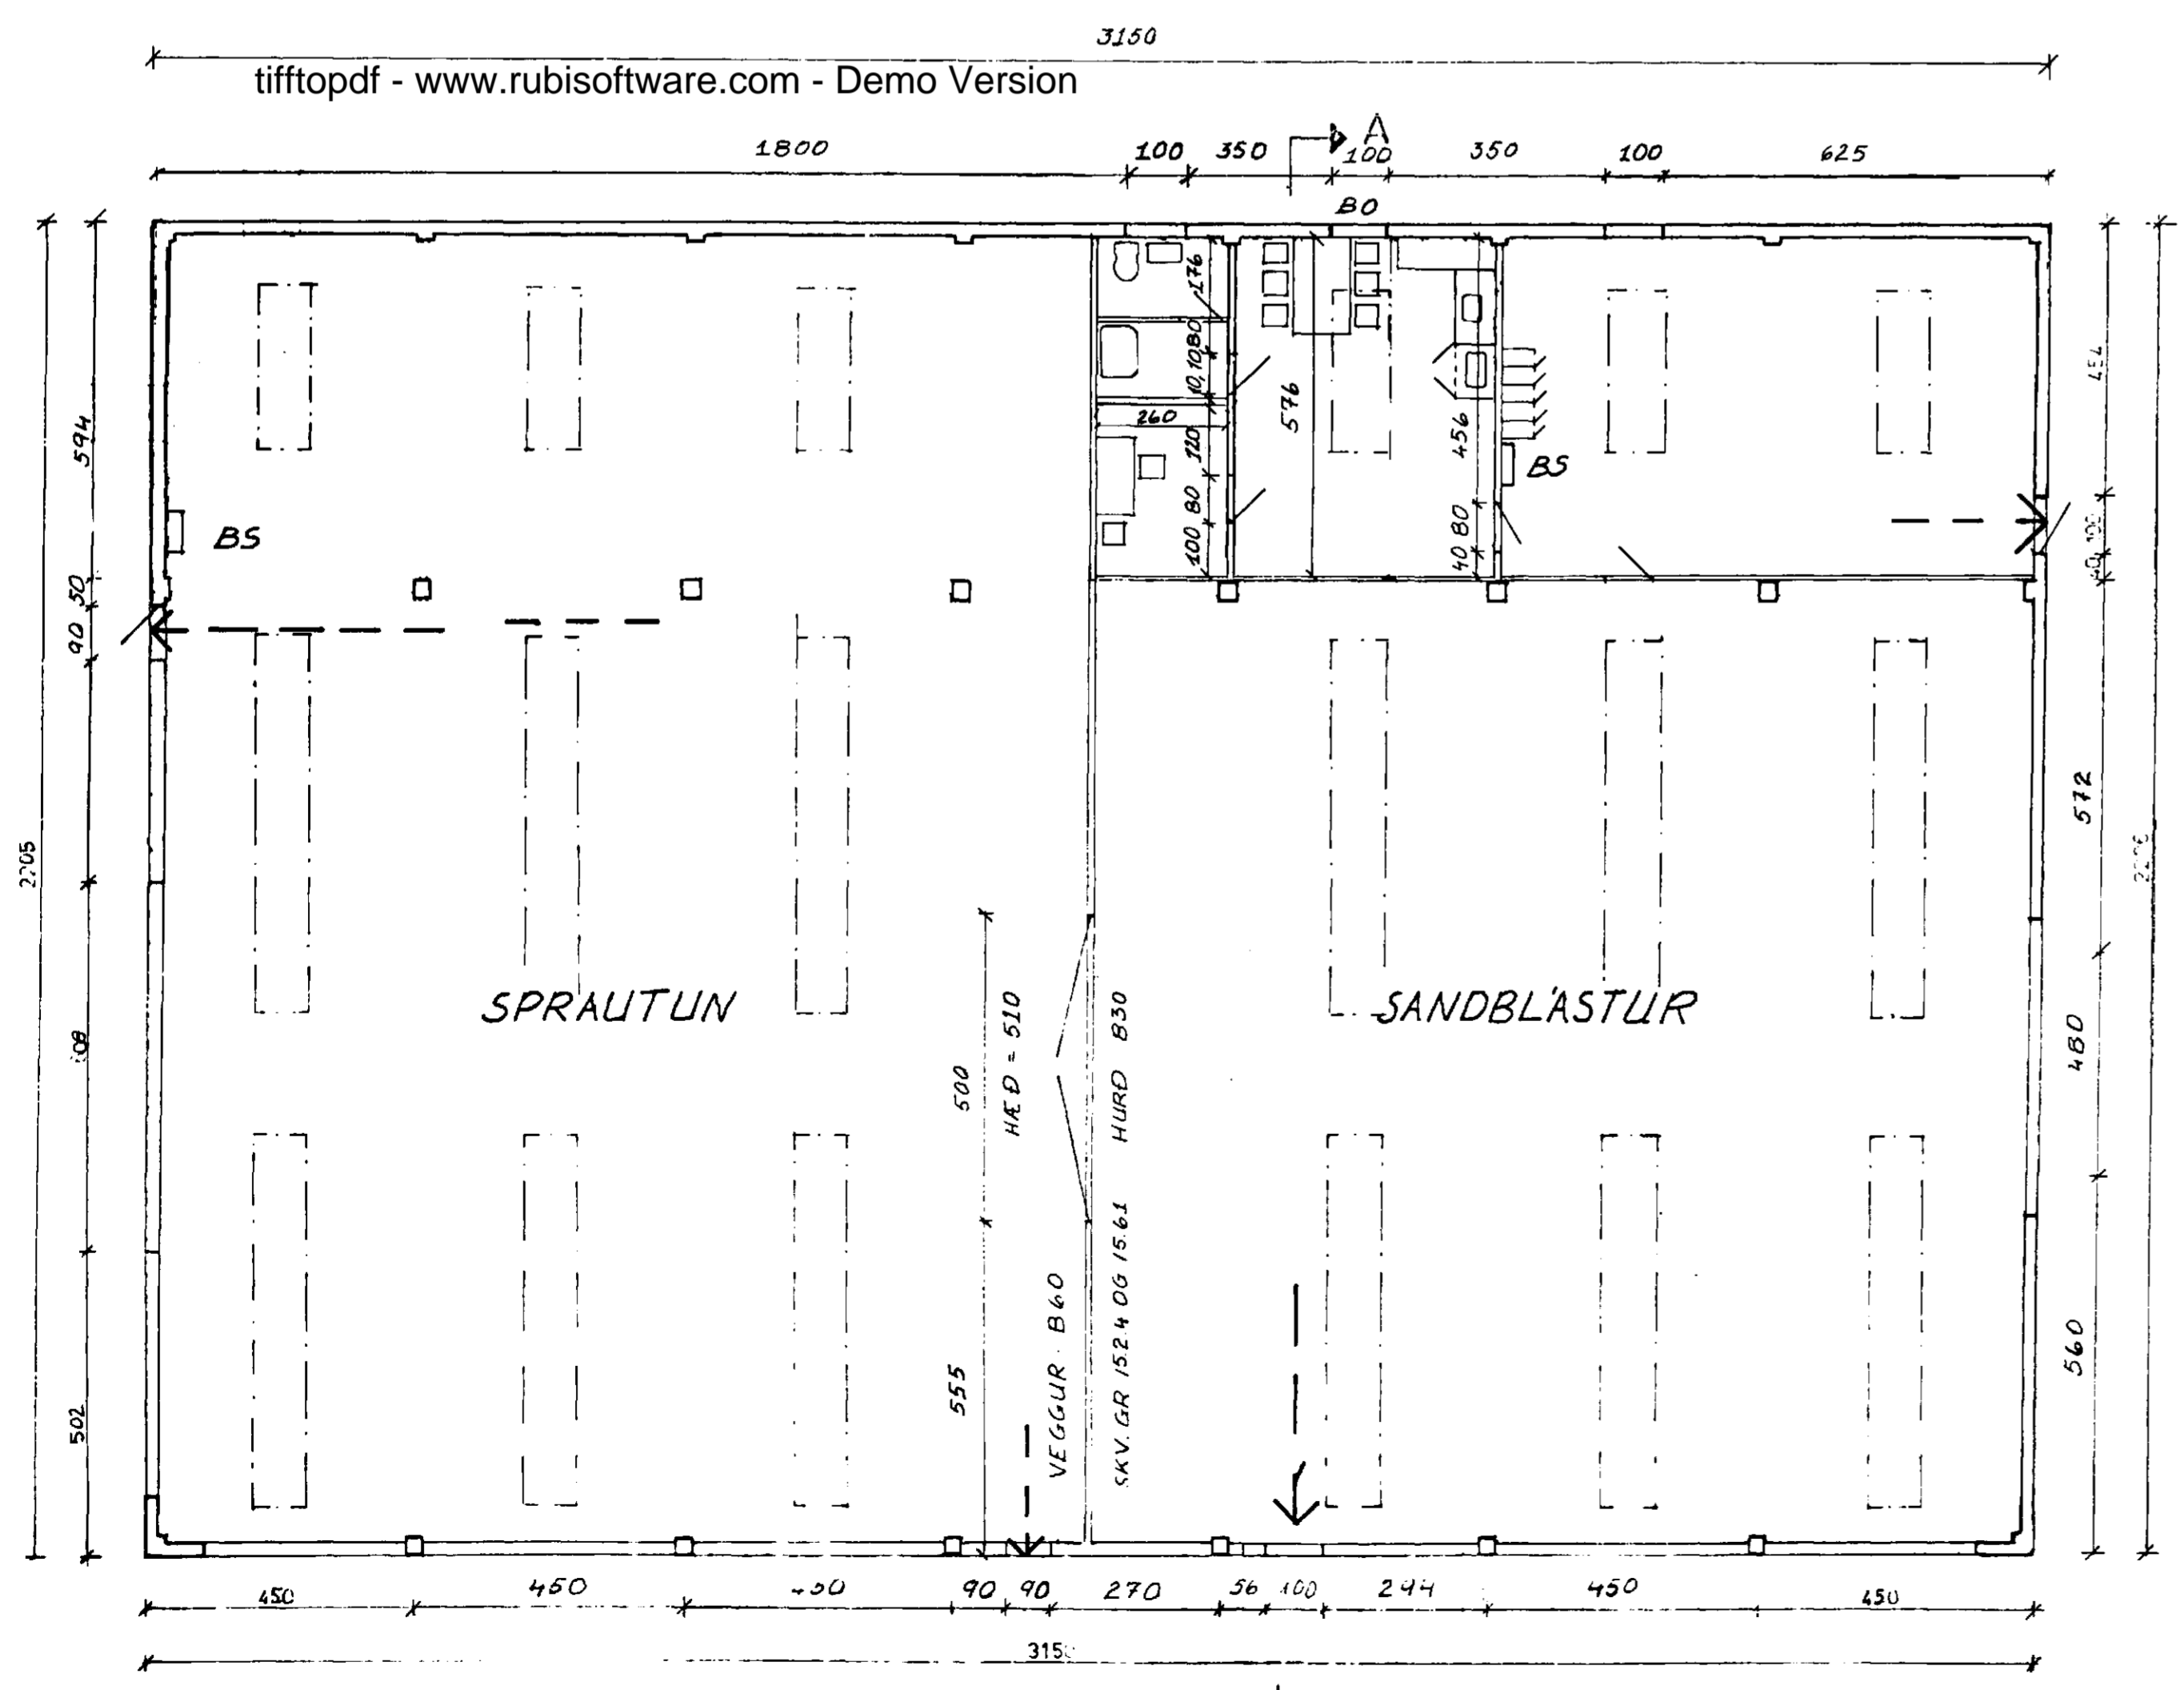

GRUNNMYND 1 : 100

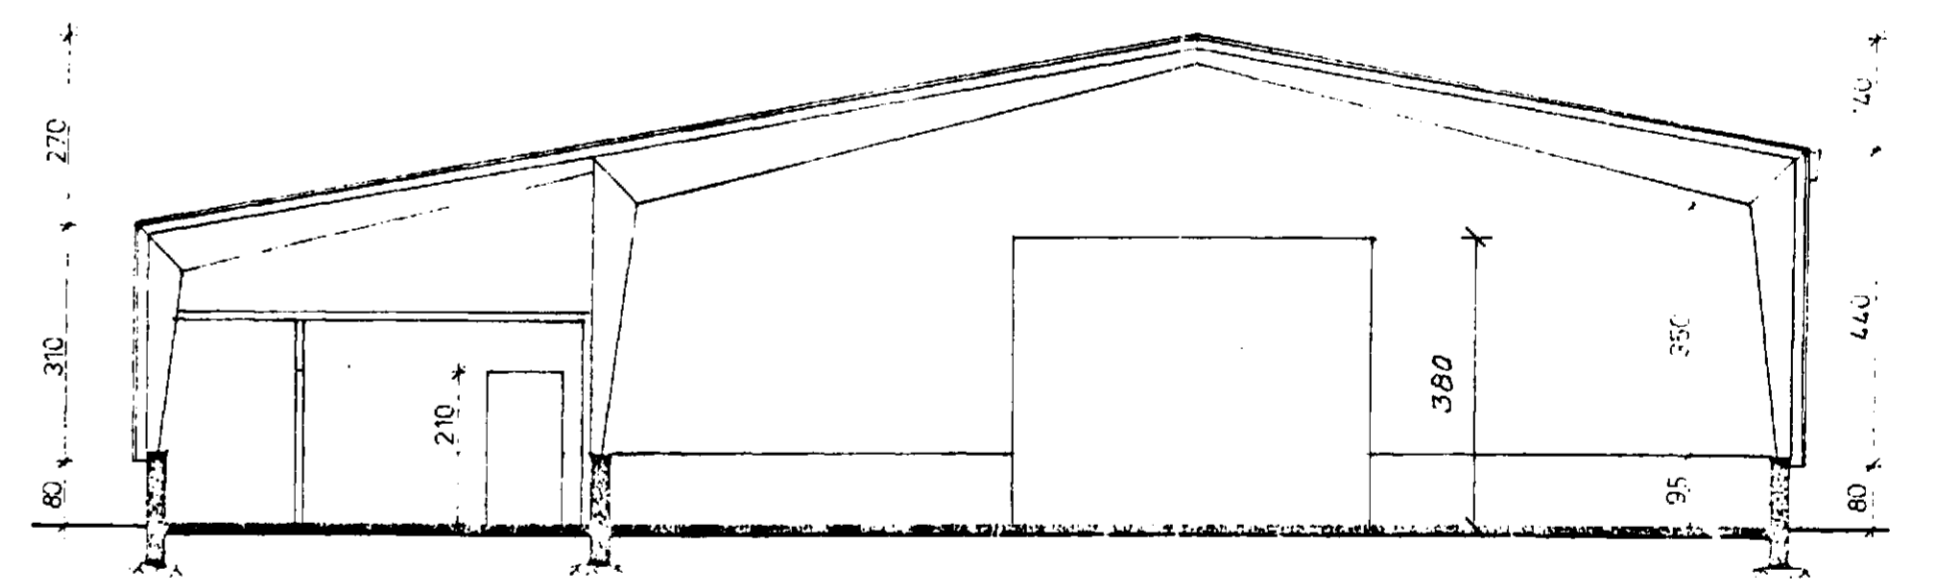

KLÆÐNING VEGGJA OG
LOFTA SKAL VERA I
FLOKKI I

STÆRÐUR: 694.42

Armann Jóhannsson

Þetta hús er upphaflega hannað af Hagviki hf. / Ásmundur Sigvaldason

Verkþj. Ármanns Jóh. ehf. Fjarðargötu II Hafnarfirði sími 565-2601	
Skútahraun 4	
Skemma	
Grunnmynd og snið	
dags. mars 1995	M: 1:100
Hannað	Teiknað Samþykkt

ARMANN JÓH. FVFI	
breytt nokkur breytt staðsetning hurðar	3.3.1995
HÚS REYNDARTEIKNAD	16.3.1995
BREYTT STARFSMANNADÉTADA	okt 1995