




GRUNNMYND 1:100

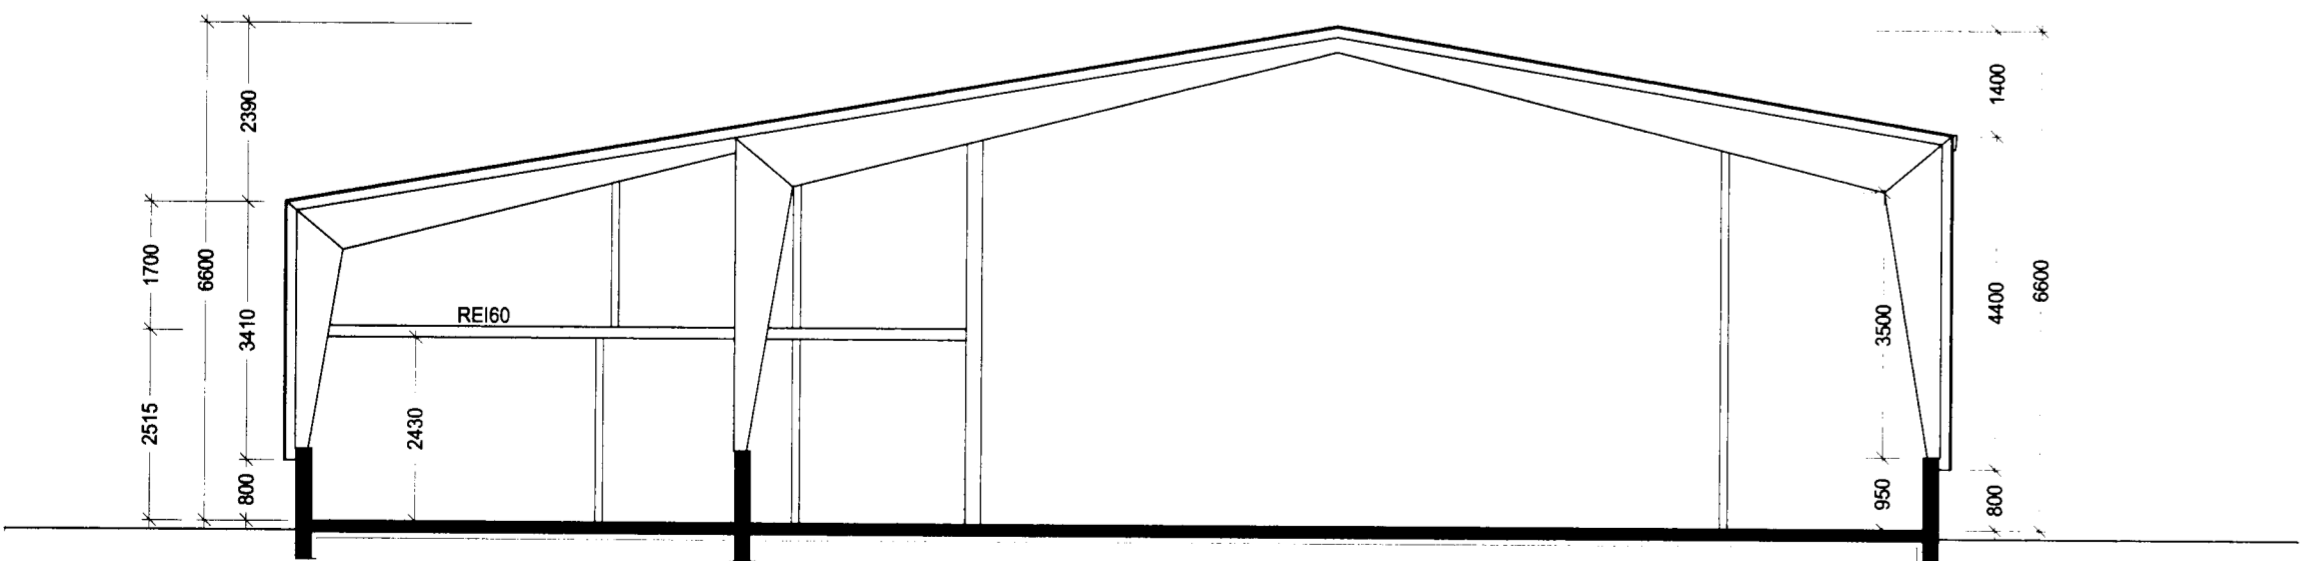

SNEIÐING 1:100

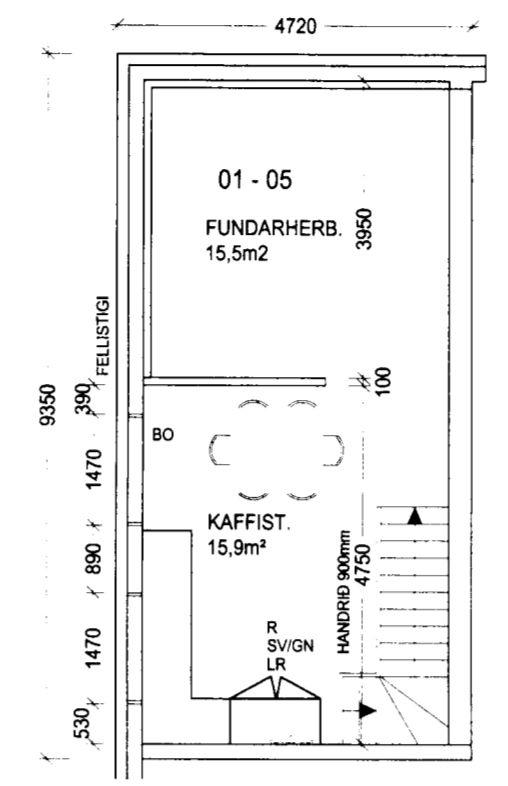

MILLILOFT 1:100

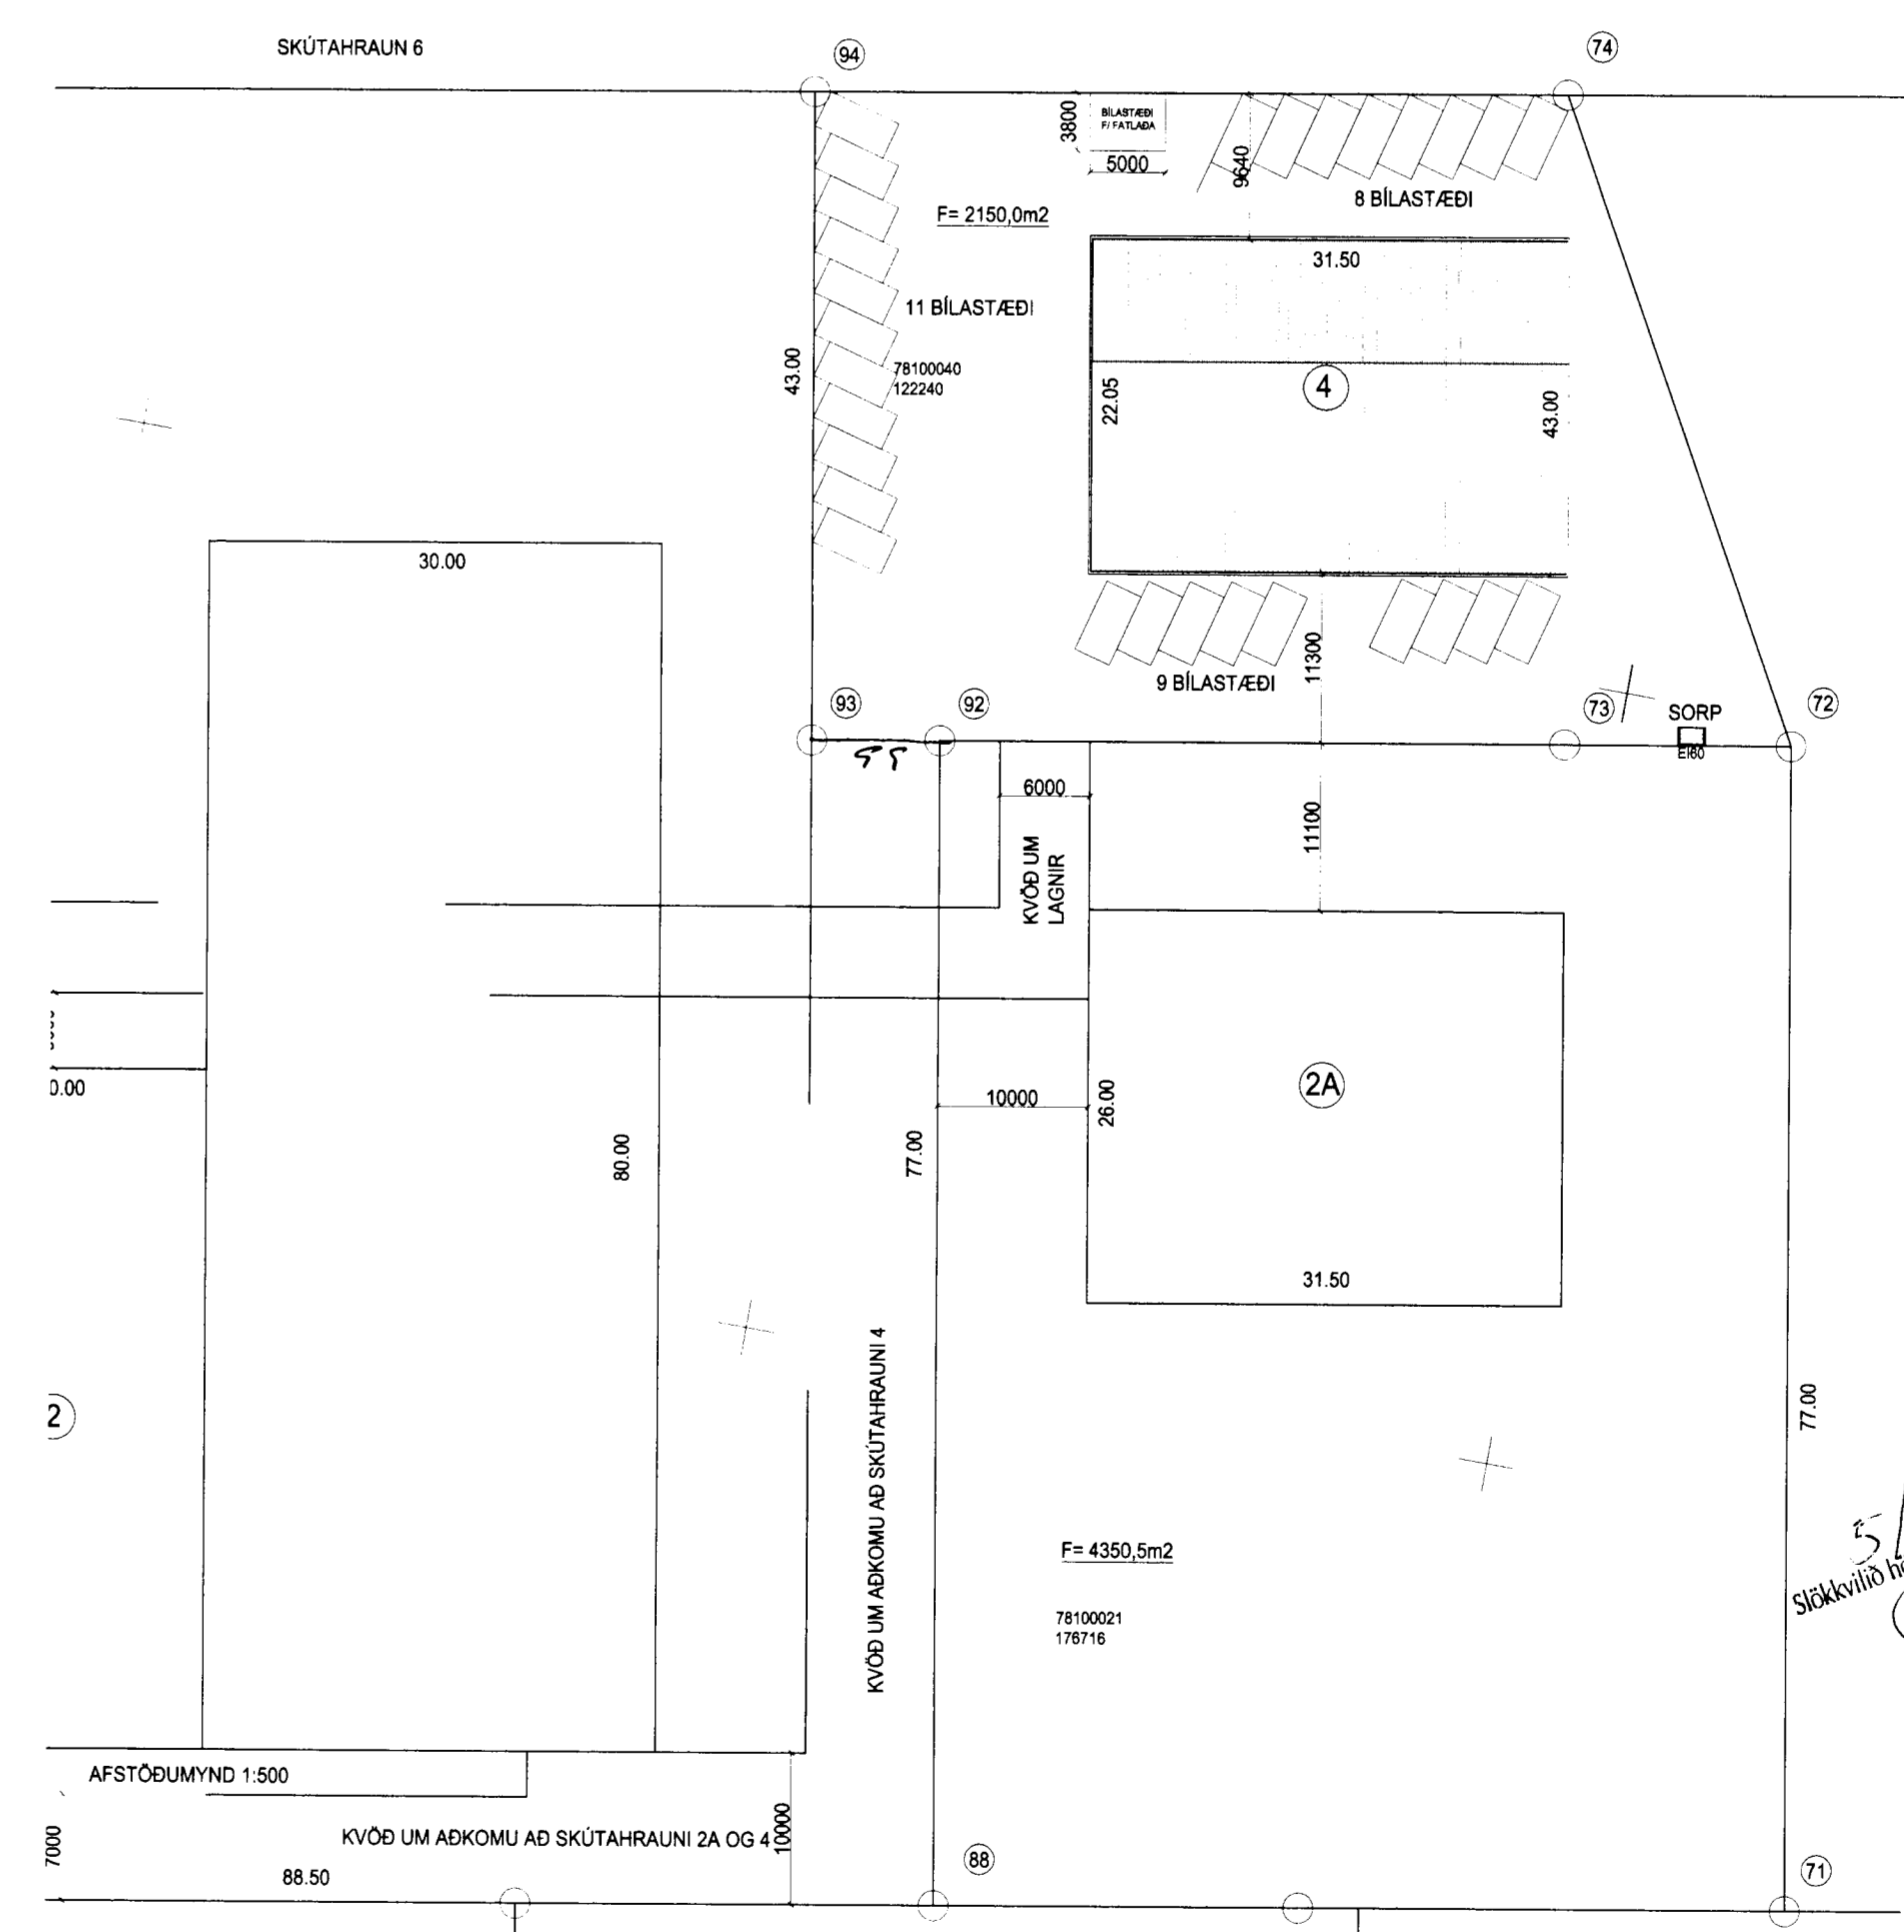

AFSTODUMYND 1:500

HÚSÍÐ ER UPPRUNALEGA TEIKNAD FYRIR HAGVIRKI AF ÁMSUMDI SIGVALDASÝNI.

VERKLYSING:
ÁÐURGERT IÐNADARHÚS VERÐUR ENDURBÆTT.
GRUNNUR OG SÖKKULL:
SÖKKLAR ERU STADSTEYPTIR MEÐ JÁRNBEINTRI STEYPU PLATA ER EINNIG STADSTEYPT.
GÓLFPLATA ER EINANGRUD MEÐ 75 MM PLASTEINANGRUN UNDIR FLÖTU.
ÚTVEGGIR:
HÚSÍÐ ER STÁLGRINDARHÚS EINANGRAD MEÐ STEINULL OG VEGGIR KLÆDDIR AD INNAN MEÐ GIPSI.
AD UTAN ER HÚSÍÐ KLÆTT MEÐ BÁRUDU STALI OG ÞAKSTÁL Á ÞAKI.
STÁLBITAR OG BURÐARVIRKI SKULU EINANGRAD MEÐ 50 MM EINANGRUN OG KLÆDDIR MEÐ GIPSI.
HÚSÍÐ ER HÓLFAD NIÐUR Í FJÓGUR HÓLF SEM ERU ENN ÓRÁÐSTÓFUD.
ALLIR VEGGIR Á MILLI HÓLFU ERU EI60 BRUNAVEGGIR OG NÁ UPP Í YSTU KLÆÐNINGU.
MILLIGÓLF:
ER REI60. BURÐARVIRKI ERU TIMBURBITAR 50 X 150mm KLÆDDIR UNDIR MEÐ STEINULL FEST UPP MEÐ STÁLVÍR. ÞÁ KEMUR LAGNAGRIND OG MILLIGÓLFID KLÆTT UNDIR MEÐ GIPSI.

ELDVARNIR:
HANDSLÖKKVITEKJUM SKAL KOMIÐ FYRIR Í HVEJU HÓLFI. BRUNASLÖNGUR ERU Í HÓLFUM, STADSETTAR SAMKVÆMT UPPL. FRÁ ELDVARNAREFTIRLITI.
ÖLL BRUNAHÓLF SKULU HAFA A.M. TVÖ MERKTA ÚTGANGA. FELLISTIGI SKAL VERA VIÐ GLUGGA Á MILLILOFTI. ALLT EFNÍ SKAL VERA VOTTAD.

SORP: SORPGEYMSLUR ERU EI60 OG STADSETTAR Á LÖB. Á LAGNATEIKNINGUM VERÐUR GERT RÁÐ FYRIR VIÐEYGANDI MENGUNARVÖRNUM Í SAMRÁÐI VIÐ HEILBRIGÐISEFTIRLITRÚA

GLUGGAR OG HURÐIR:
ALLIR KARMAR SKULU VERA ÚR GAGNVARÐRI FURU EDA VARANLEGU EFNÍ. OPNANLEG FÖG VERÐA ÚR ÖREGON PINE EDA VARANLEGU EFNÍ. TVÖFALT EINANGRUNARGLER VERÐUR GLUGGUM. GLER ER TVÖFALT K-GLER

Stærð iðnaðarhúsnæðis	
Brúttó flatarmál	719,2m²
Alls	3.595,571 m²
Nýtingarhlutfall	0,33 %
Lóðarstærð	2150 m²

U-GILDI	
KÖLNUNARTALA ÞAKS:	0,2 W/m²K
KÖLNUNARTALA ÚTVEGGJA:	0,4 W/m²K
KÖLNUNARTALA GLUGGA:	2,0 W/m²K
KÖLNUNARTALA HURÐA:	3,0 W/m²K
ÚTVEGGIR, VEGIÐ MEÐALTAL:	0,2 W/m²K


ÓRÁÐSTAFAD RÝMI

BREYTINGAR 28.06.2005:
SETT RÝMISNR. Á TÆKNIRÝMI
BÆTT VIÐ BILASTÆDI F / HREYFIHAMLADA
SAMBYKKTIR FRÁ ELDVARNAREFTIRLITI OG HEILBRIGÐISEFTIRLITI

Góð hönnun er kjarni málsins

Sigrún Ólaf
SÓLARK-ARKITEKTAR EHF

SKÚTAHRAUN 4
GRUNNMYNDIR OG SNEIÐING
MKV. 1:100 OG 1:500
DAGS. 06.06.05 BR.DAGS. 28.06.05

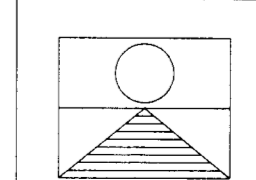

SIGRÚN ÓLAFÓTTIR ARKITEKT FAÍ
MARGRÉT CASSARO BYGGINGAFRÆÐINGUR
110753-4119 / 590704-2020
REYKJAVÍKURVEGUR 66 220 HAFNARFJÖRDUR
SÍMI: 561 2707 - 861 2707 - 899-2707 FAX: 561-2707
netf: arkitektar@solark.is vefi: www.solark.is

TEIKN. 01

HEILBRIGÐISEFTIRLIT
HAFNARFJÖRDUR-
OG KÓPAVOGSSVÆÐIS
Garðatorgi 7 - 210 Garðabær
17.06.05