

HNITASKRÁ

x	y
356901 404	400869 411
356782 936	400869 713
356781 902	400881 669
356769 947	400880 636
356764 951	400938 451
356767 235	400945 733
356774 523	400954 454
356779 455	400960 355
356808 609	400961 197
356825 930	400961 647
356867 899	400921 458
356783 840	400859 252
356895 336	400879 426


HNITASKRA ER I LANDSHNITAKERFI ISNET 93

SKÝRINGAR

- BYGGINGAREITUR
- UTLINUR BYGGINGA
- UTLINUR ATHAFNSVÆÐIS
- F** FLATARMAL LODAR
- 7** NUMER LODAR
- 6** HORNÞUNKTAR LODA
- 10000010 ÞJÓÐSKRARNUMER
- 180351 LANDNUMER
- 23 221 1 STGR NUMER AÐLIGGJANDI LODABLAÐA

BREYTINGAR

A SKÚTAHRAUN 6 BREYTING A BYGGINGAREIT SKV SKIPULAGS OG BYGGINGARNEFND 12 12 2000 OG 13 3 2001
 B DEILISKIPUL DRANGAHRAUN SKÚTAHRAUN SAMP SKIPULAG OG BYGGINGARRÁÐI 27 7 2008 OG BÆJARRÁÐI 7 8 2008 OBLADIST GILDI 19 12 2008
 C BREYTT DEILISKIPULAG SKÚTAHRAUN 6 SAMP A AFGREIÐSLUFUNDI SKIPULAGS OG BYGGINGARFULLTRUA 12 5 2019 OBLADIST GILDI 05 12 2019 AFMARKAÐIR SERSTAKIR REITIR FYRIR AÐSTOÐU VÍÐ REYKKOFUN OG ÞJÓRGUNARSTORF OG NEYÐAR OG ÞJÓRGUNARUNNAÐ

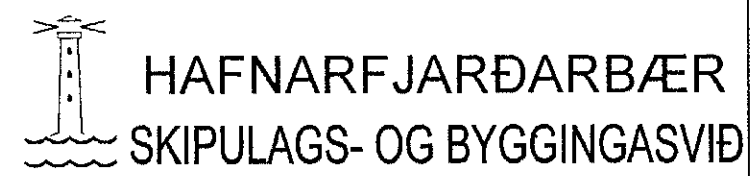

SKÚTAHRAUN 6 OG 6A		22,298,4	
Mælt	KOM/SH	Samþykkt	12 1996
Teiknað	KOM/EJ 1996	M kv	1 500
Breytt GRUNNIMYND VARPAD UR REYKJAVIKURHNITAKERFI I			
LAUSDHSHNITAKERFI ISNET93 HNITASKRA UPPFÆRÐ			
			Blaðst A2