



MÆLAGRIND SNJÓBRÆÐSLU
KERFI VESTUR AUSTUR OG EITUREFNASVÆÐI

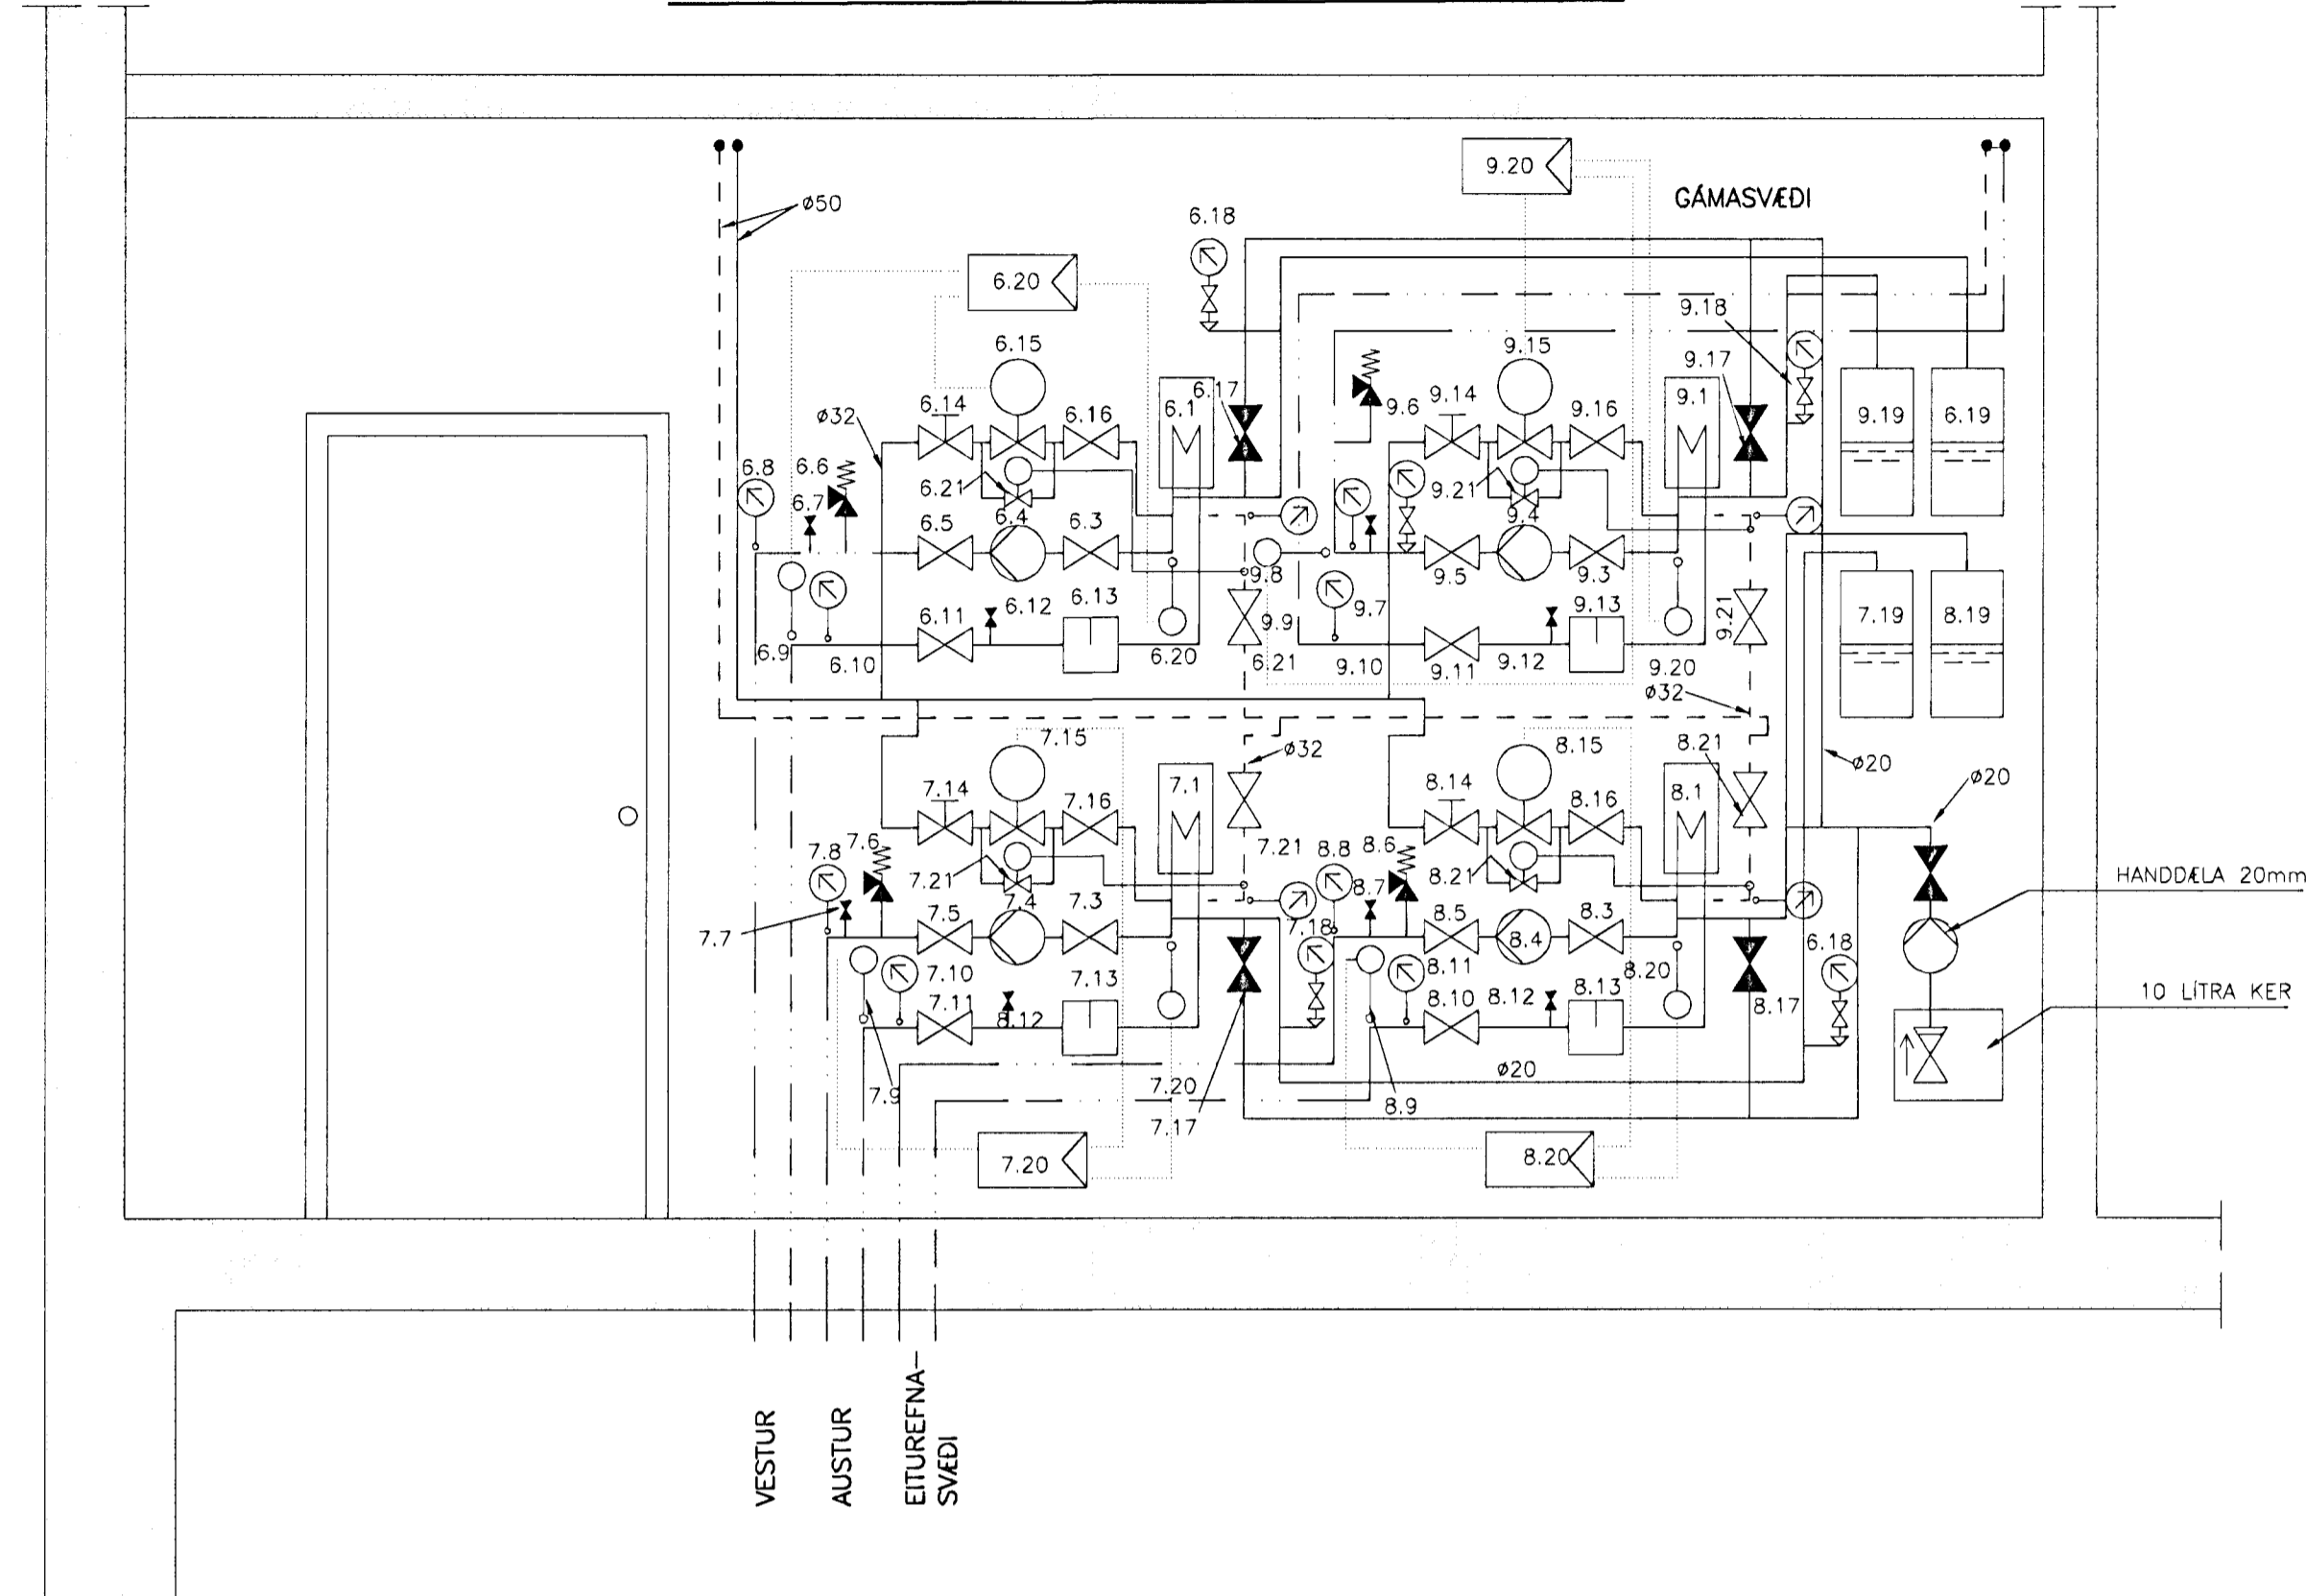


MÆLAGRIND (AFRENNSLI)
SNJÓBRÆÐSLUGRIND GANGSTIGAR

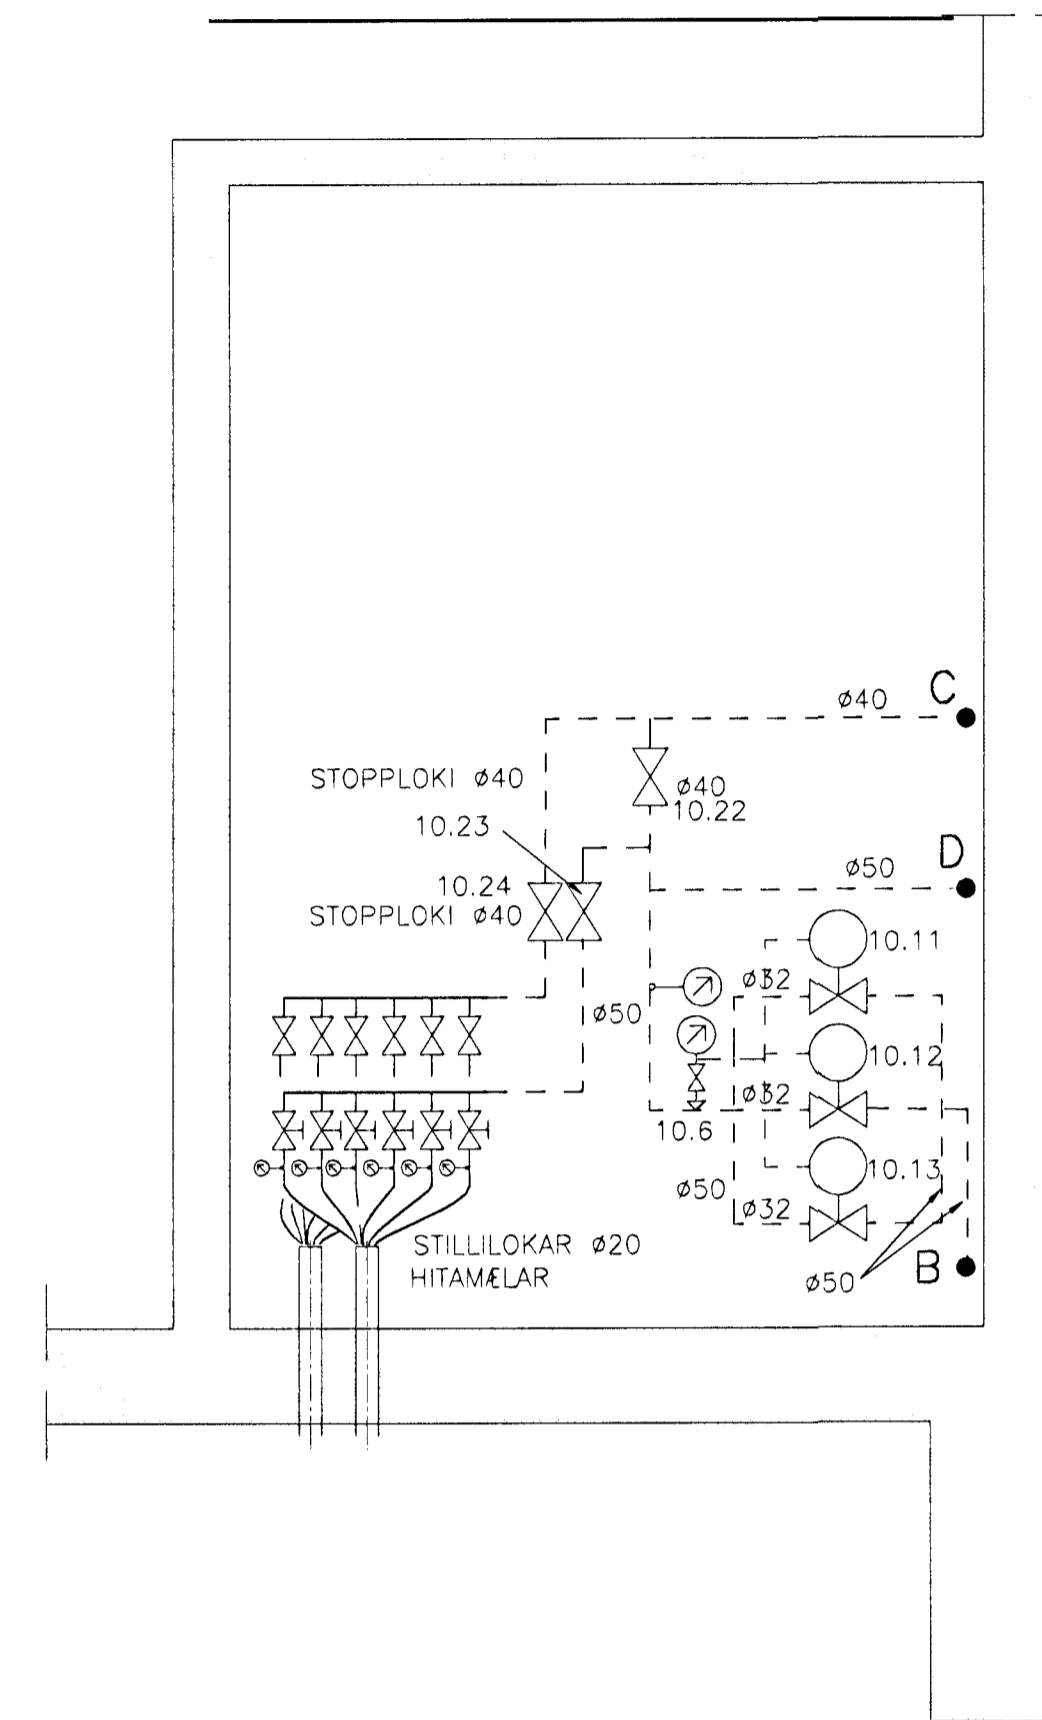

INNTAKSGRIND

SNJÓBRÆÐSLUGRIND GÁMASVÆÐI

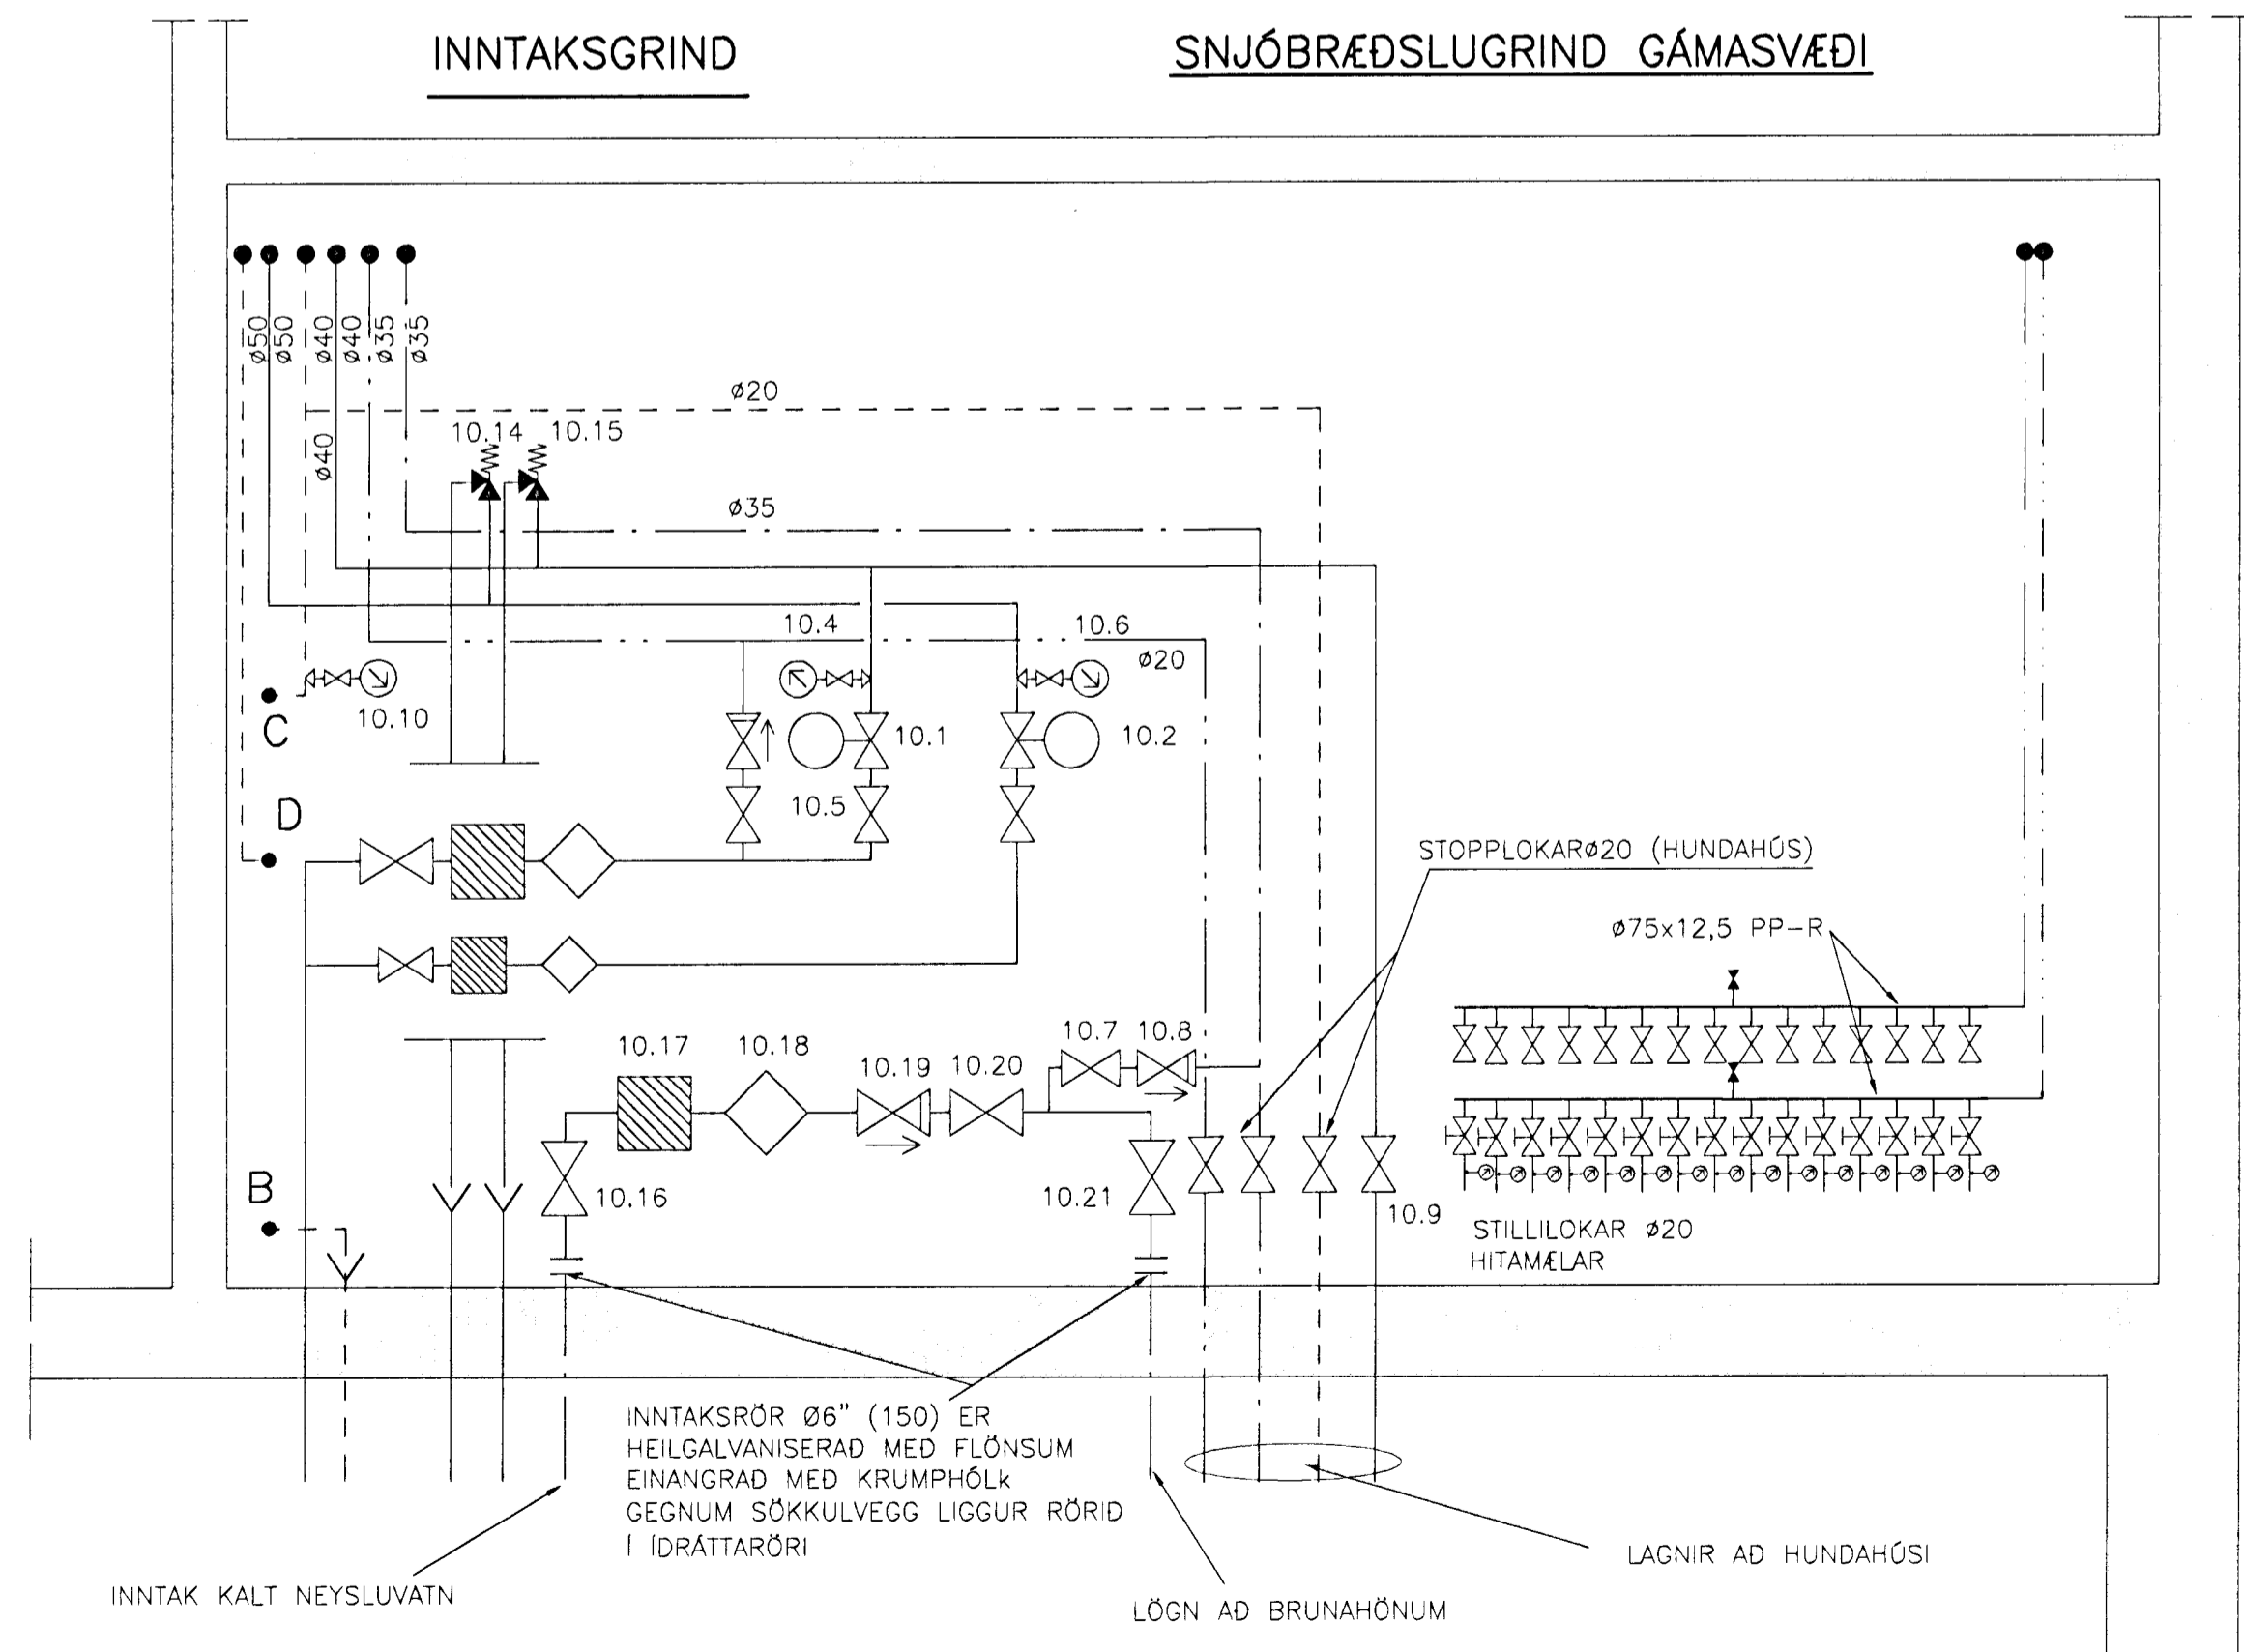

INNTAKSRÖR ø6\" (150) ER HEILGALVANISERAD MED FLÖNSUM EINANGRAD MED KRUMPHÖLK GEGNUM SÖKKULVEGG LIGGUR RÖRID I IDRÁTTARÖRI

LÖGN AD BRUNAHÖNUM

LAGNIR AD HUNDAHÖSI

SKÚTAHRAUN 6, HAFNARFIRÐI	
HITA-OG HREINLÆTISLAGNIR SNJÓBRÆÐSLULAGNIR VEGGMYNDIR	C 20.03.02 REYNDARTEIKNING
	B :28.01.02. BAKRÁS BREYTT
	A :28.05.01. Br.á vatnsinntaki að kröfu Vatnsveitu Hfj.
V S B VERKFRÆÐISTOFA	Breyting:
Samb: Björn Guðafsson	Kl: 180550-4889
	Hannað: SÁS
Mkv: 1:20	Telknað: SÁS
Daga: 18.03.01	Nr: 00812-P14C

Bygginguáttakerfi
02 APR. 2002

BNA 21/302
5216