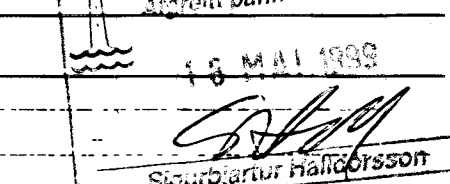


Grunnmynd 1/50

SKÝRINGAR

STEYPA=S250
 LOFTINNHALD > 5%
 V/S-TALA < 0.55
 BENDISTÁL = K410
 ÞAR SEM HÉÐ UNDIRSTADA ER > 120 SM KQMI EINFÖLD GRIND
 K10 c/c 300H
 Fylling inn í sókkla skal vera fróstrfri og þjappast í
 30 SM Lögum
 UNDIRSTÖÐUR HVILA Á ÞJAPPADRI Fyllingu.
 MESTA ALAG Á UNDIRSTÖÐUR < 500 KN/M

1.	18/5/1999	BETT VIÐ EINANGRUN NIÐUR MED SÖKKULVEGGJUM	SIG.
BR.	DAGS.	FDLI BREITINGA	SIGN.
Skútahraun 6 Hafnarfirði			
Undirstöður málteikn. og snið mælikv 1/50 og 1/20			
DAGS. apríl 1999			
VERK NR. 99-19			
TEIKN. NR.			
HANNAD sig 241148-3009			
TEIKNAD			
YFIRFARIÐ			
 Sigurður Þorsteinsson			